



Samþykkt þann


0 4 OKT. 2001

Byggingafultrúinn í Hafnarfirði
F.h. Kristján Þórarinnsson

KJP



ÚTLIT TIL VESTURS

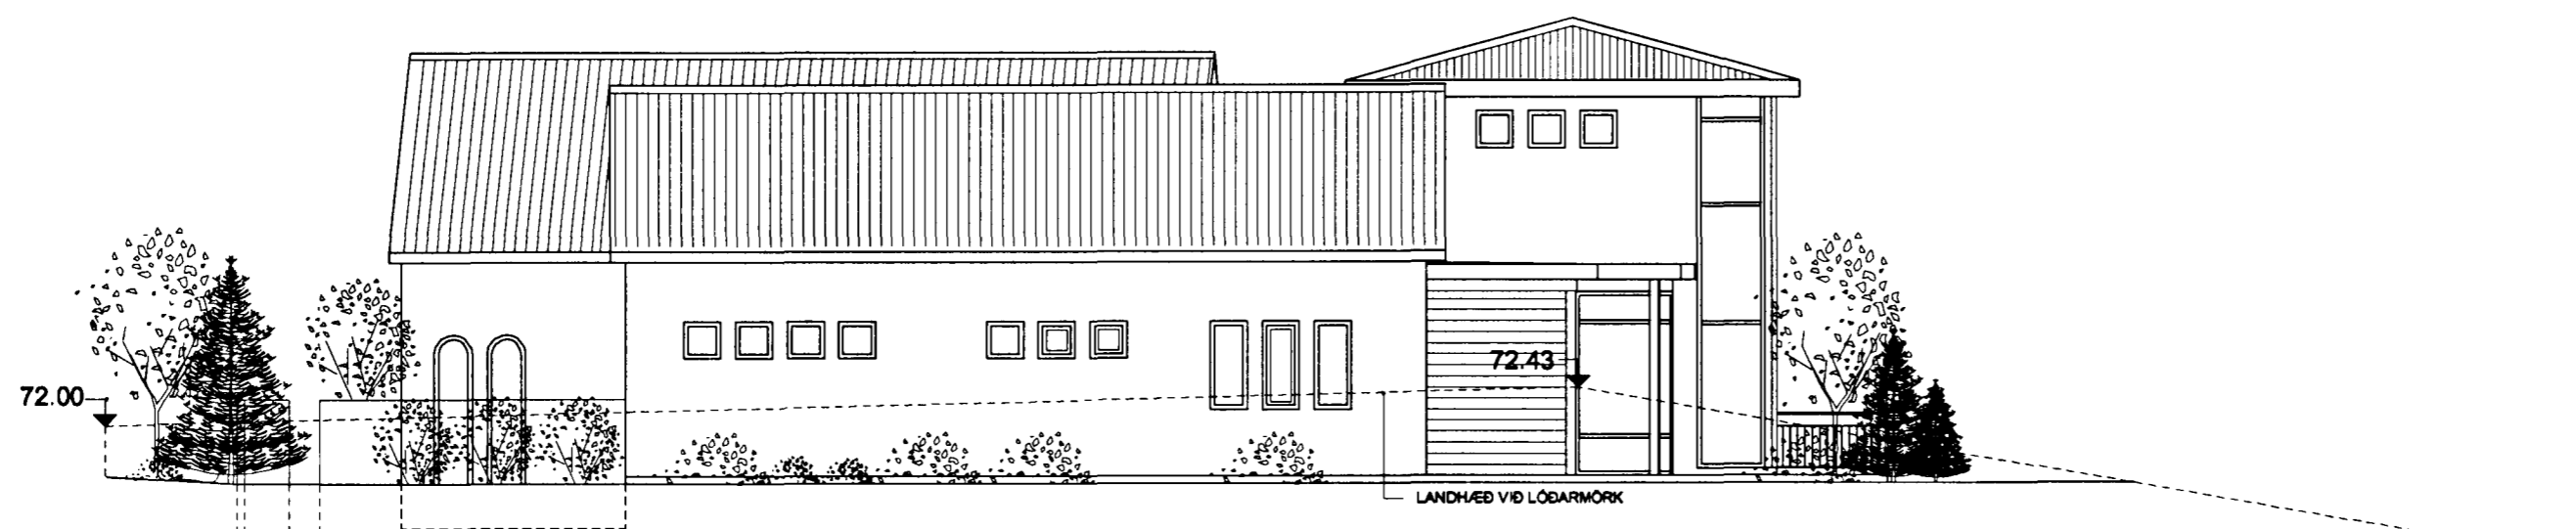

ÚTLIT TIL AUSTURS

Breytt 01.10.2001
Ein bílaskúrhúsið í stað tveggja, gluggum bætt við hið bílaskúrhúsið

Sigríður Ólafsdóttir 071070-5069

ERLUÁS 21, HFJ.
ÚTLIT TIL VESTURS & AUSTURS

SIGRÍÐUR ÓLAFSDÓTTIR
ARKITEKT FAÍ

MÆLIKVAÐI: 1:100
DAGS: 29.08.2001

TEIKNING NR 1 03

RÁÐARGÖTU 42
101 RVK
Sími: 661-3760
e-mail: arkitekt@seho.is