




Samþykkt þann


04 OKT. 2001

Byggingafulltrúinn í Hafnarfirði
F.h. Kristján Þórarinnsson

K/P

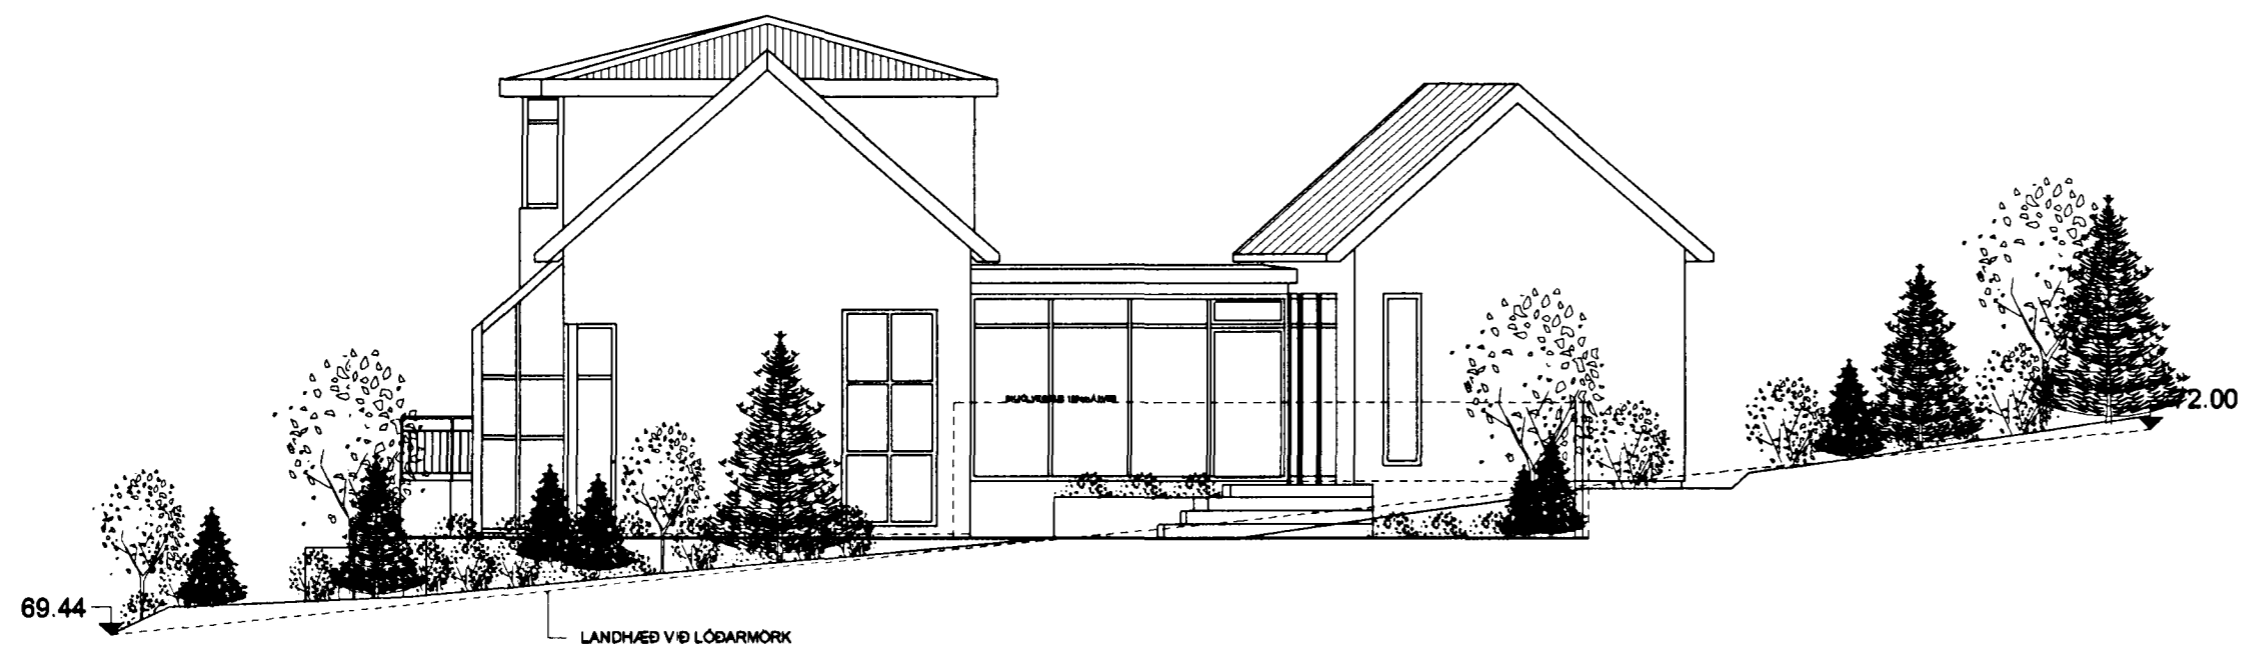

ÚTLIT TIL SUÐURS

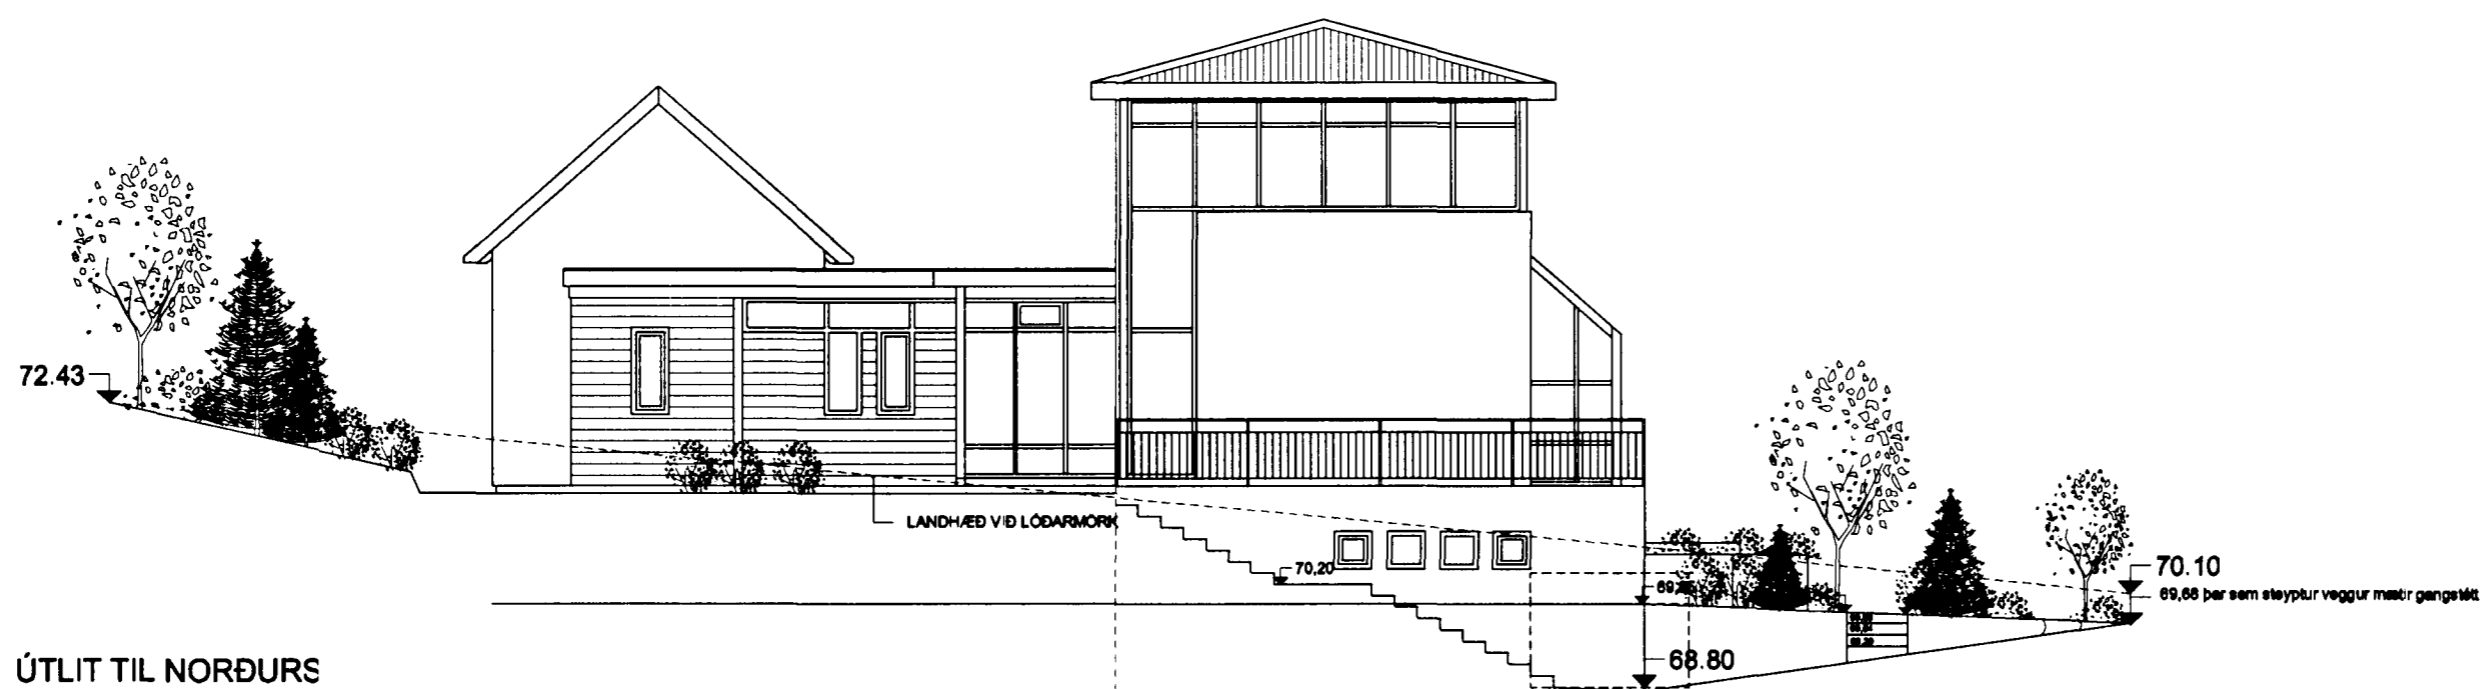

ÚTLIT TIL NORÐURS

Breytt 01.10.2001
Efni gluggar í þvottahúsi felldir út

Sigríður Ólafsdóttir 071070-5069

ERLUÁS 21, HFJ.
ÚTLIT TIL NORÐURS & SUÐURS

MÆLKVÆÐI: 1:100
DAGS: 29.06.2001

TEIKNING NR 1.04

SIGRÍÐUR ÓLAFSDÓTTIR
ARKITEKT FAÍ

RÁÐARGÖTU 42
101 SVK
SÍMI: 661-3780
e-mál: arkitekt@ishoff.is