


A

B


C

D

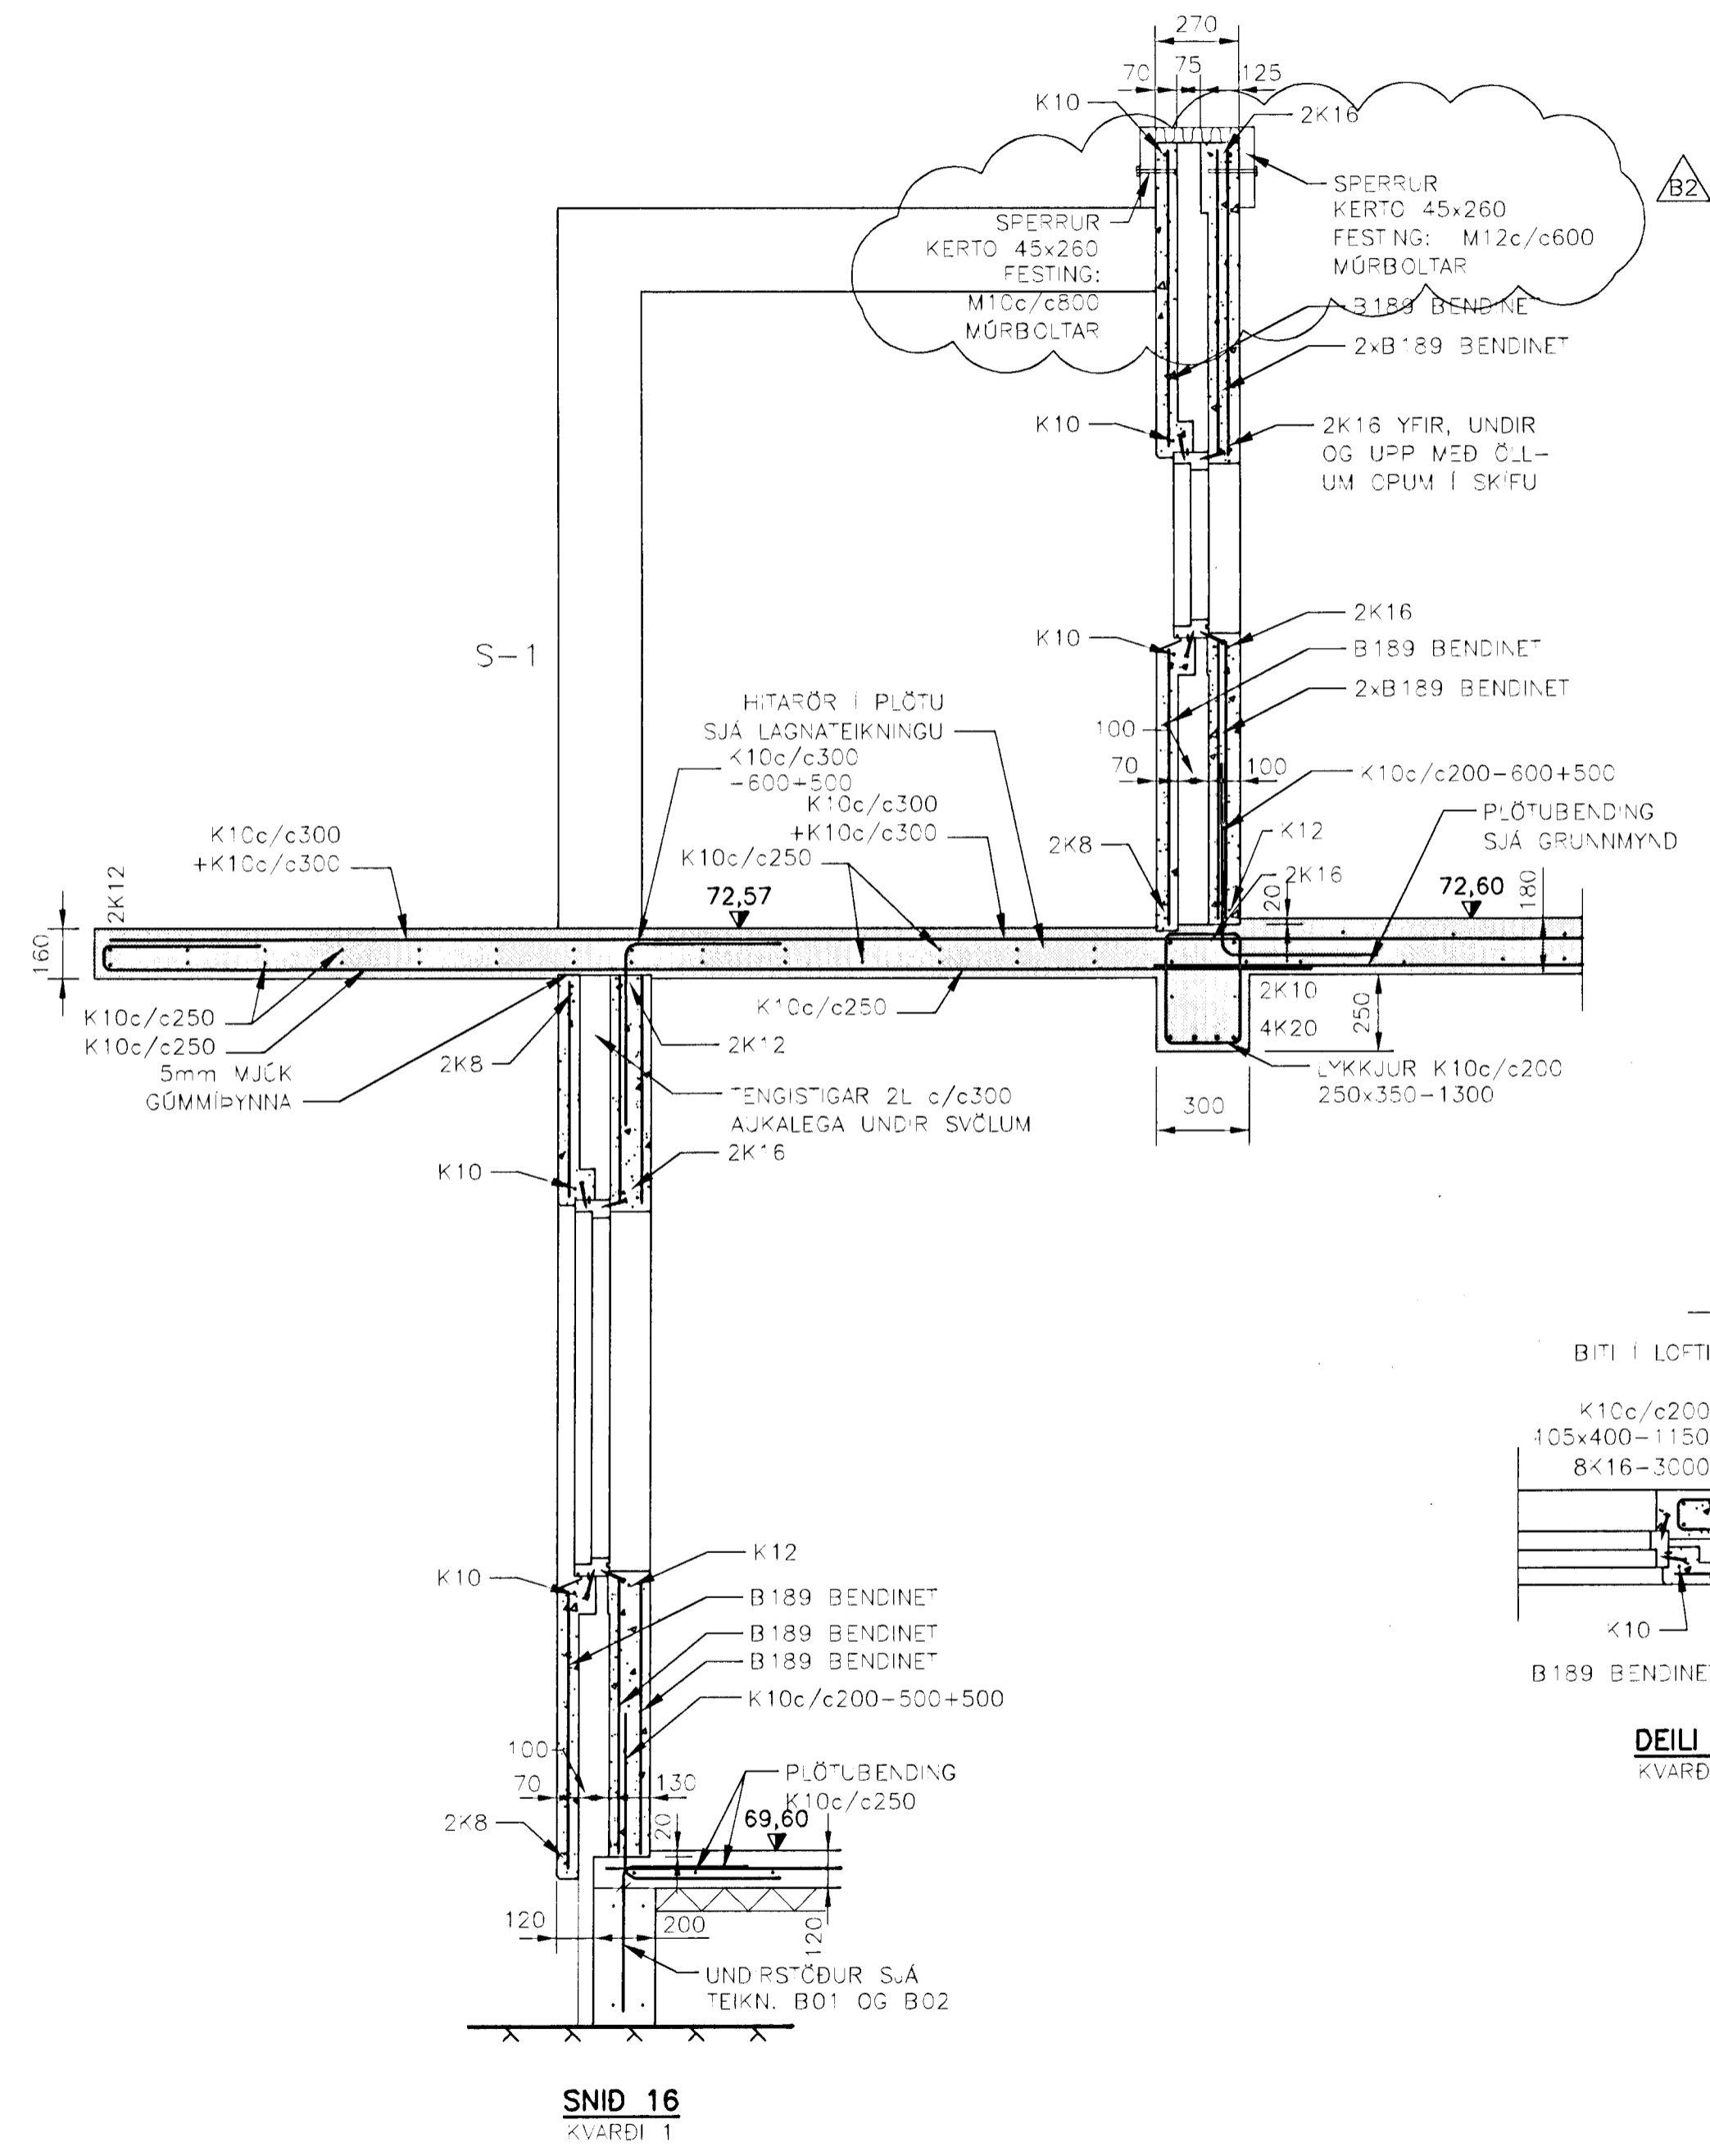

ÚTGÁFUFRILL			
NÚMÉR:	DAGS:	SKÝRINGAR:	HANNAÐ:
B1	19.02.2002	BYGGINGARTEIKNING	TGS
B2	08.05.2002	SPERRUR	TGS
DAGS. UNDIRSKRIFTAR:		NAFN OG KT. SAMRÉMINGARHÖNNUDAR:	HANNAÐ:
		Valdimar G Guðmundsson	131155-3289
UNDIRSKRIFT SAMRÉMINGARHÖNNUDAR: <i>Valdimar G Guðmundsson</i>			

SKÝRINGAR:
 GRUNNMYND SJÁ TEIKNINGU B05
 SKÝRINGAR SJÁ TEIKNINGU B06
 ADRAR SÉRMYNDIR SJÁ TEIKNINGAR B06 TIL B12
 ÖLL MÁL Í mm
 HÆDARKÓTAR Í m

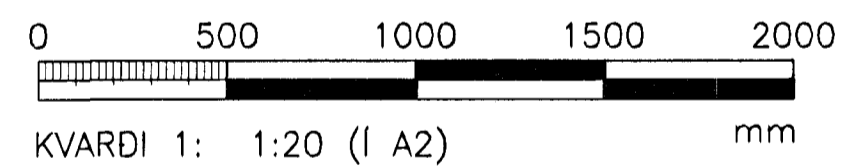

ÖLL AFNOT OG AFRITUN TEIKNINGAR, AD HLUATA EDA HEILD, ER HÁÐ SKRIFLEGU LEYFI HÖFUNDA.

HÖNNUN
 SIDUMÓLI 1 · 108 REYKJAVÍK · SIMI: 510 4000 · FAX: 510 4001
 VEFANG: www.honnun.is · NETFANG: honnun@honnun.is

HEITI VERKS:
ERLUÁS 23
HAFNARFIRÐI

HEITI TEIKNINGAR:
BURDARVIRKI
VEGGIR OG PLATA
SÉRMYNDIR

13 MAI 2002

MELT:	TEIKNAD:	GEYMSLUNGNER:	VNR:
	TGS		3.151.209
HANNAÐ:	YEIFARID:	MKV:	NR. TEIKNINGAR:
TGS	<i>Alh.</i>	1:20	B08
DAGS. UNDIRSKRIFTAR:	NAFN OG KT. HÖNNUDAR:		ÚTGÁFA:
<i>B. ma 2002</i>	HÖNNUN hf	430572-0169	B2
UNDIRSKRIFT HÖNNUDAR:		080947-3929	