


A
B
C
D

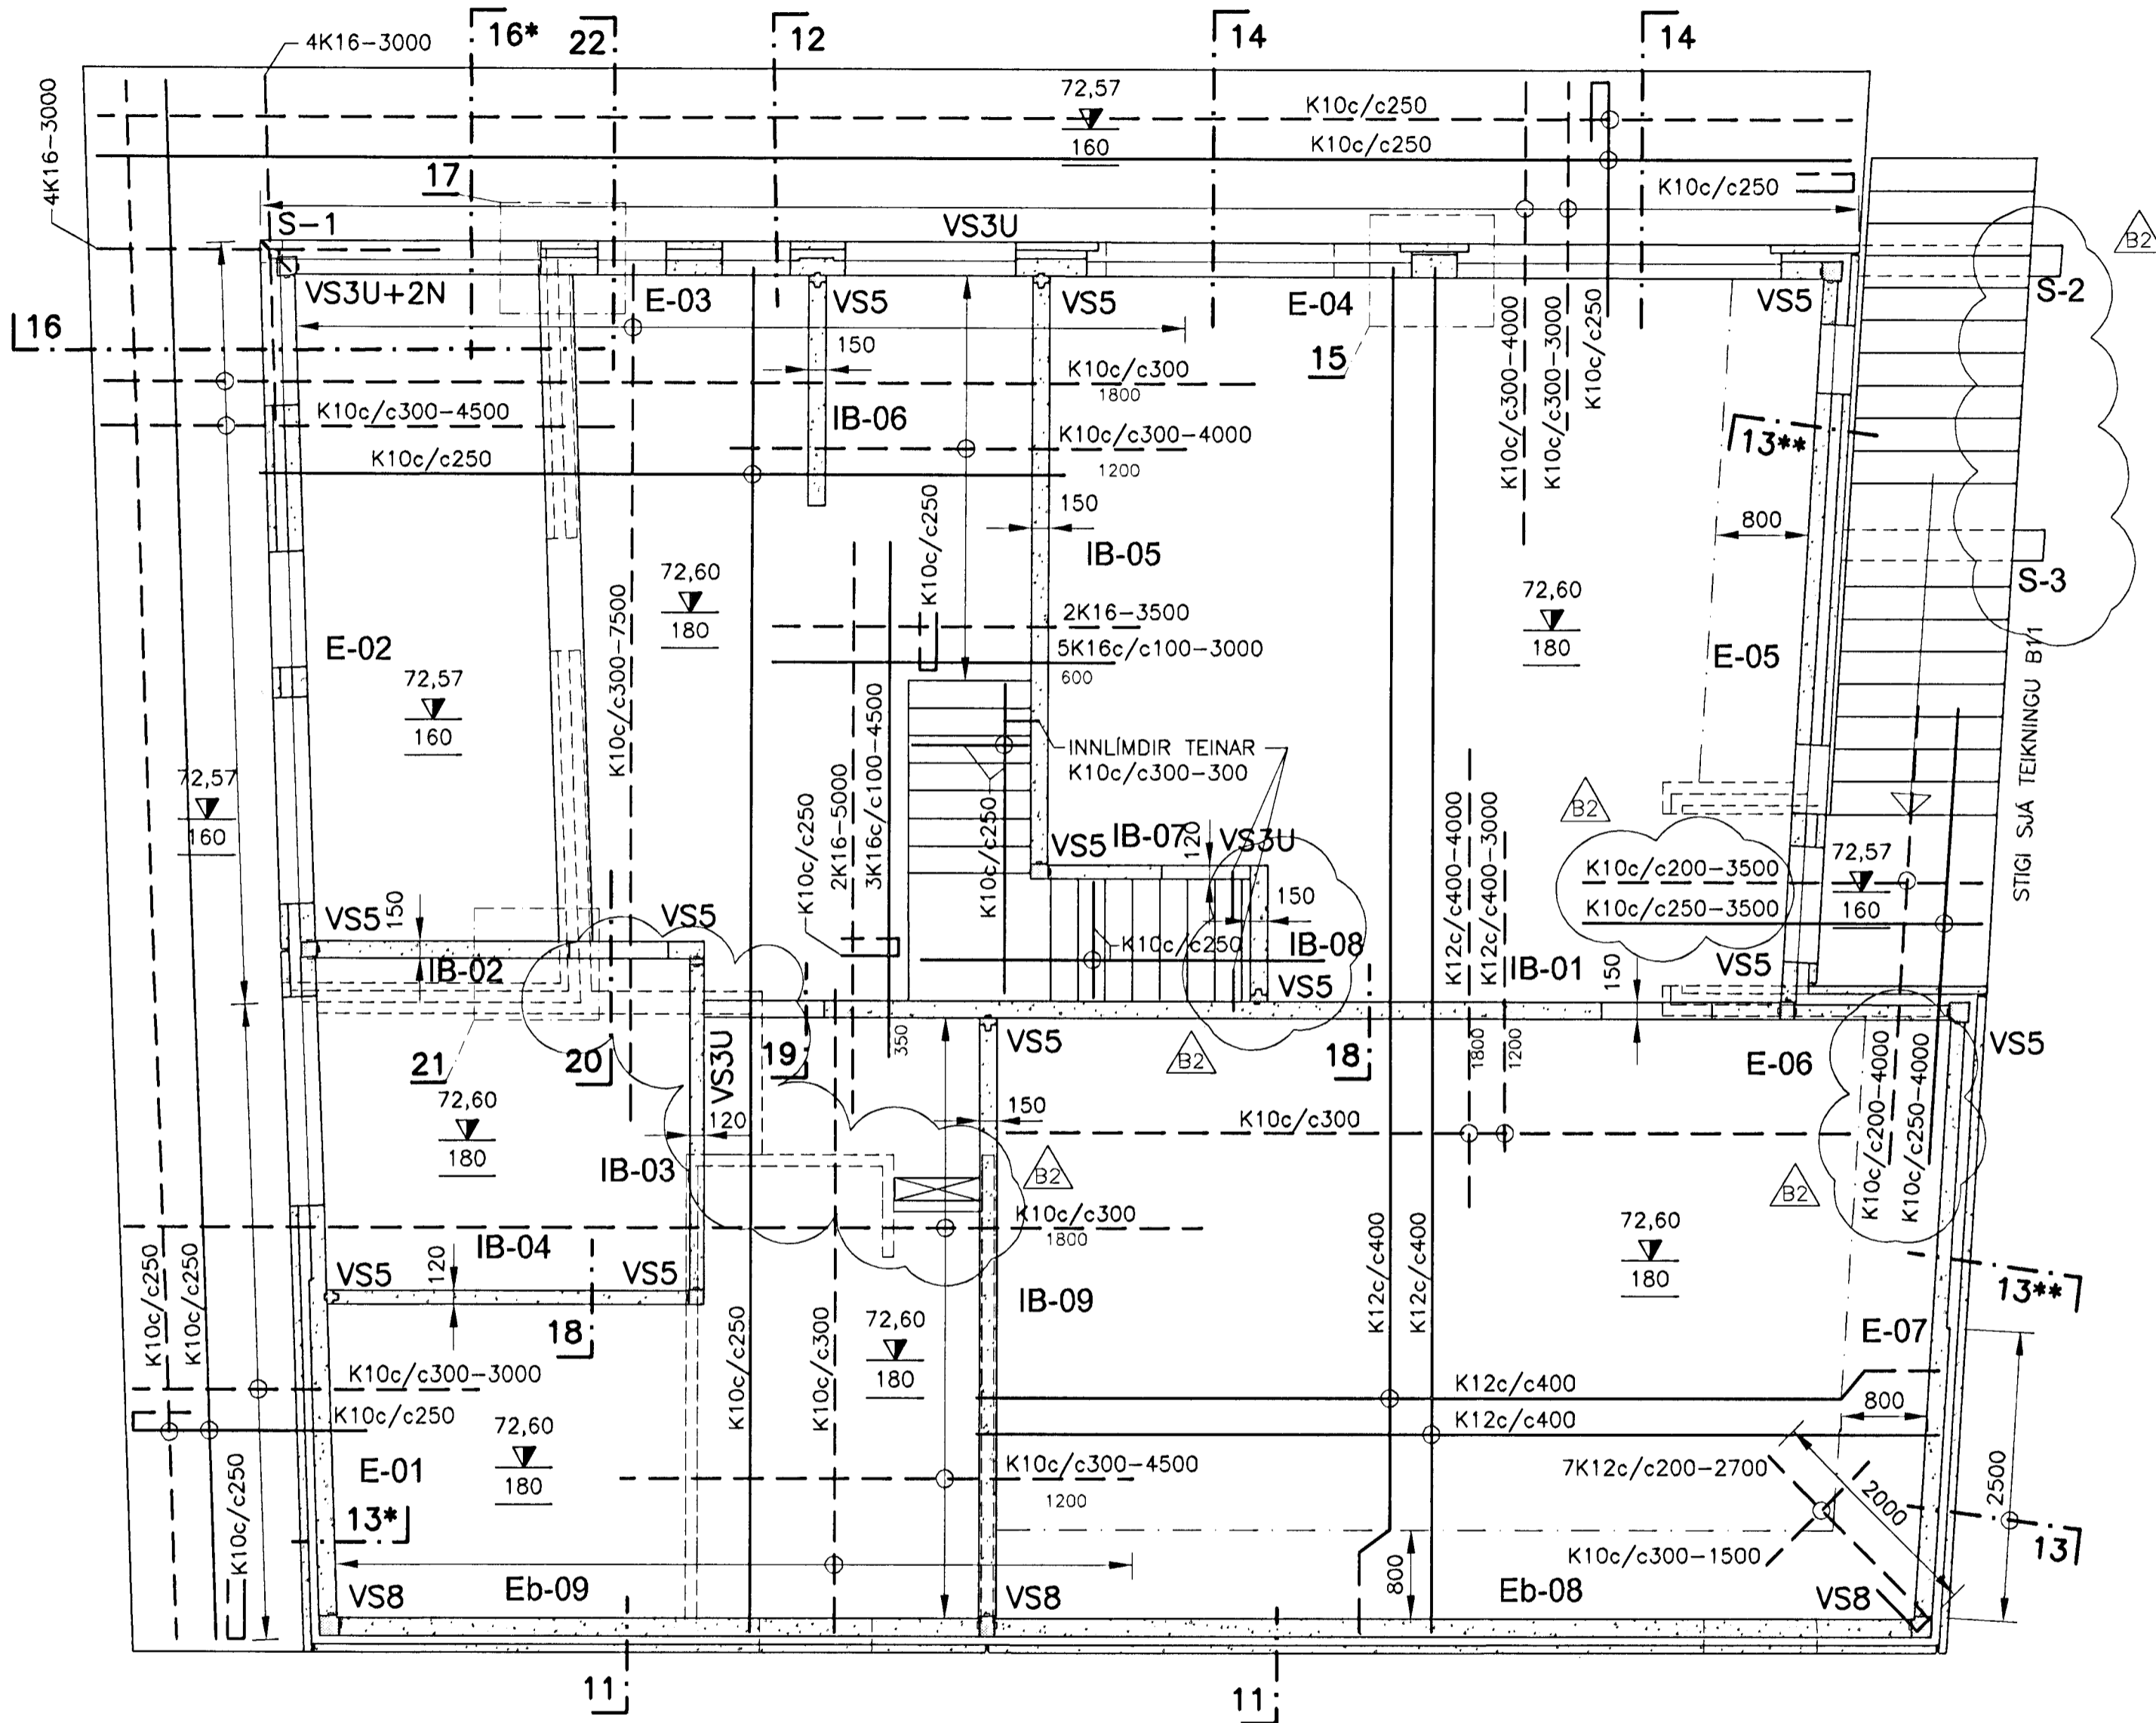

PLATA YFIR NEDRI HÆÐ
KVARDI I

ÚTGÁFUFRILL			
NÚMÉR:	DAGS:	SKÝRINGAR:	HANNAÐ:
B1	19.02.2002	BYGGINGARTEIKNING	TGS
B2	08.05.2002	SÚLUR, VEGGIR UPPI OG STIGI	TGS
DAGS. UNDIRSKRIFTAR:		NAFN OG KT. SAMRÆMINGARHÖNNUÐAR:	HANNAÐ:
		Valdimar G Guðmundsson	131155-3289
UNDIRSKRIFT SAMRÆMINGARHÖNNUÐAR:			
<i>Valdimar G Guðmundsson</i>			

SKÝRINGAR:
 UNDIRSTÖÐUR SJÁ TEIKNINGAR B01 OG B02
 SKÝRINGAR SJÁ TEIKNINGU B06
 SÉRMYNDIR SJÁ TEIKNINGU B06 TIL B12
 VEGGIR ERU FORSTEYPTAR EININGAR, "SMELLINN" FRA ÞORGEIRI OG HELGA, AKRANESI
 E-XX, IB-XX MERKIR NÚMER VEGGEININGA, SJÁ TEIKNINGAR ARKITEKTS OG FRAMLEIÐSLUTEIKNINGAR Þ&H
 VS8 MERKIR 8 STK TENGILYKKJUR Í SAMSETNINGU EININGA VS3U+2N MERKIR 3STK TENGILYKKJUR OFAN GLUGGA OG 2STK TENGILYKKJUR NEDAN GLUGGA
 ÞAR SEM HÚSID ER Á JARÐSKJÁLFTASVÆÐI SKAL SETJA Í GEGNUM ALLAR TENGILYKKJUR KB HÁRNÁLAR, L=400+250.
 ÖLL MÁL Í mm
 HÆÐARKÓTAR Í m

0 1000 2000 3000 4000 5000
 KVARDI 1: 1:50 (Í A2) mm

ÖLL AFNOT OG AFRITUN TEIKNINGAR, AD HLUTA EDA HEILD, ER HÁÐ SKRIFLEGU LEYFI HÖFUNDA.

HÖNNUN

SÍÐUMÖLLI 1 · 108 REYKJAVÍK · SÍMI: 510 4000 · FAX: 510 4001
 VEFANG: www.honnun.is · NETFANG: honnun@honnun.is

HEITI VERKS:
ERLUÁS 23
 HAFNARFIRÐI

HEITI TEIKNINGAR:
 BURÐARVIRKI
 PLATA YFIR NEÐRI HÆÐ
 GRUNNMYND

13 MAI 2002

MELT:	TEIKNAD:	GEYMSLUNÚMÉR:	VNR:
	TGS		3.151.209
HANNAÐ:	YFIRFARID:	MKV:	NR. TEIKNINGAR:
TGS	<i>SAH</i>	1:50	
DAGS. UNDIRSKRIFTAR:	NAFN OG KT. HÖNNUÐAR:	ÚTGAFA:	
8. maí 2002	HÖNNUN hf	430572-0169	B05
UNDIRSKRIFT SAMRÆMINGARHÖNNUÐAR:	ÚTGAFA:		
<i>Valdimar G Guðmundsson</i>	090847-3929	B2	