




Samþykkt þann
 03 JUNI 2002
 Byggingafrúinn í Hafnarfirði
 F.h. Sigurbjartur Halldórsson

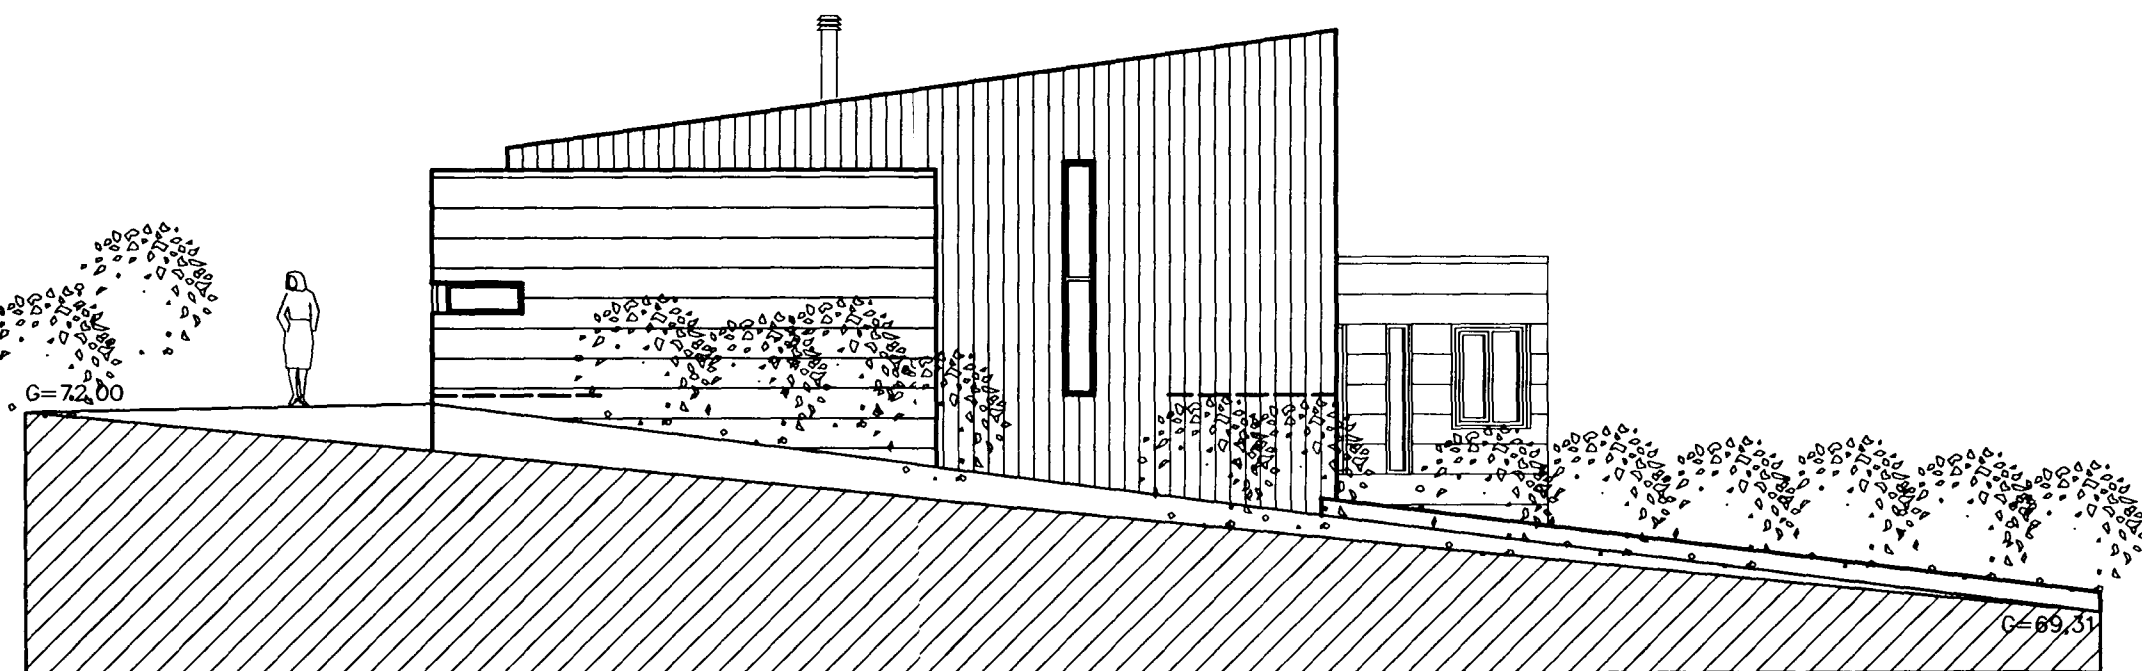

ÚTLIT NORÐUR

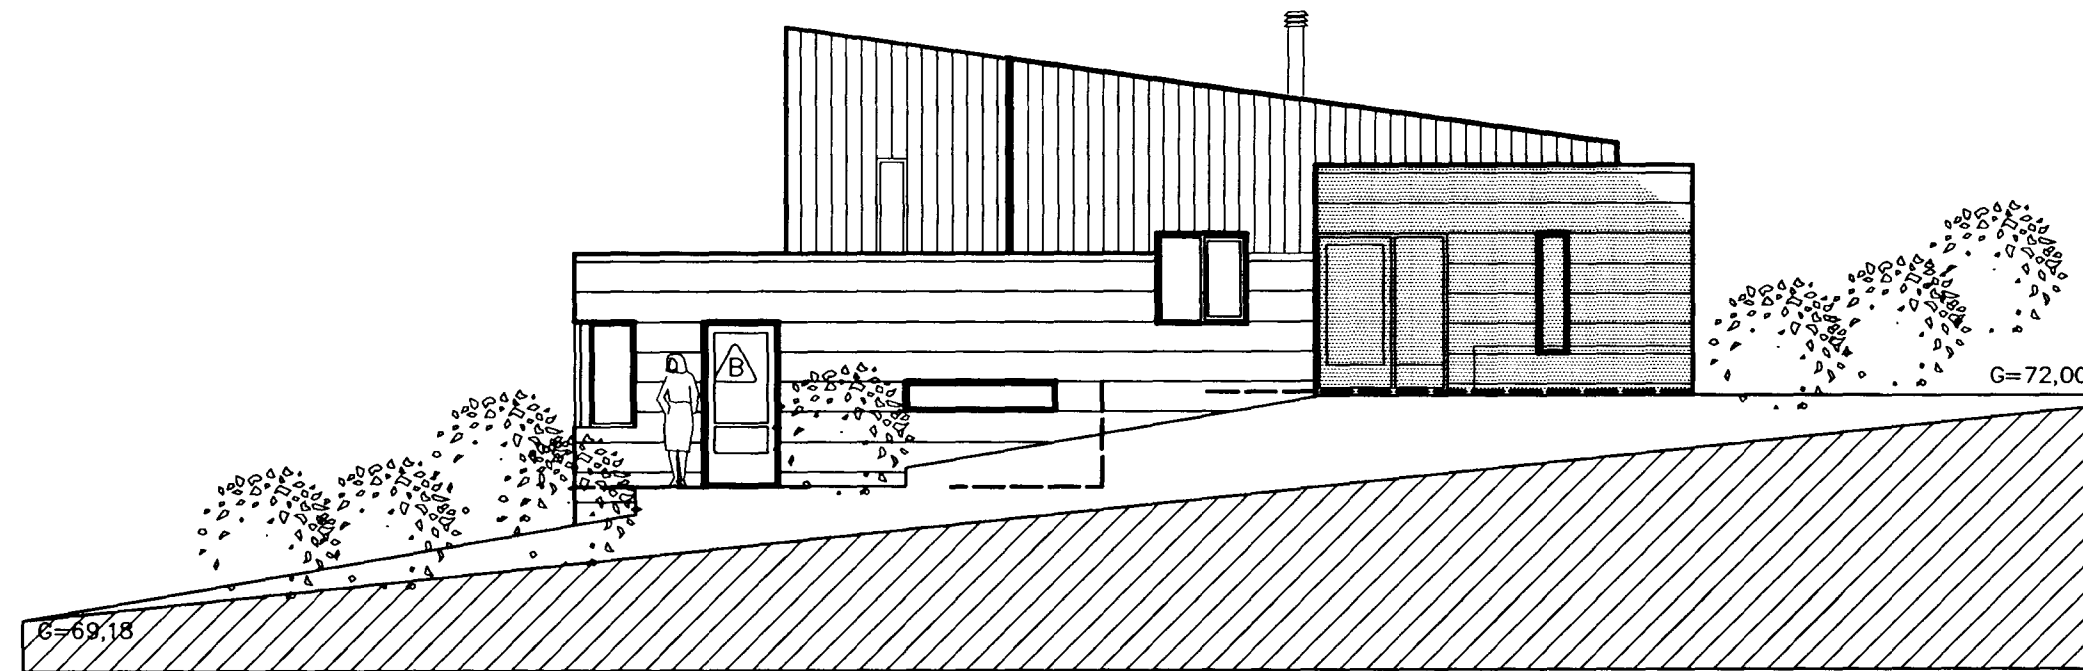

ÚTLIT SUÐUR

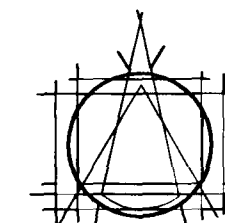

TEIKNISTOFAN EHF
 ARMOLA S
 108 REYKJAVÍK • Sími 553 8750


GISLI HALLDÓRSSON ARKITEKT FAI
 LEIFUR GÍSLASON BYGGINGAFRÉÐINGUR BFI
 IVON STEFÁN CILJA ARKITEKT FAI
 BJARNI SNÆBJÖRNSSON ARKITEKT FAI
 ASGEIR ASGEIRSSON BYGGINGAFRÉÐINGUR BFI

STADSETNING MANNVIRKIS
 ERLUÁS 25
 HAFNARFIRÐI


VERK
 ÚTLIT
 AÐALUPPDRAÐTUR

MÁL 1:100
 DAGS. 06.07.2001
 HANNAÐ bj.snø
 VERKNÓMÉR 750-60
 TEIKNINGANÓMÉR 1.04 A
 TEIKNAD KA.


ATHS.
 A: 07.01.2002, Mólmiklönungu breytt í timbur, KA.
 B: 09.05.2002. Hurð út úr eldhúsi

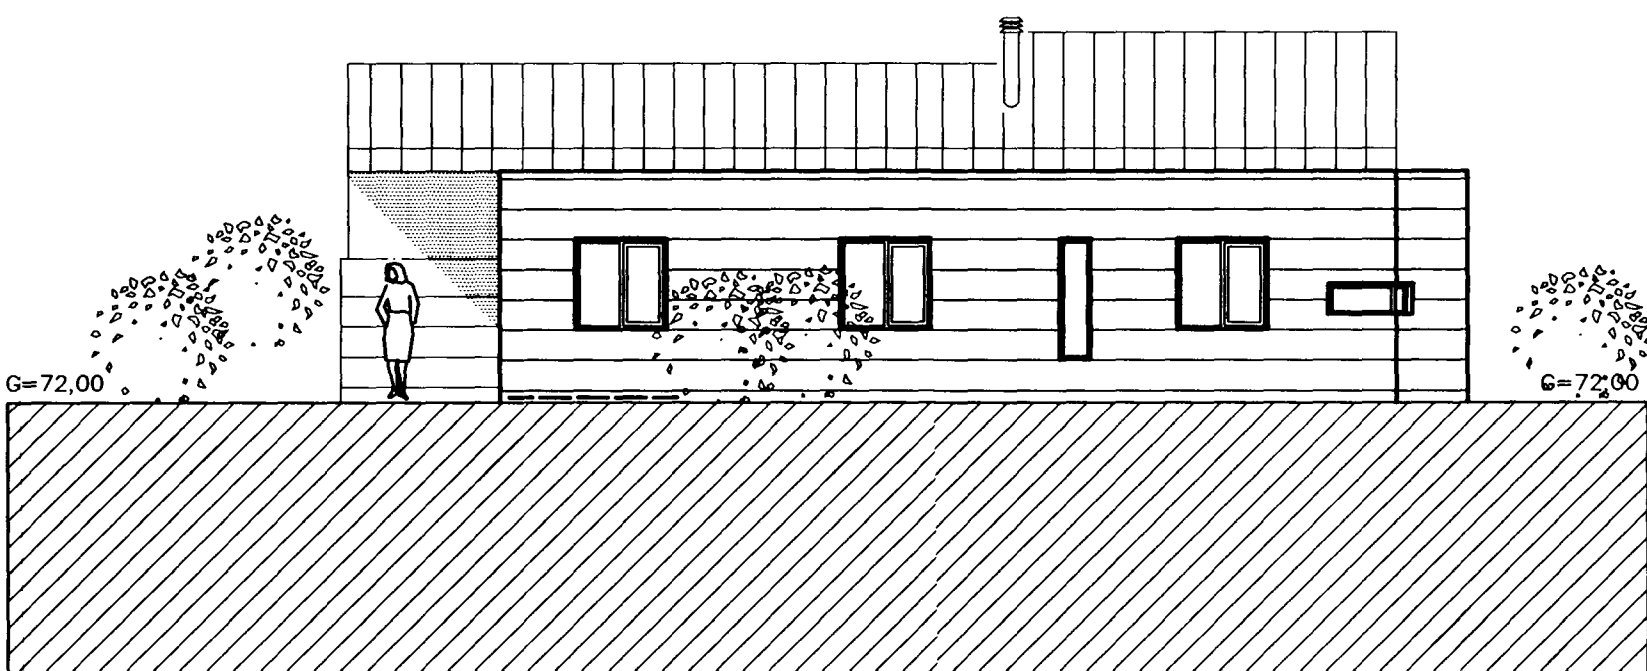

ÚTLIT AUSTUR

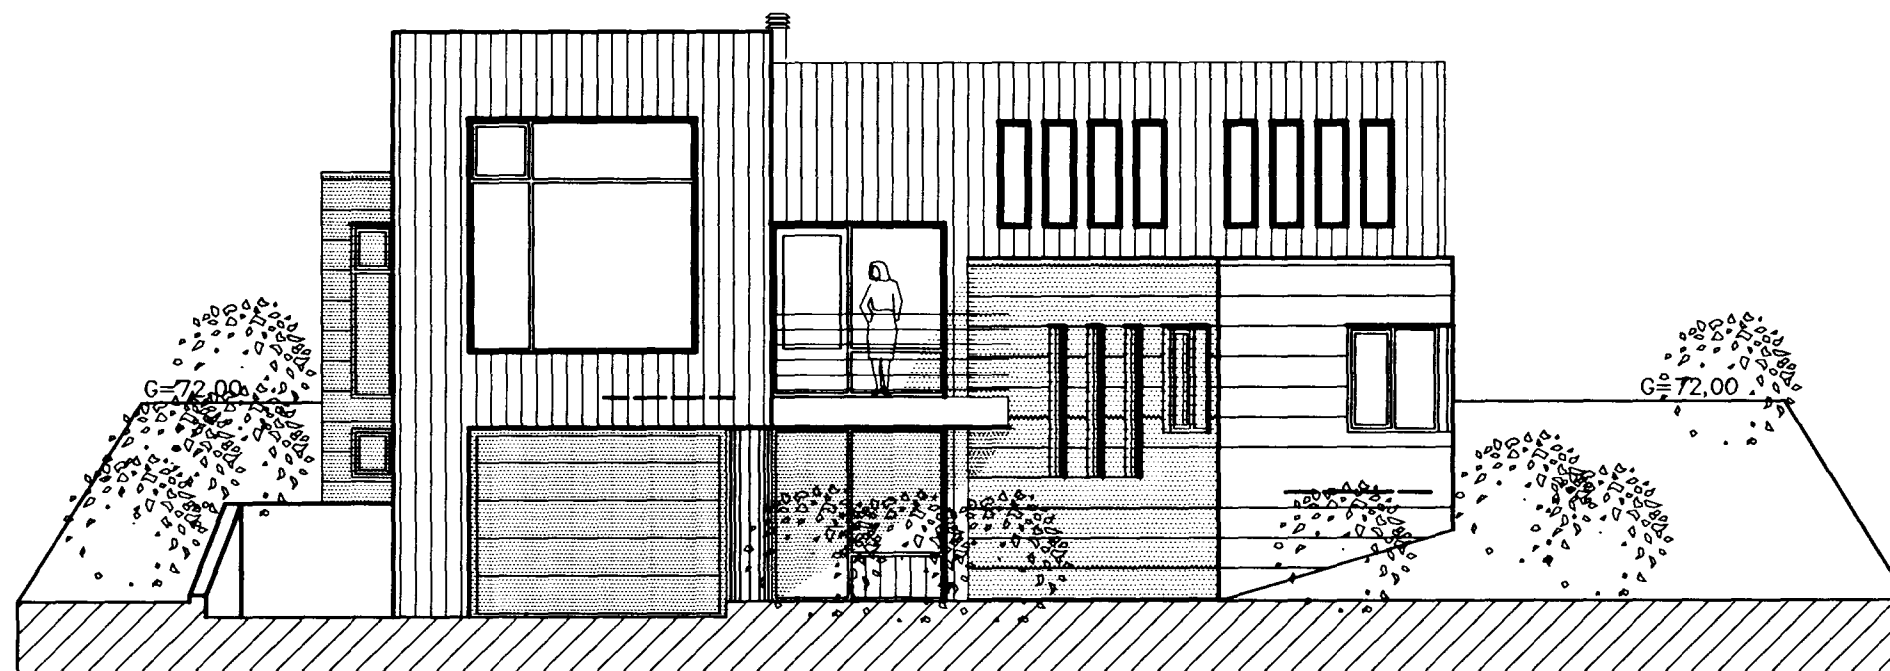

ÚTLIT VESTUR

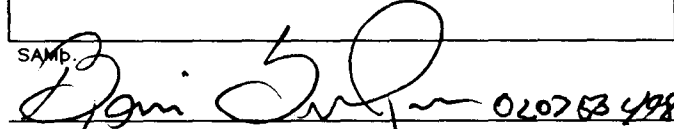SAMB.

 Öll afrit og afrit teikningar, að hluta eða heild, er hæð skriflegu leyfi höfundar, skv. ákvæðum höfundarlaga.