


SKÝRINGAR
SJÁ ALMENNAR SKÝRINGAR Á TEIKNINGU 600.
SJÁ SNÍÐ Í BURÐARVIRKI Á TEIKNINGU 605.

ALLT TIMBUR STANDIÐ KRÖFUR UM T.I.B.
ALLAR FESTINGAR SÉU RIDFRJAR EÐA
GALVANISERADAR.
UTAN Á TIMBURGRIND KOMI 9 MM KRÖSSVIÐUR
TIL AFSTÍFNINGAR.

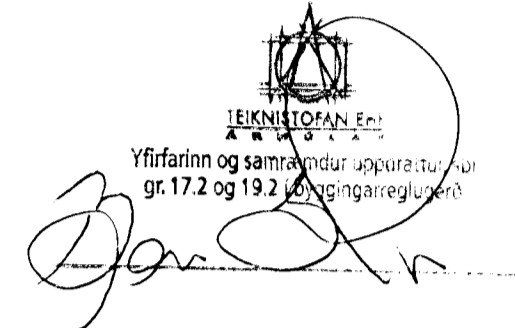

05 JUNI 2002
VG

| Br. nr. | Dags. | Af. | Breyting |
|---------|----------|-----|----------------|
| Ⓐ | 29.05.02 | 2F | vegg V3 breytt |
| Ⓑ | | | |
| Ⓒ | | | |
| Ⓓ | | | |

TEIKNISTOFAN TORGIÐ
RÁÐGJÖF - HÖNNUN - EFTIRLIT

ARMÚLI 36, 108 REYKJAVÍK, Sími 568-8866, Fax 568-8878
Þorsteinn Friðjónsson, Magnúsa Þ. Guðmundsdóttir
Byggingateknifráttir, Innviðskráðing
Sími 211055-5299, Sími 240954-5559

ERLUÁS 25
HAFNARFIRÐI

Teikningartíðni: ÚTVEGGJAGRINDUR
HLI?ARMYNDIR

Dags: 10.08.2001. Kvart: 1:50
Höfund: 2F Teiknað: 2F Smíð: *[Signature]*
Veknr: 01-815 Tekn.: 603 Breytn: A