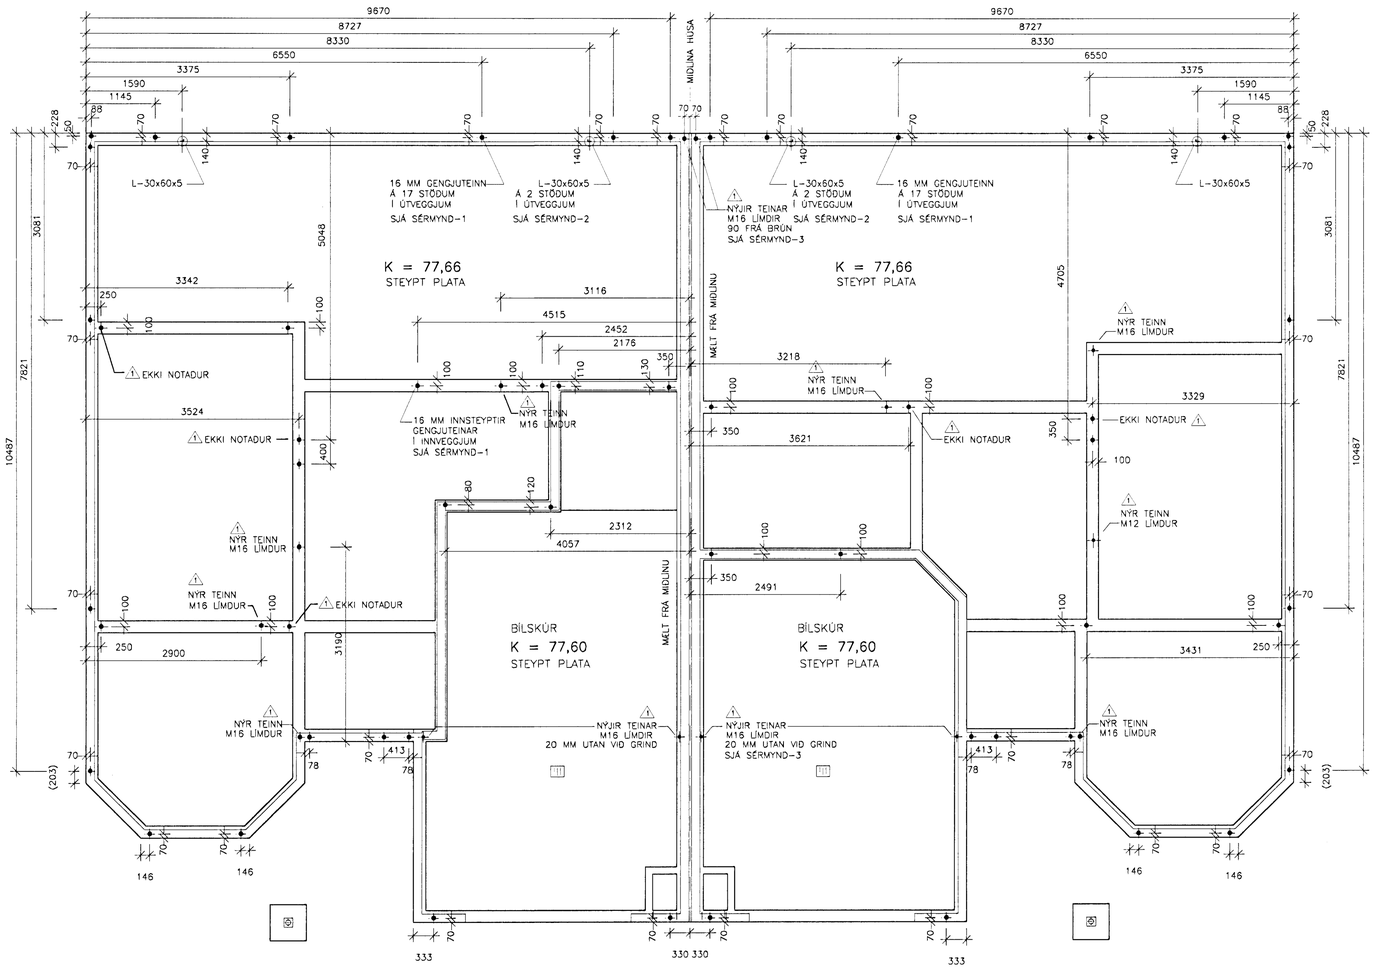

SÉRMYND 2 1:10

INNSTEYPT VINKILJÁRN,
L-60x30x5, GRUNNMÁLAÐ
ALLS Á 4 STÖÐUM Í ÚTVEGGJUM

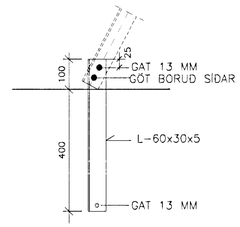

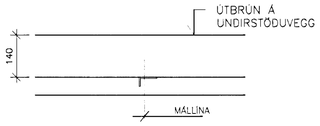

SÉRMYND 1 1:10

INNSTEYPTIR GENGJUTEINAR,
ø16, STÁL 4.8 HEITGALVANHÚÐAÐIR
ALLS Á 40 STÖÐUM Í ÚTVEGGJUM
ALLS Á 00 STÖÐUM Í INNVEGGJUM

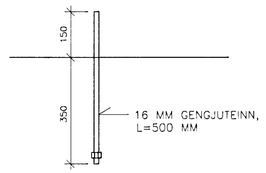

SÉRMYND 3 1:10

LÍMDIR GENGJUTEINAR,
ø12, STÁL 4.8 HEITGALVANHÚÐAÐIR
ALLS Á 4 STÖÐUM Í INNVEGGJUM
ø16, STÁL 4.8 HEITGALVANHÚÐAÐIR
ALLS Á 10 STÖÐUM Í ÚTVEGGJUM
ALLS Á 3 STÖÐUM Í INNVEGGJUM

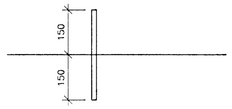

SKÝRINGAR

ALLA INNSTEYPTA BOLTA OG VINKILJÁRN SKAL SETJA Í MÓT OG FESTA VANDLAGA ÁÐUR EN STEYPT ER

VG

3.			
2.			
1.	01.03.2002	NÝJIR LÍMDIR FESTIBOLTAR. NOKKRIR ELDRI BOLTAR EKKI NOTAÐIR	
BREYTING	DAGSETNING		SKM

ÁRITUN
Kt 280439-3129

VERKHEITI: ERLUÁS 26 OG 28 HAFNARFIRÐI

VERK NR: 0116

TEIKNING: BURÐARVIRKI – INNSTEYPTIR FESTIHLUTIR Í UNDIRSTÖÐUR

HANNAÐI:	ÞM
TEIKNAÐI:	PG
DAGSETNING:	12.12. 2001
KVARÐI:	1:50 1:20
YFIRFARIÐ:	ÞM

ÞORSTEINN MAGNÚSSON – BYGGINGARVERKFRÆÐINGUR
VERKFRÆÐISTOFA AUÐBREKKU 6
200 KÓPAVOGI SÍMI 551 9940 FAX 551 9945

TEIKNING NR: 202