
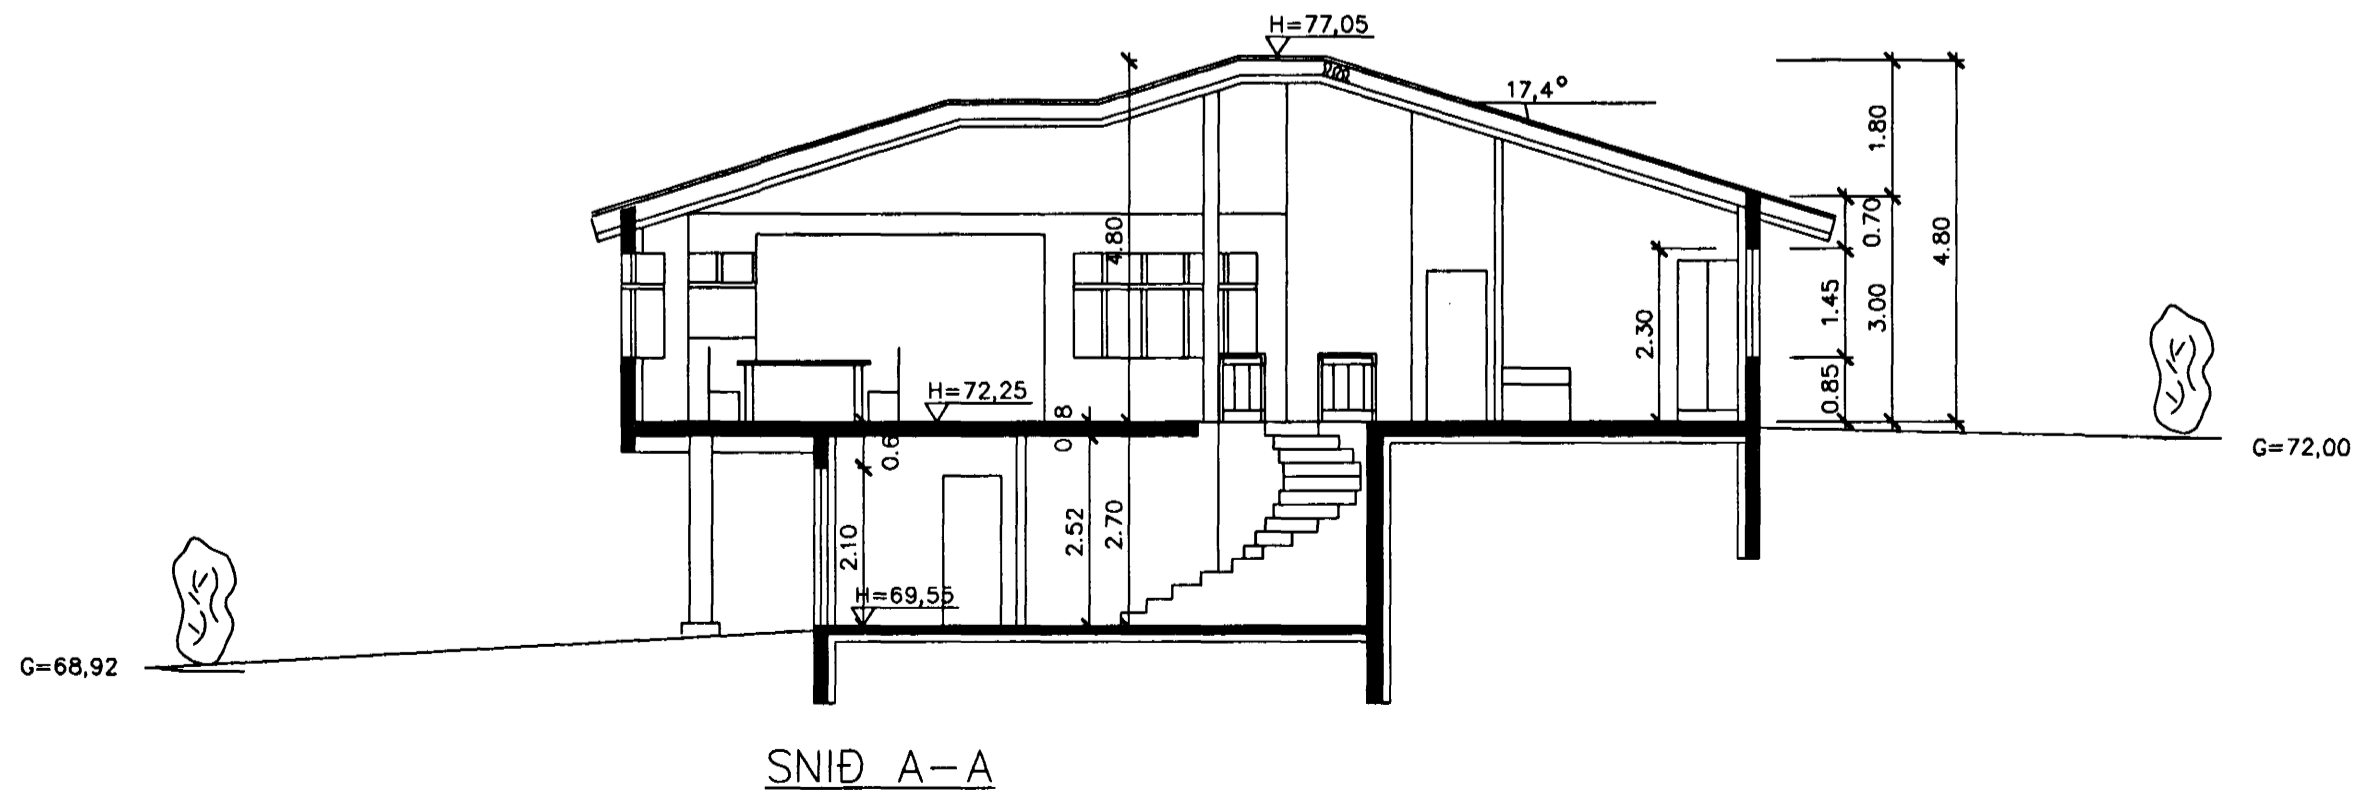
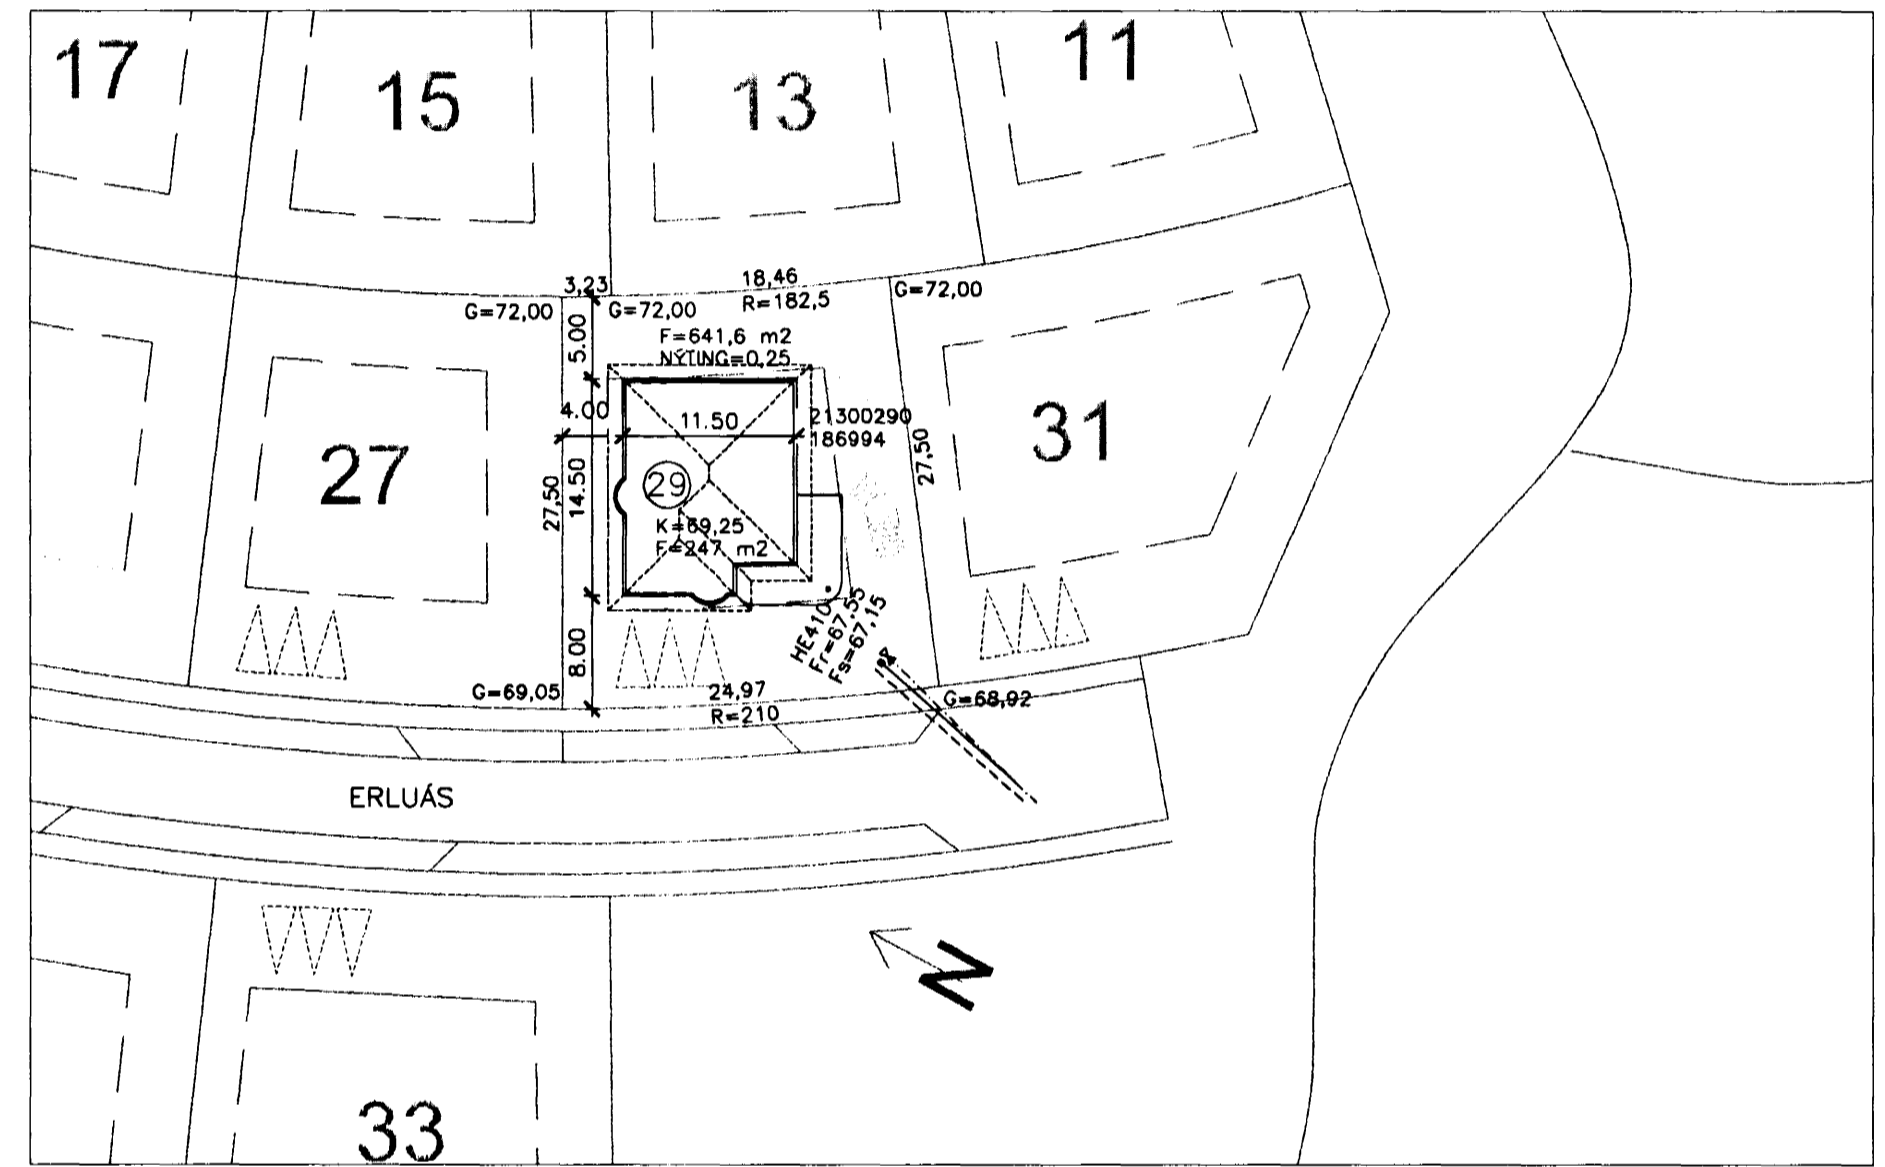


Samþykkt þann
 17 JULI 2001
 Byggingafulltrúinn í Hafnarfirði
 F.h. Sigurbjartur Halldórsson

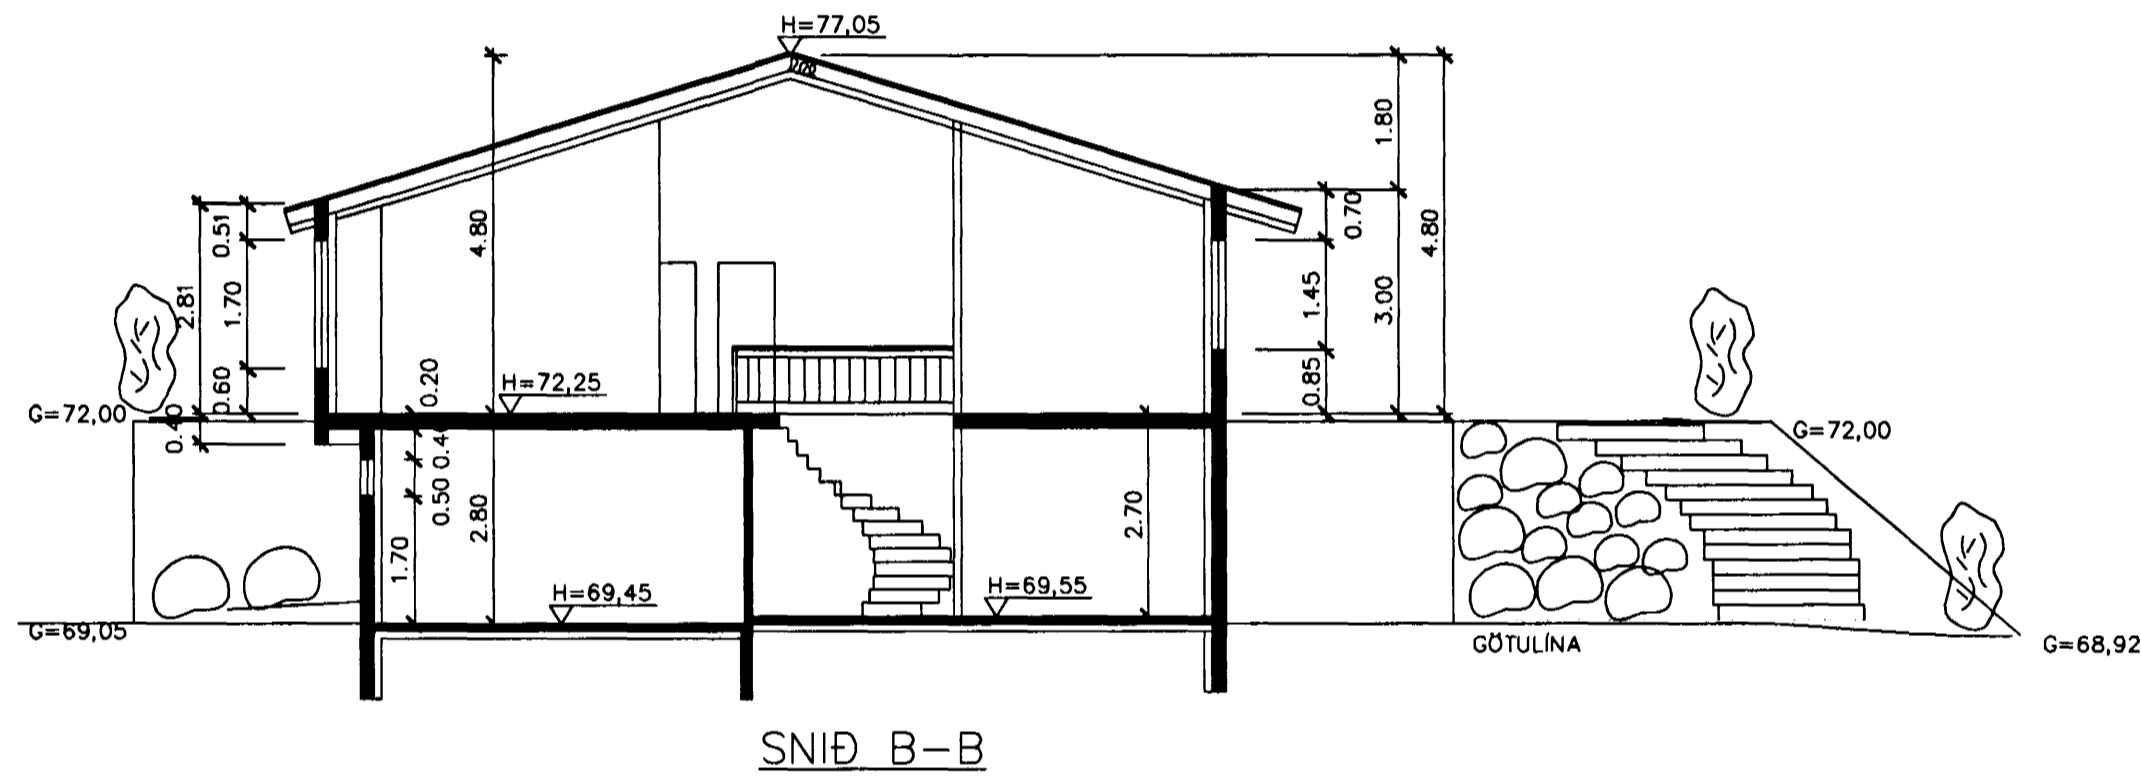

AFSTÖÐUMYND 1:500

SKÝRINGAR
 ÖLL MÁL ERU Í METRUM

HÚS HÆKKAD UM 30 CM 11/7/2001			
HANNAÐ	JÓN BERGSSON	VERKFR. VERKFRÆÐIHÖNNUN	3
T.J.	301031-3439	M.V.F.I SMÁRAHVAMMI 4, HAFNARF. S. 555-1974	
TEIKNAD	SAMÞYKKT	ERLUÁS 29	M=1:100 500
YFIRFARIÐ	VERK	0111 SNID / AFSTÖÐUMYND	DAGS. 29.04.2001