



Samþykkt þann
17 JULI 2001
Byggingafulltrúinn í Hafnarfirði
F.h. Sigurbjartur Halldórsson

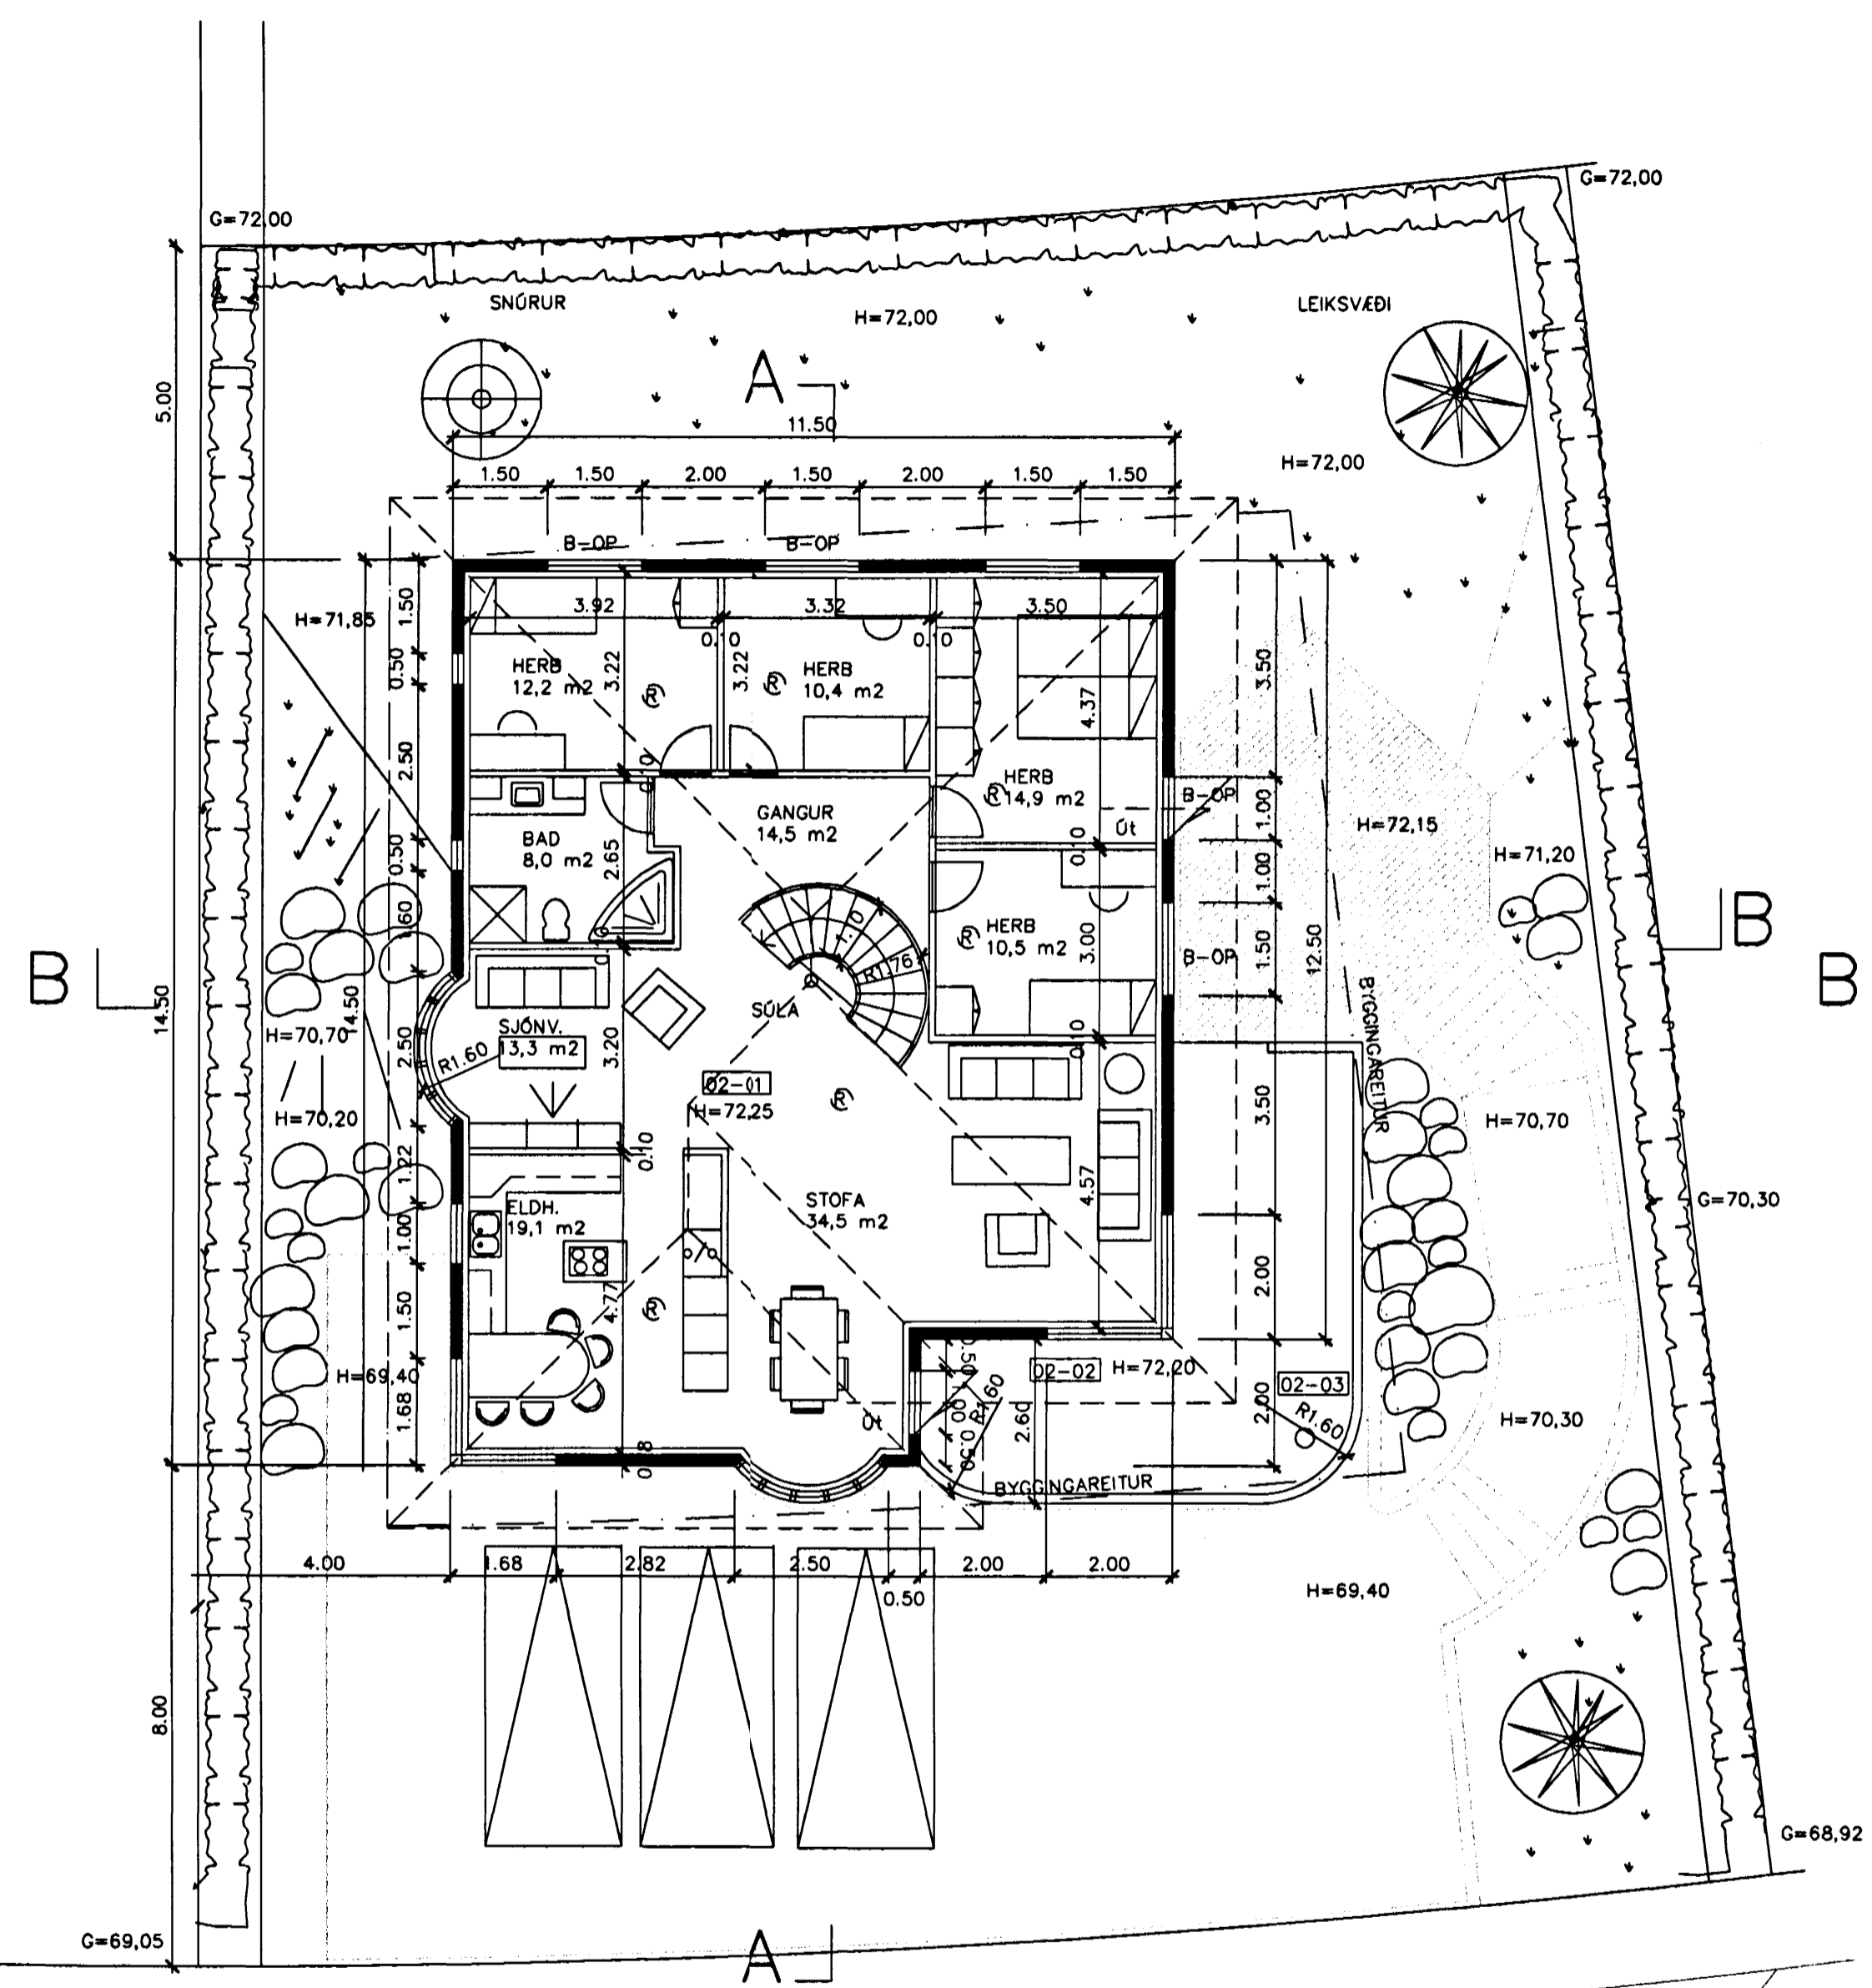

2. HÆÐ, GRUNNMYND

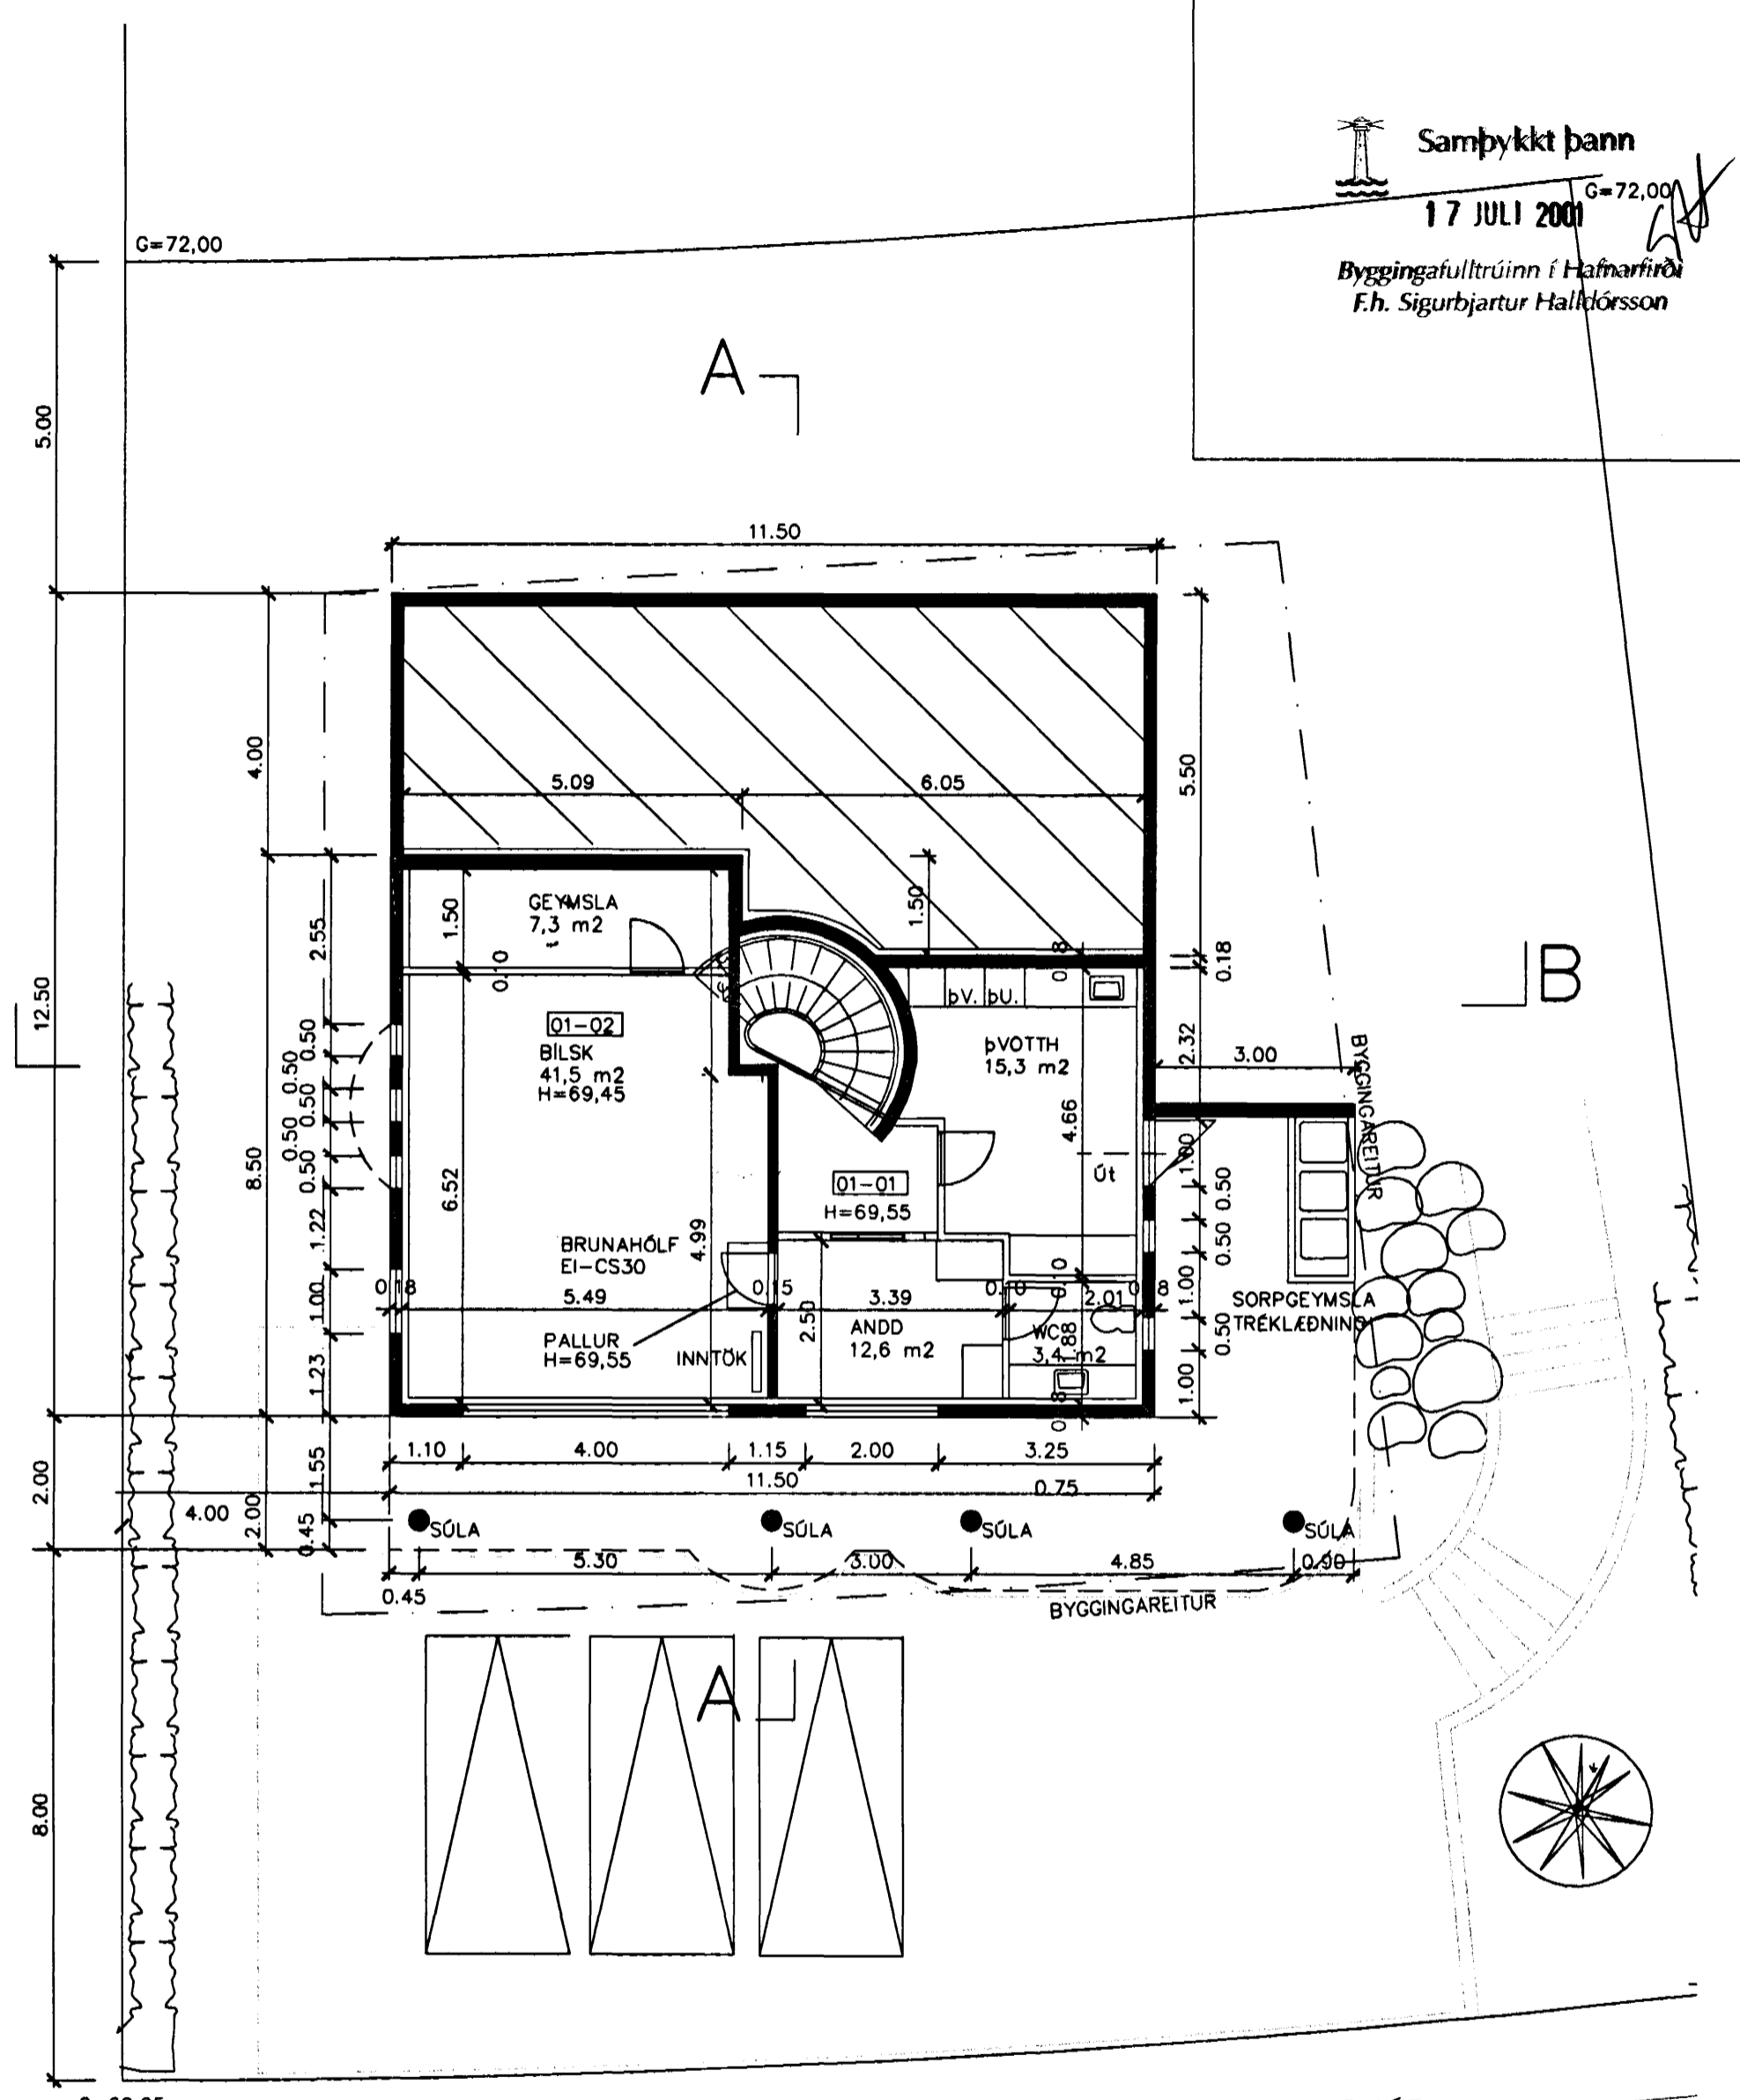

1. HÆÐ, GRUNNMYND

SKÝRINGAR
B-OP = BRUNAOP
⊕ = REYKSKYNJARI
ÖLL MÁL ERU Í METRUM

HÚS HÆKKAD UM 30 CM 11/7/2001		
HANNAÐ T.J	JÓN BERGSSON 301031-3439	VERKFR. VERKFRÆÐIHÖNNUN M.V.F.I SMÁRAHVAMMI 4, HAFNARF. S. 555-1974
TEIKNAD T.J	SAMÞYKKT	ERLUÁS 29
YFIRFARID VERK	0111	1. OG 2. HÆÐ - GRUNNMYND
		M=1:100
		DAGS. 29.04.2001