



GRUNNMYND 3. HÆÐAR

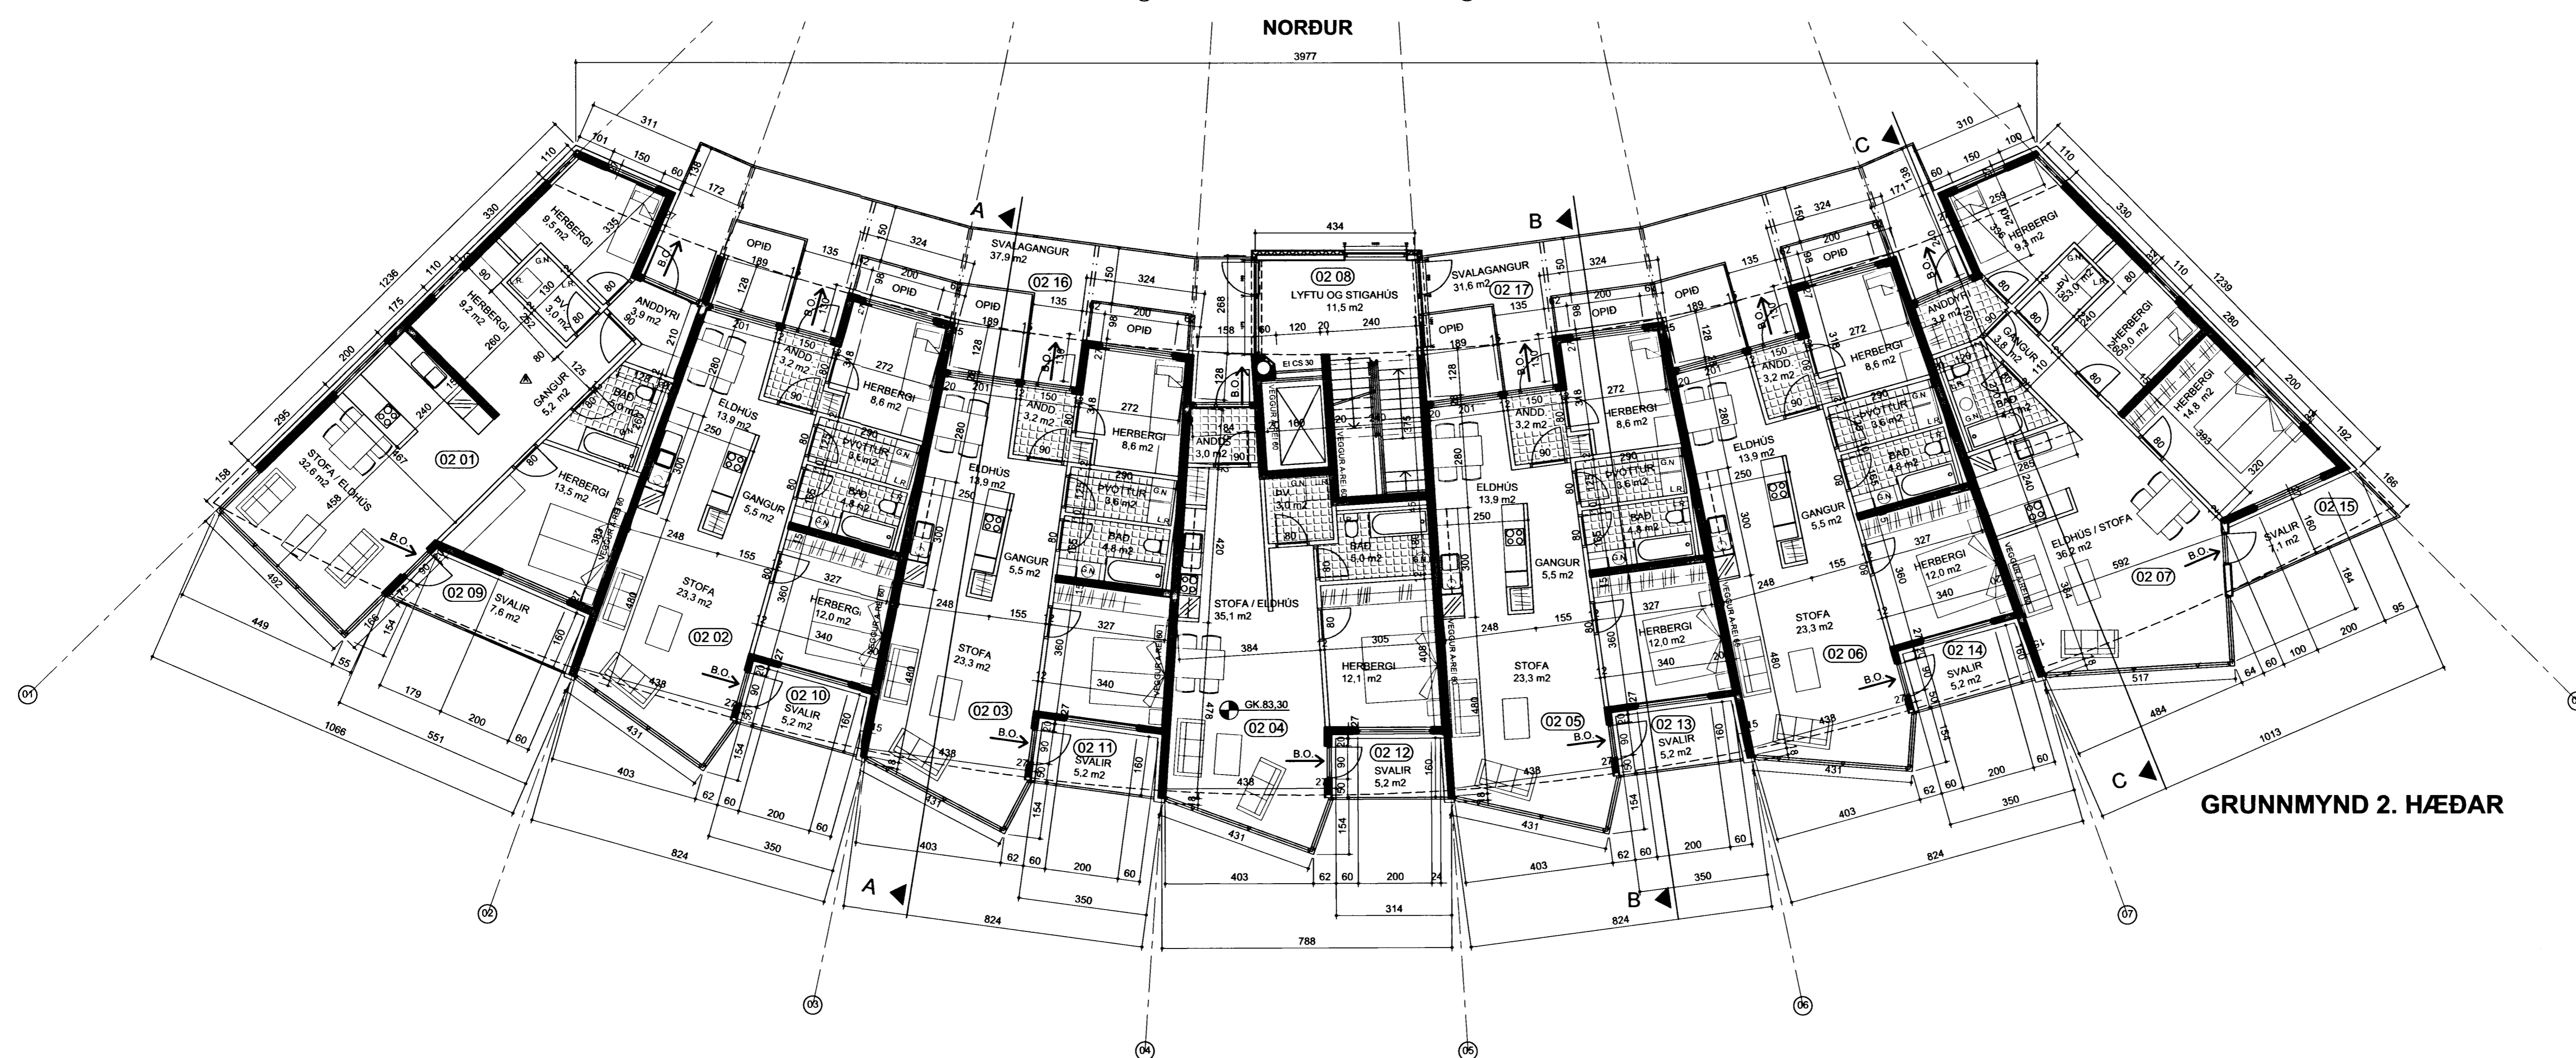

GRUNNMYND 2. HÆÐAR

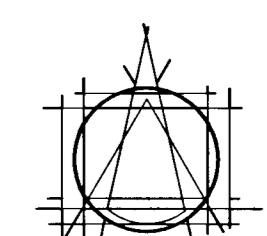

TEKNISTOFAN EHF  
ARMOLAS  
108 REYKJAVÍK • Sími 553 8750

LEIFUR GÍSLASON BYGGINGAFRÆÐINGUR BFT  
TRON STEFAN GILJA ARKITEKT FAI  
BJARNI SNÆLJÓNSSON ARKITEKT FAI  
ASGER ASGERSSON BYGGINGAFRÆÐINGUR BFT

STABSETNING MANNVIRKIS  
ERLUAS 2  
HAFNARFJÖRÐUR  
FJÖLBÝLISHÚS

VERK  
Grunnmyndir 2. og 3. hæðar

MÁL  
1:100  
DAGS  
13.03.2002

VERKINGMÉR  
610-17  
TEKINGANÖMÉR  
1.04A

HANNAÐ  
AA  
TEKNAÐ  
pb IC

ATH:  
A: 03.09.03 Veggur fjart. í íb.0201

SAMB.  
*[Signature]*  
Öll afhent og láttis fækkningu, að hluta  
aðs haldit, ef hús skriflega hefur  
skv. ókvæður höfundarlag.