



Samþykkt þann  
 16 JUNÍ 2003  
 Byggingafulltrúinn í Hafnarfirði  
 F.h. Sigurbjartur Halldórsson

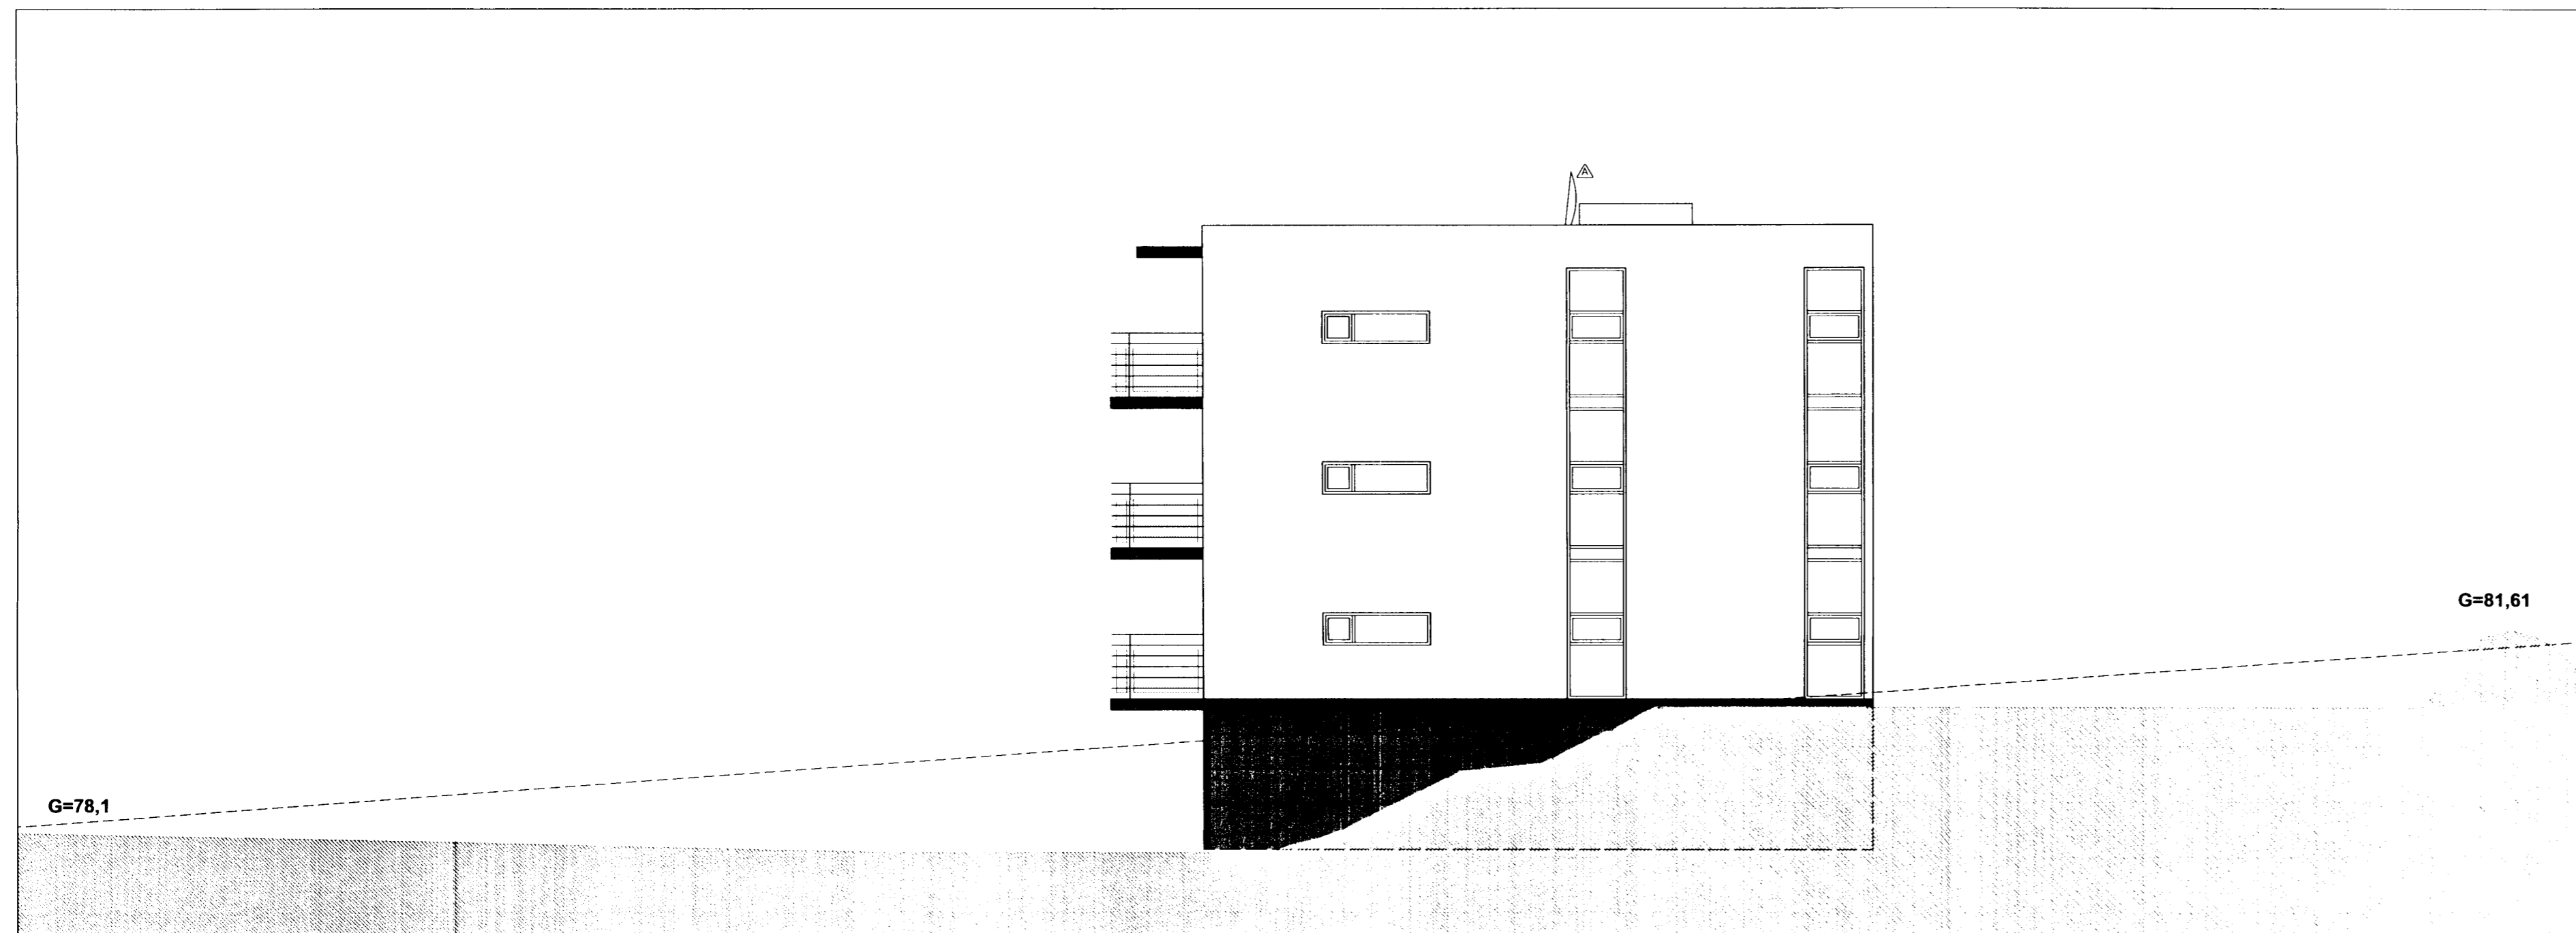

ÚTLIT VESTUR MKV 1:100



ÚTLIT SUÐUR MKV 1:100

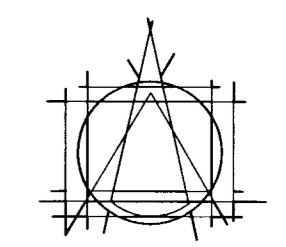

TEIKNISTOFAN EHF  
 ÁRMÖLA 6  
 108 REYKJAVÍK • Sími 553 8750

LEIFUR GÍSLASON BYGGINGAFRÉDINGUR BFI  
 IVON STEFAN GILJA ARKITEKT FAI  
 BJARNI SNÆBJÖRNSSON ARKITEKT FAI  
 ASGEIR ASGEIRSSON BYGGINGAFRÉDINGUR BFI

STABSETNING MANNVIRKIS  
 ERLUÁS 2  
 FJÖLBÝLIHÚS  
 HAFNARFJÖRÐUR

VERK  
 ÚTLIT

|                    |                        |
|--------------------|------------------------|
| MÁL<br>1:100       | VERKINGMÉR<br>610-17   |
| DAGS<br>13.03.2002 | TEIKNINGANÖMÉR<br>1.05 |
| HANNAÐ<br>Á Á      | TEIKNAD<br>pp          |

ATH. 12.06.2003 HE: Gerfihnattadiskur settur á lyftuhús.

SAMB.  
 Öll afbót og aðrir teikningar, þó hluta eða heild, er hás skriflega leyfi höfundar, skv. ákvæðum Höfundartögu.