



GRUNNMYND 1:50

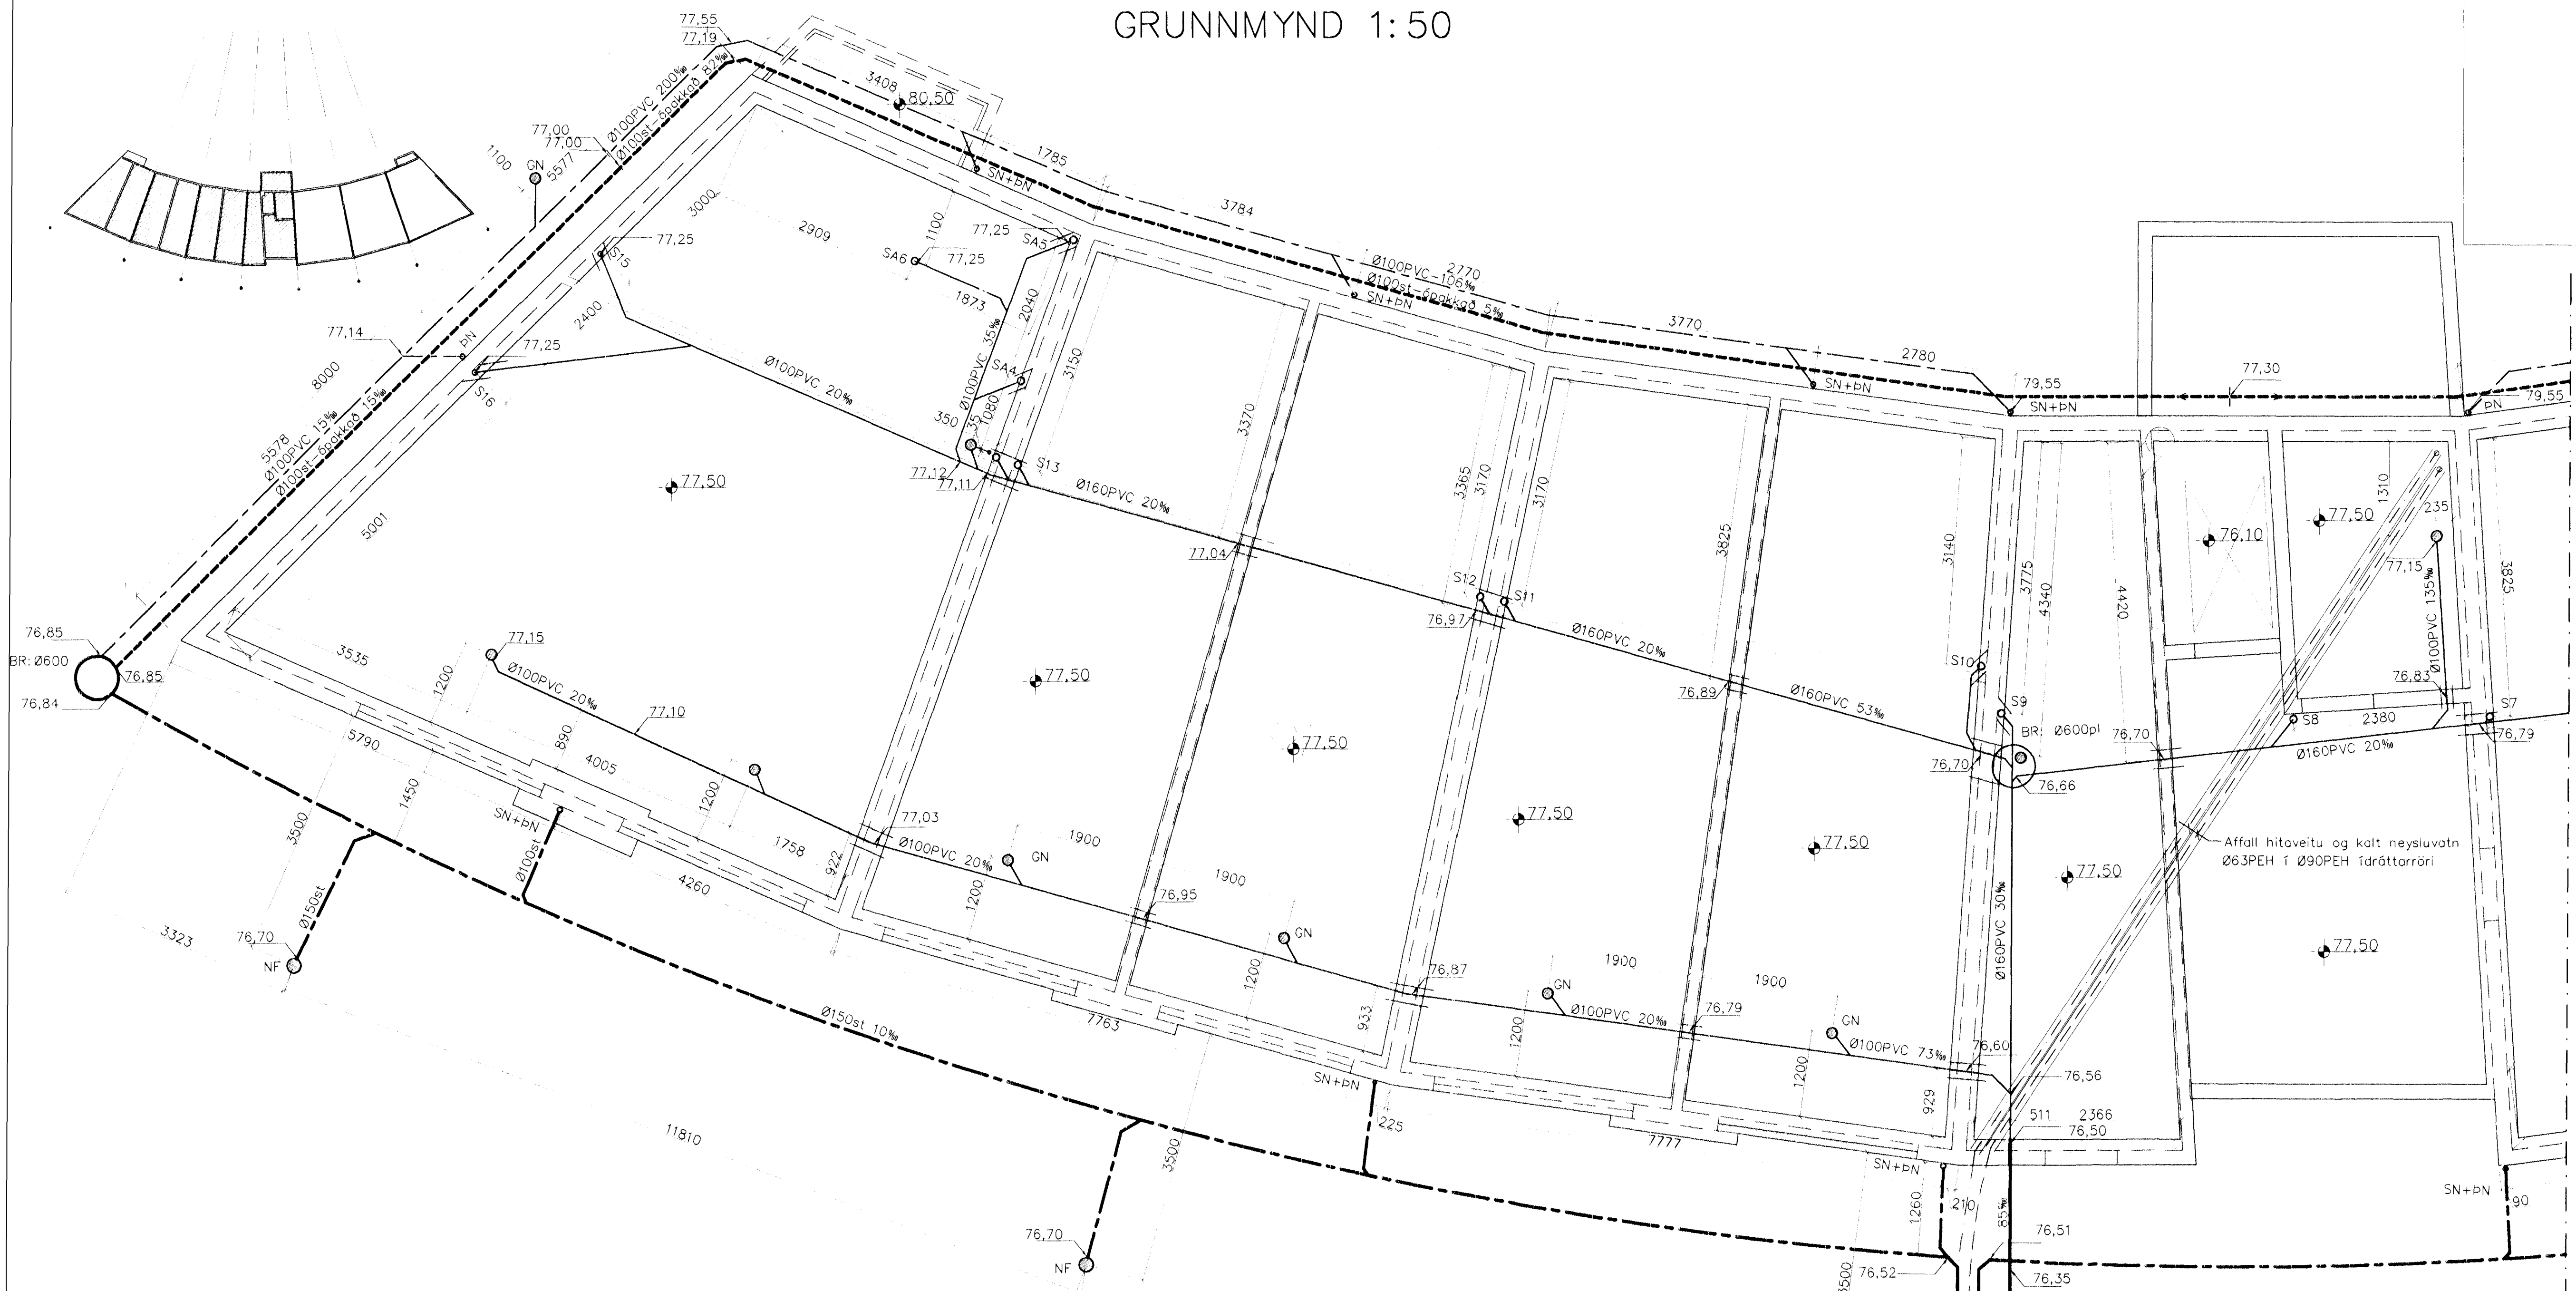


Framhald: teikning nr. PJ02

AFSTÖÐUMYND 1:500

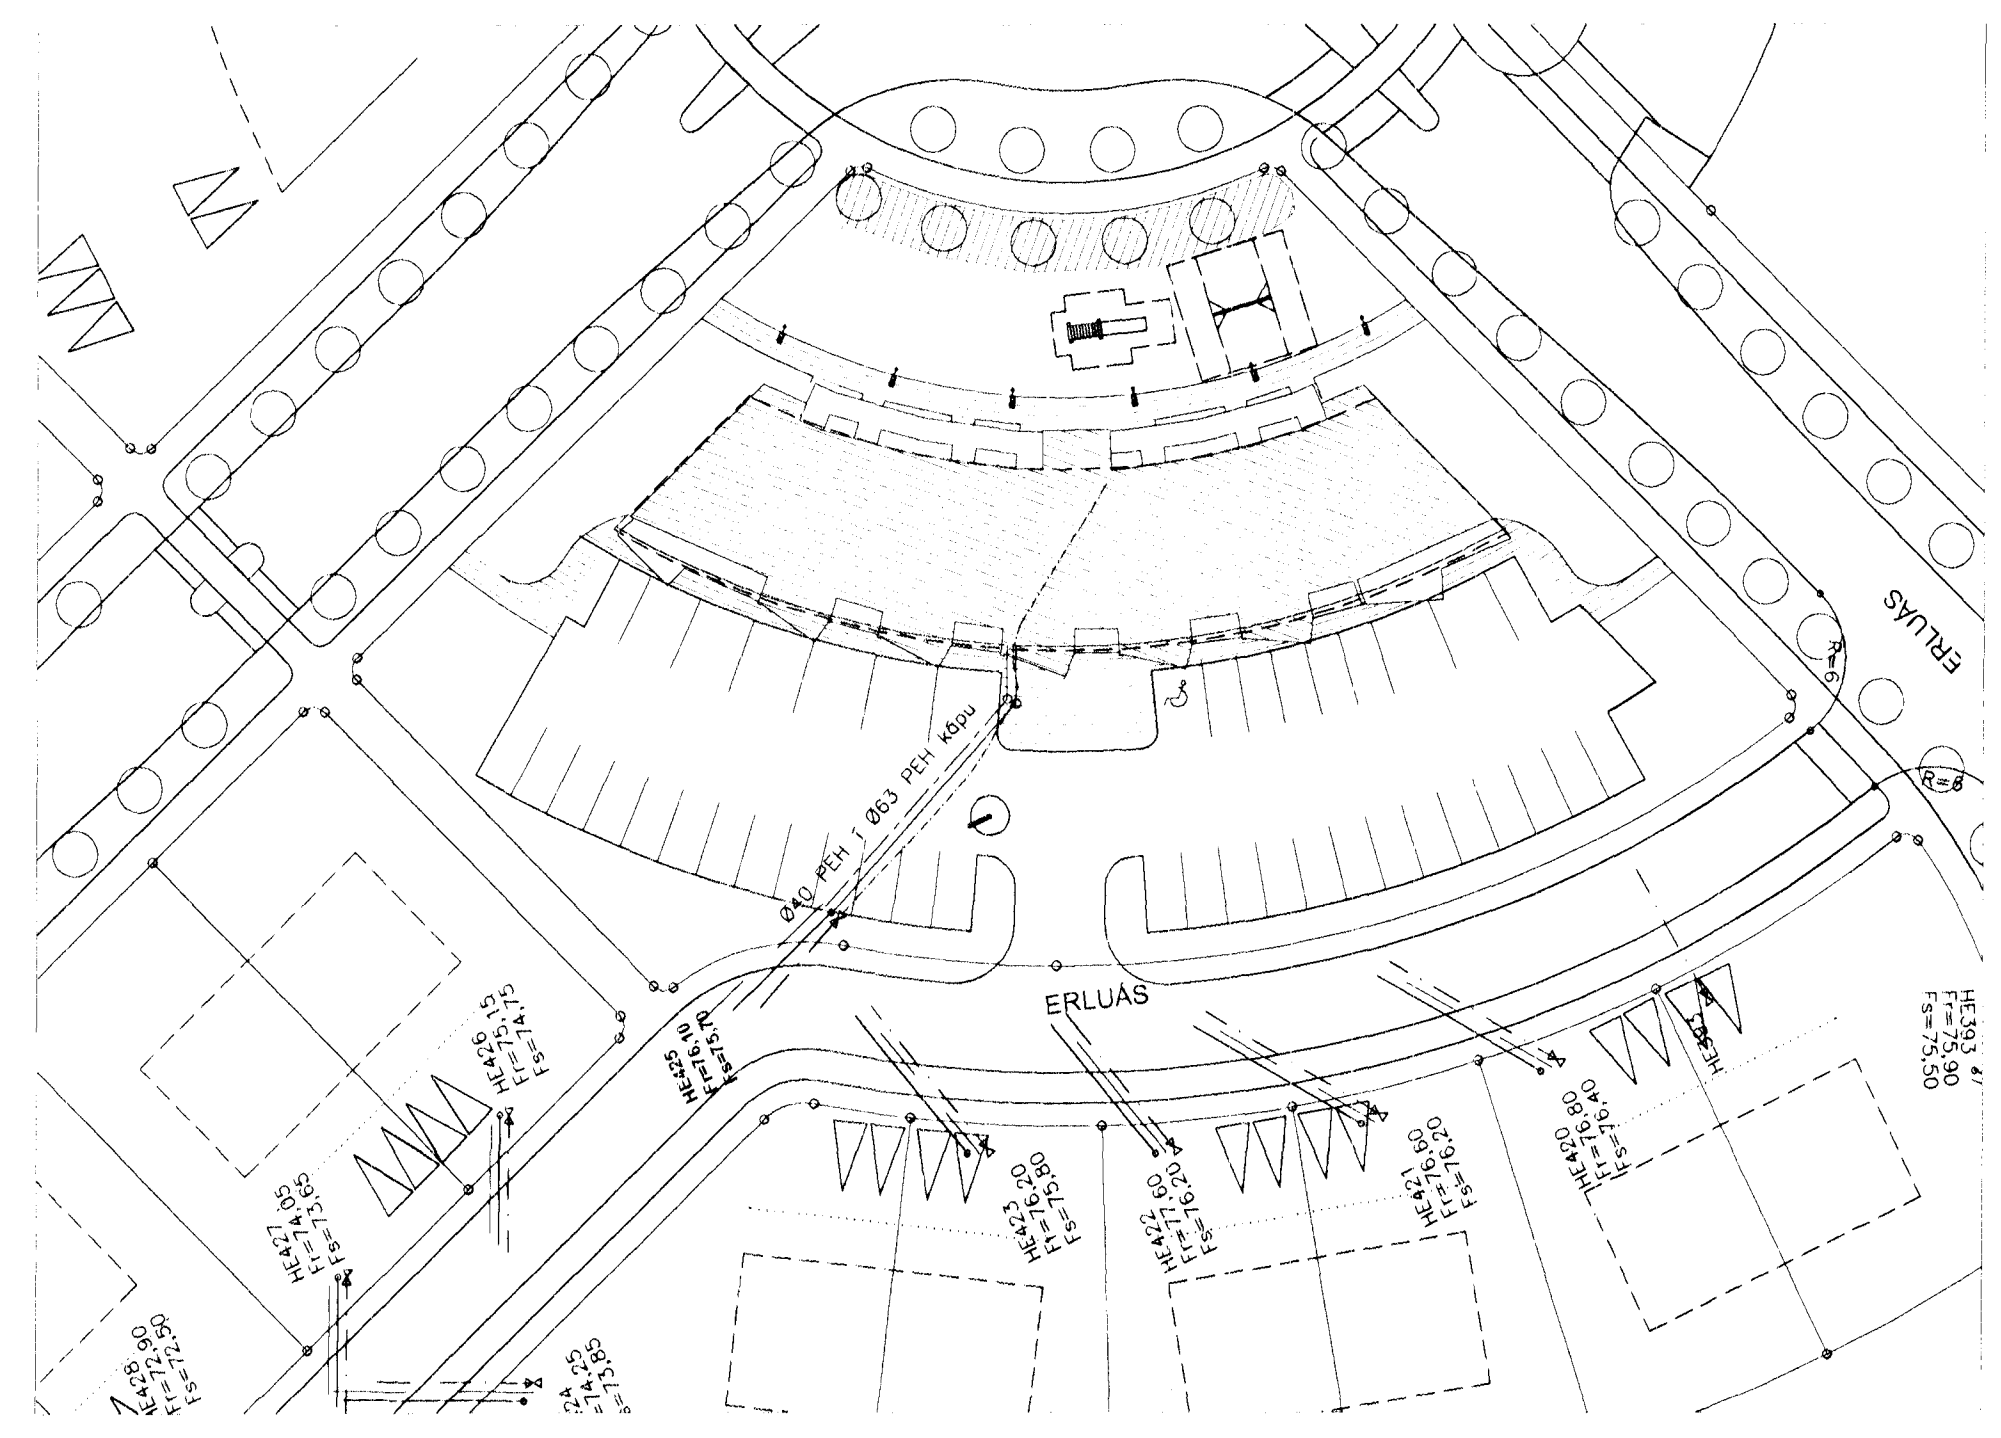

- |   |                      |                   |                   |                       |
|---|----------------------|-------------------|-------------------|-----------------------|
| — | Frérennslí plast     | BK: Baðkar        | SV: Skolvaskur    | SN: Svalaniðurfall    |
| — | Frérennslí steypa    | ST: Steypibað     | pS: Þvagskól      | GK: Gólfkóti          |
| — | Regnvatn plast       | GN: Gólfniðurfall | pV: Þvottavél     | SA: Auka fallstammi.  |
| — | Regnvatn steypa      | HL: Handlaug      | VS: Vatnssalerni  | SI: Fallstammi & nr.  |
| — | Jarðvatnslögn plast  | EV: Eldhúsvaskur  | GN: Gólfniðurfall | BR: Brunnur           |
| — | Jarðvatnslögn steypa | Up: Uppþvottavél  | pN: Þakniðurfall  | NB: Niðurfallsbrunnur |
| — | Kaldavatnsheimað     |                   |                   | HR: Hreinsistátur     |

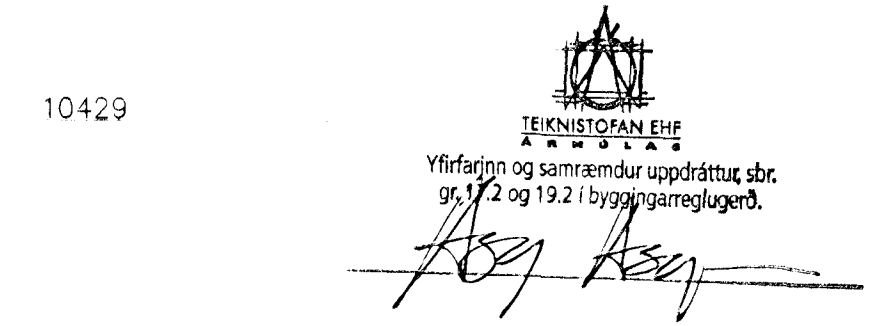

Allt efni í frárennslislagnir skal vera vottað af Rannsóknarstofnun Byggingariðnaðarins í samræmi við byggingarreglugerð og gildandi staða.

Frárennslislagnir eru hannaðar samkv. ÍST68 '85 og lagðar í jörðu samkv. ÍST 65 '75.

Uppgefnir kótur eru botnkótur röra.

Stokkar fyrir lagnir, (300x300) neðri brún skal vera 10cm undir uppgefnum botnkóta röra.

1 PEH lögnum í grunni breytt í PVC lagnir að hluta  
2 PEH Gtölögnum breytt í stálagnir

Breytingar			ERLUÁS 2 HF.	
Nr.	Dags.	Nafn	H	BS
1	15.04.02	BS		
2	03.05.02	BS		

Verkfæðistofa þráinn & Benedikt  
Laugavegi 178, 105 Rvk.  
Sími: 553 1770, 568 7775, Fax: 568-7701  
Netfang: post@islandia.is

Lagnir í jörðu

Dags: Mars 02  
080149-3609

19 MAI 2002