
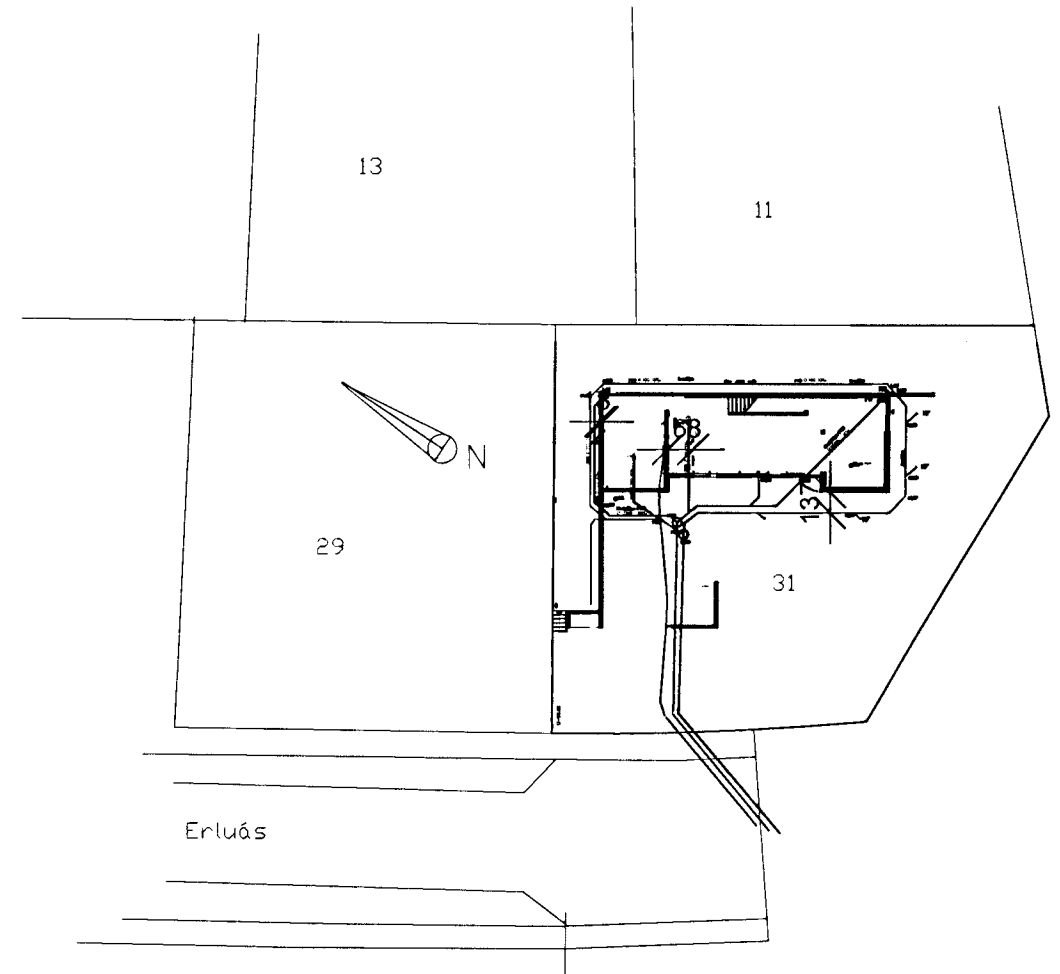


Erluás 31

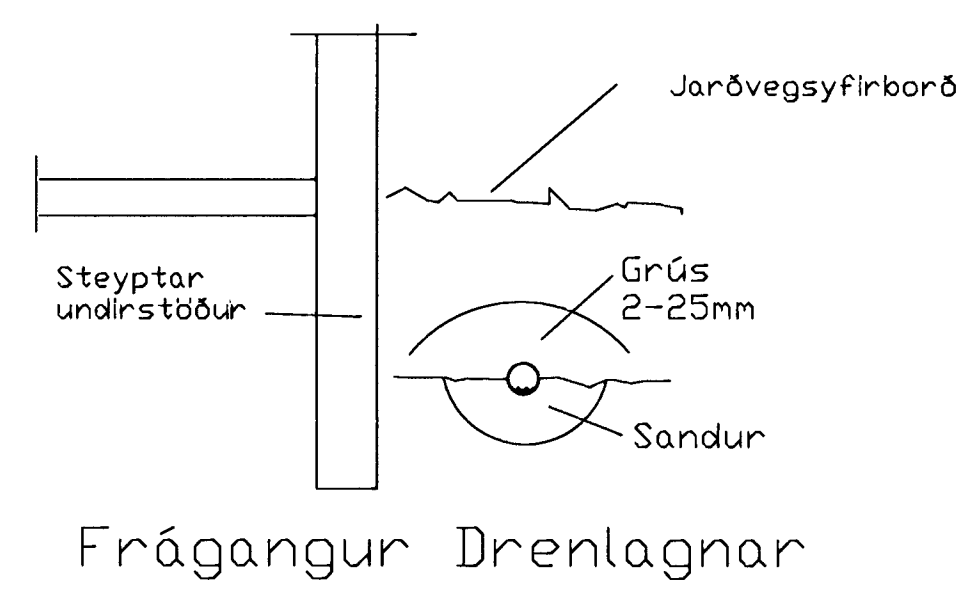

Afstöðumynd mkv. 1:500

Helmeð vatni: Leggja skal ídráttarrör í hellu lagi inn að grind sem kemur upp í gegnum gölfid. Starð ídráttarrörs skal vera 50mm og vera úr efni sem er PEH PN6. Starð vatnssíntaks 3er 32mm. Lágmarkshæð frá yfirborði að lögn skal vera 1200mm. Áður en ídráttarrör er lagt er 150mm sandlag sett undir það. Fyllt skal með sandi yfir og univervífrörnið og þjappað vel. Þessa skal að hafa radius ekki of krappan við uppbyggju rörs að tengigrind (r=1200mm)

Skýringar:

- SV = Skolvaskur
- VS = Vatnssalerni
- EV = Eldhúsvaskur
- NF = Niðurfáll
- HS = Hreinsistútur
- ÞN = Þakniðurfáll
- HL = Handlaug
- UV = Uppþvoittavél
- Gk = Gólfkóti

Kóti lagnar miðast við botn í röri.

Skolplögn:

Skolplögn er úr PVC – plastpípum með gúmmiþéttihringjum í samskeytum að hreinsibrunnum. Frá hreinsibrunnum skal nota steypt rör. Undir pípur skal leggja 100-150mm jöfnunarlag úr sandi sem þjappast vandlega. Hæð jöfnunarslagsins skal hæfa belg pípanna og skal taka úr fyrir múffum eftir þjöppun þess. Lögn skal vera í beinni línu milli stefnubreytinga. Eftir að pípur hafa verið lagðar skal fylla að þeim og yfir með sandlagi. Þykkt sandslagsins skal vera að minnsta kosti 200mm mælt á pípuhrygg. Eins er gengið frá skolplögn í grunni nema uppbyggjur að stútum sem koma í gegnum plötu skal taka í tveim 45°- beygjum ásamt minnkun ef með þarf.

Regnvatnsslögn:

Regnvatnsslögn er úr PVC – plastpípum með gúmmiþéttihringjum. Undir pípur skal leggja 150mm jöfnunarlag úr sandi sem þjappast vandlega. Hæð jöfnunarslagsins skal hæfa belg pípanna og skal taka úr fyrir múffum eftir þjöppun þess. Lögn skal vera bein milli stefnubreytinga. Eftir að pípur hafa verið lagðar skal fylla að þeim og yfir með drenerandi grús með komastærð 2-25mm og plaststriga þar ofaná. Ofan á strigan kemur síðan frostfrí fylling. Þykkt grúslagsins skal vera að minnsta kosti 200mm mælt á pípuhrygg. Grunnlögn(uppbyggjur) að þakniðurfállspípum skal gera úr tveim 45°beygjum ásamt minnkun ef með þarf.

Efni og vinna skal vera í samræmi við reglugerðir sem við á.

Erluás 31


Hafnarfirði

Frárennisslaginir

Teikning nr: 102 21

dags: Júlí 2002

Þorgeir Þorgeirsson kt: 260260 7749
 Dalhús 105 Rvk.
 sí: 69 30 5 30

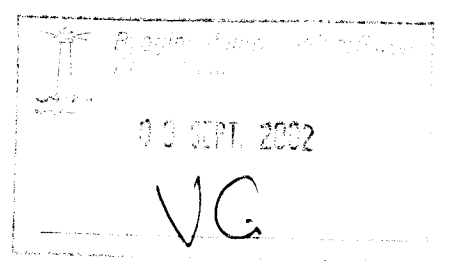

Breytt 30.08.2002
 lega lagna í bílskur og framán við húsið.

L=70.00