


# RÚMMYND NEYSLUVATNSLAGNA 1:50

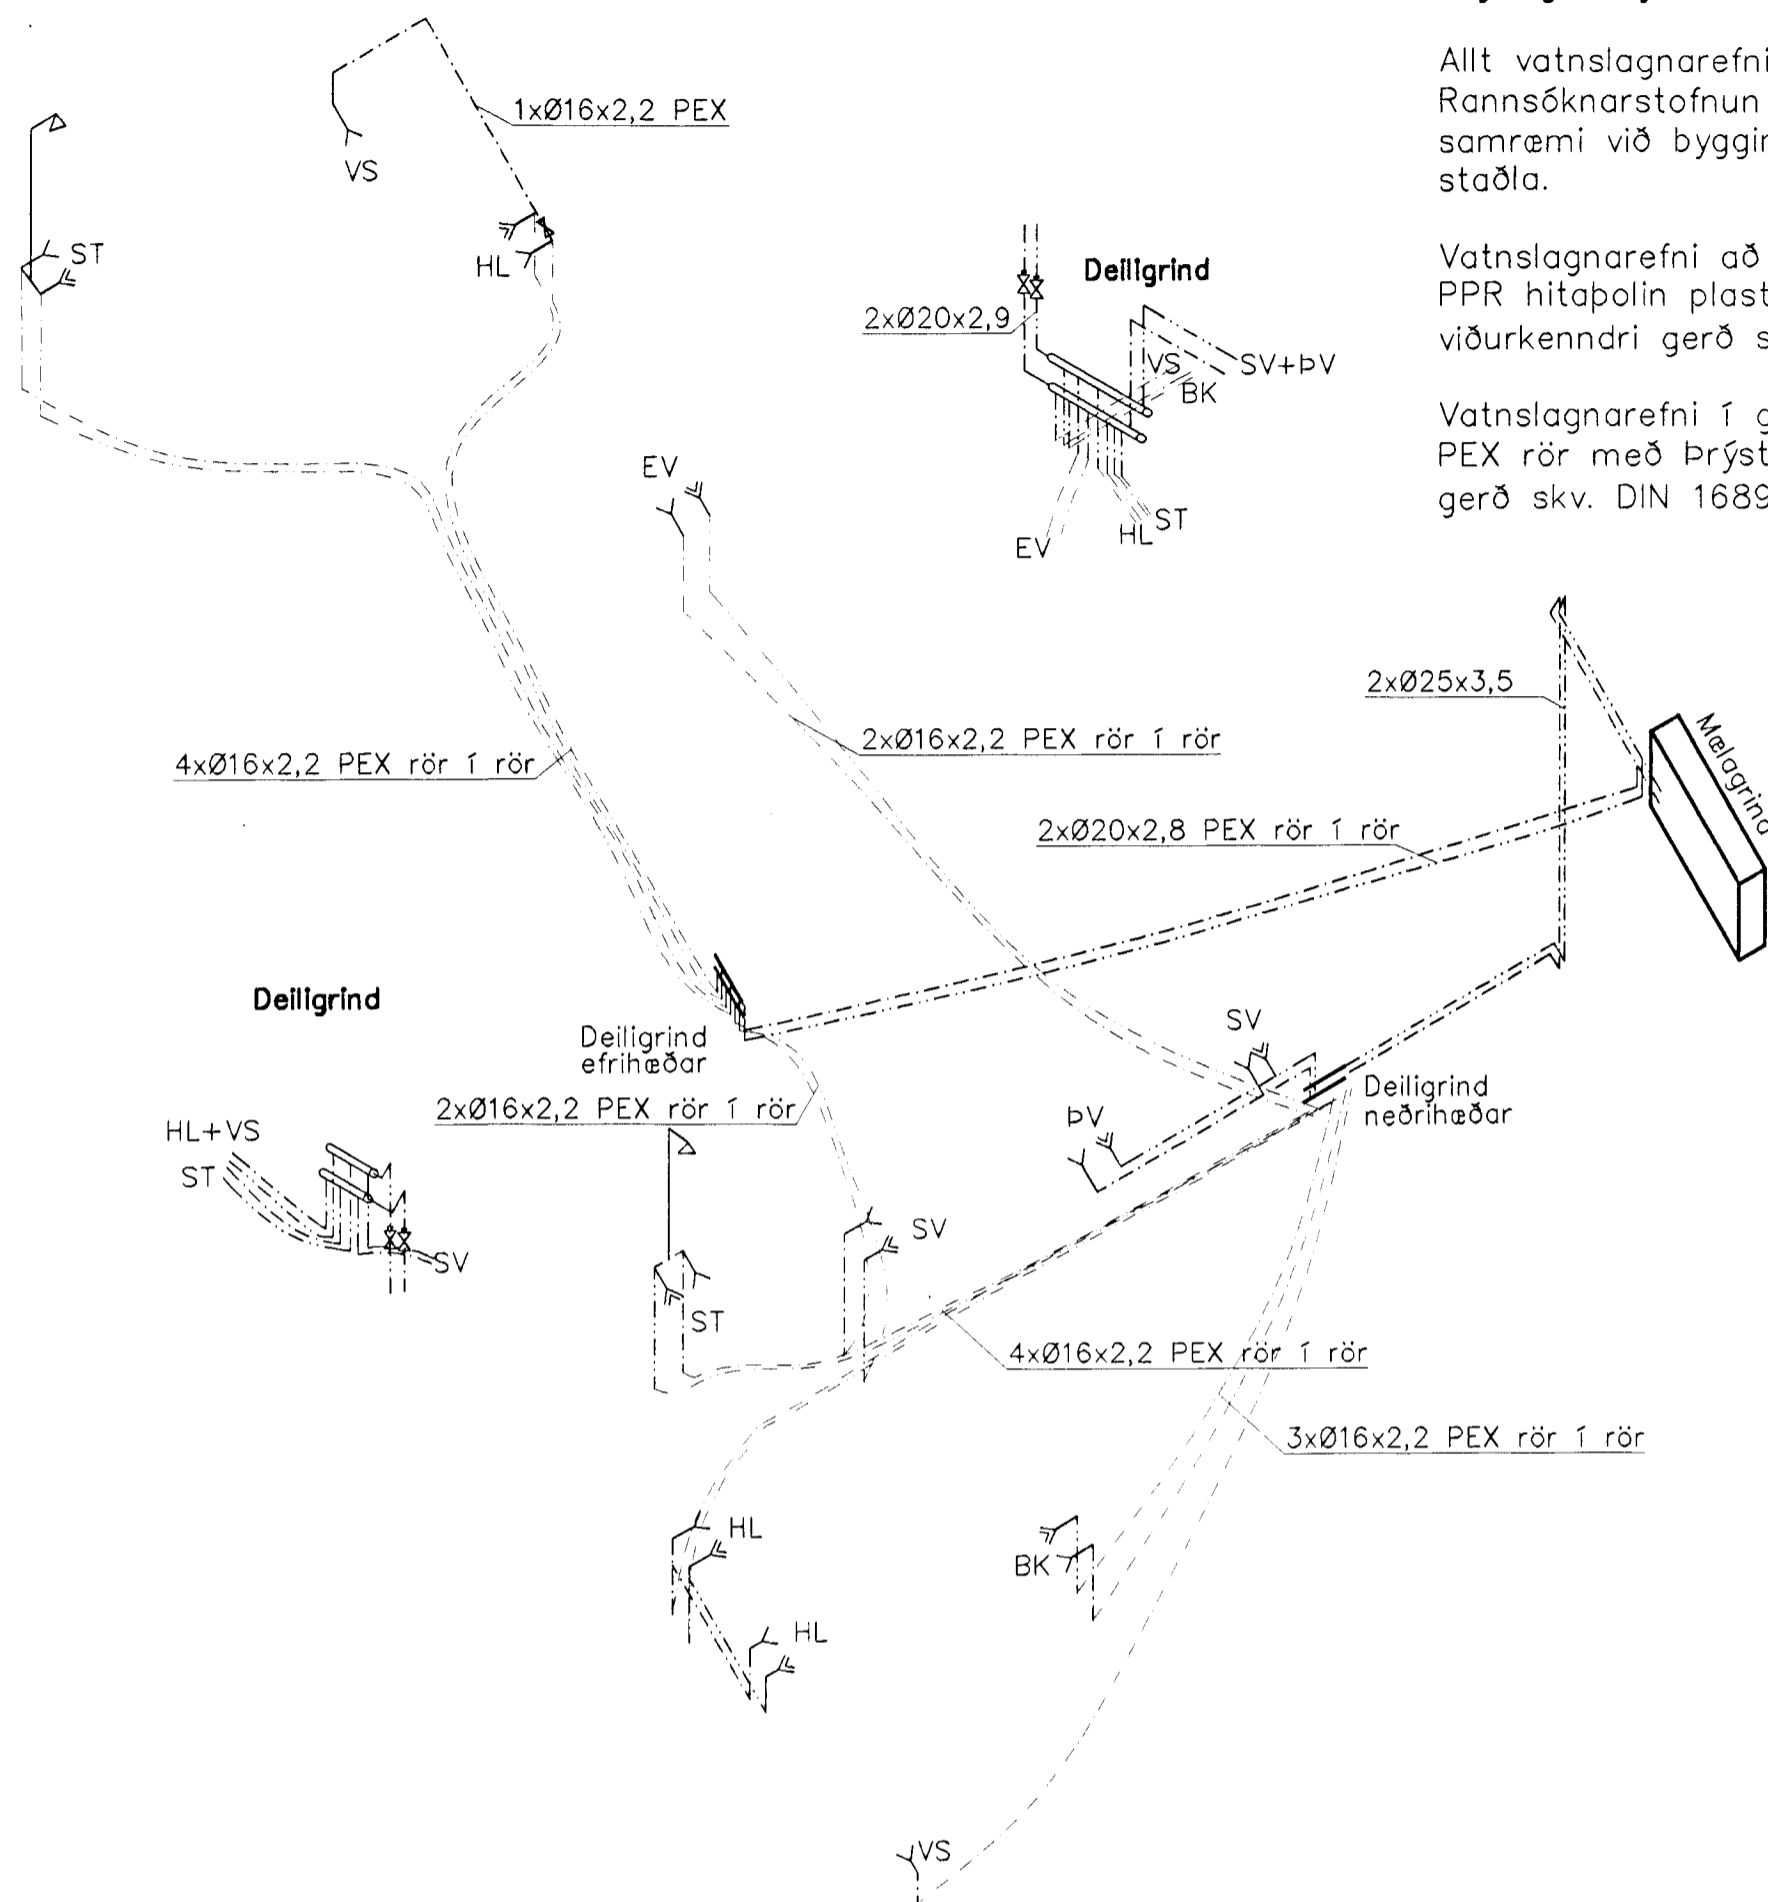


Skýring: Neysluvatnslagnir.

Allt vatnslagnarefni skal vera vottað af Rannsóknarstofnun Byggingariðnaðarins í samræmi við byggingarreglugerð og gildandi staðla.


Vatnslagnarefni að deiligrindum PPR hitapólin plast rör PN16 af viðurkenndri gerð skv. DIN 8077/78.

Vatnslagnarefni í gólfum, rör í rör Ø16x2,2. PEX rör með Þrýstengjum af viðurkenndri gerð skv. DIN 16892/93.


## TENGIMYND HITAVEITU

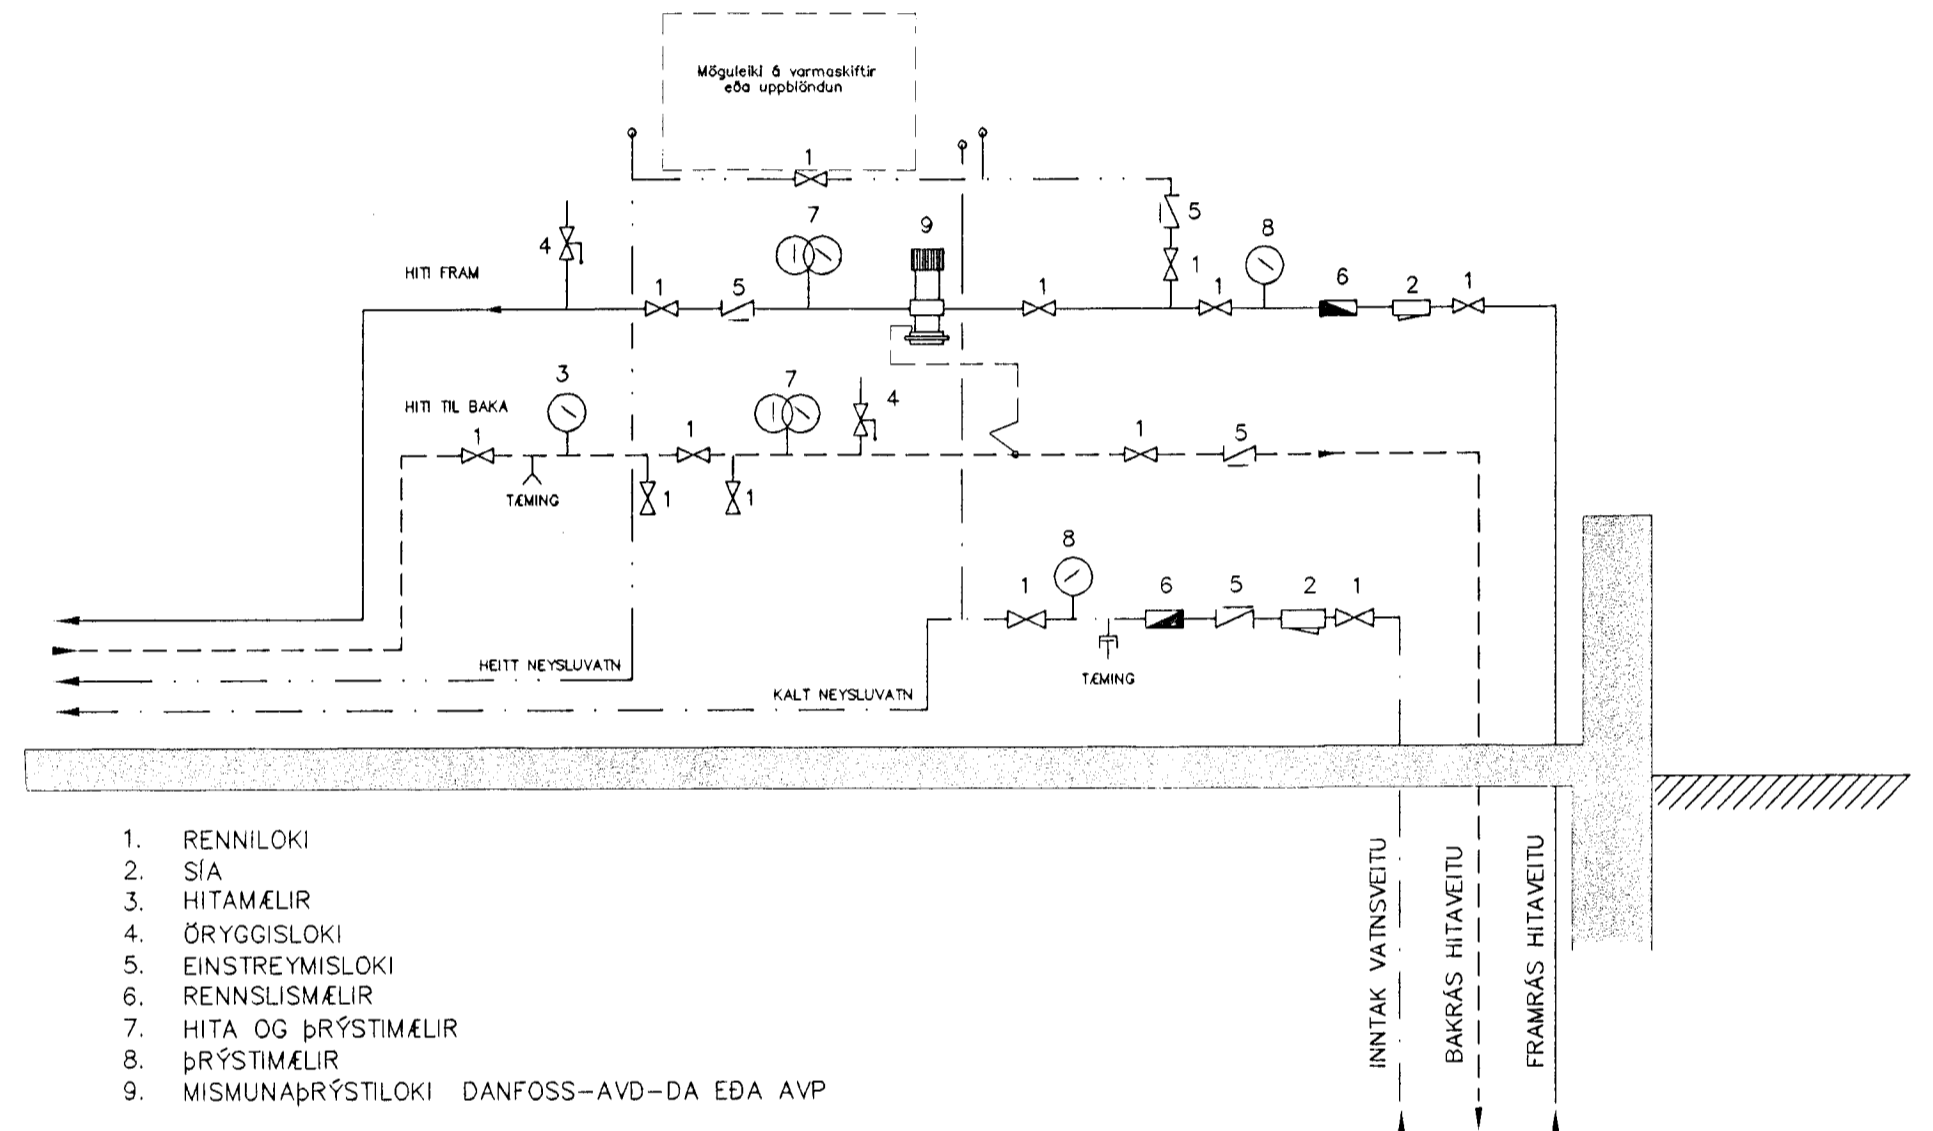

## LOFTRÆSILAGNIR 1:50

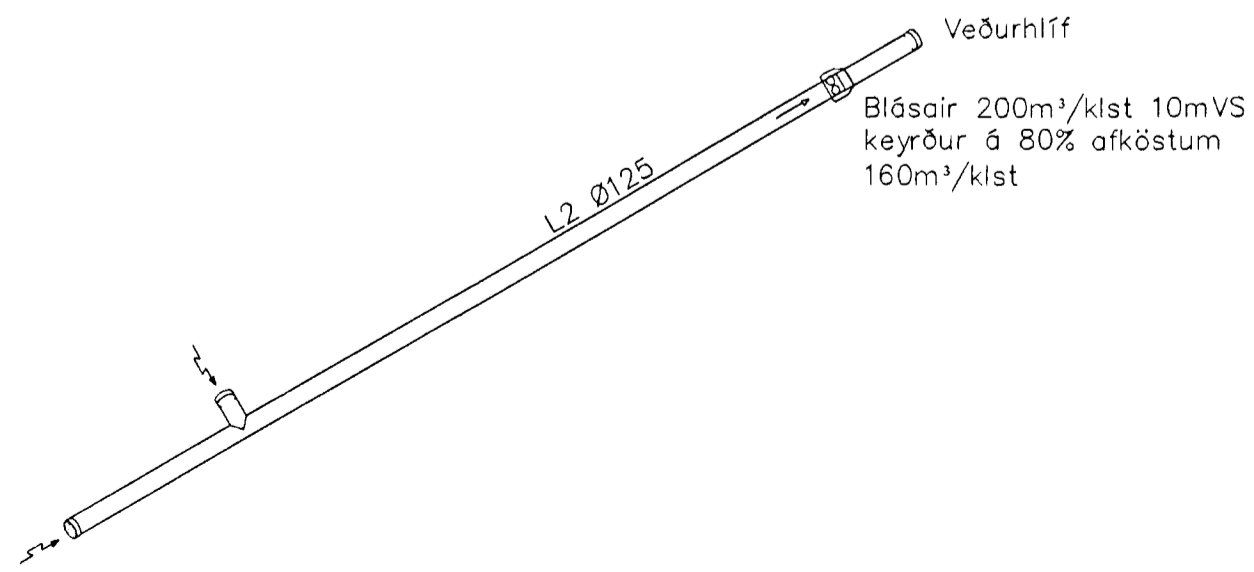

Þakblásari 250m³/klst 15mmVS  
Hraðastilltur (fast viðnám 75%  
afkasta 190m³/klst)

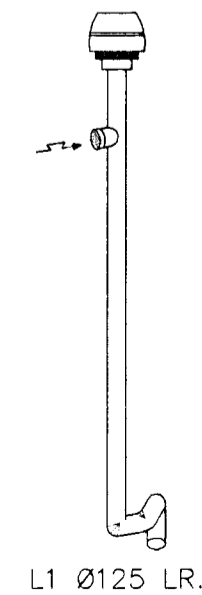

13 SEPT. 2002

\*1 Rör í rör að deiligrind efrihæðar og PPR að deiligrind neðrihæðar

Breytingar			ERLUÁS 35, HAFNARFJ.	H. ÞK   T. HS   S.
Nr.	Dags.	Nafn		
1	12.09.02	ÞK	Verkfræðistofa Þráinn & Benedikt Laugavegi 17B, 105 Rvk. Sími: 553 1770, 568 7775, Fax: 568-7701 Netfang: post@islandia.is	M 1:50 Nr. P102
			Neysluvatn og loftr. neðrihæð	Dags. feb. '02 090638-4839