


GRUNNMYND 1.HÆÐAR OG LOFT 1:50

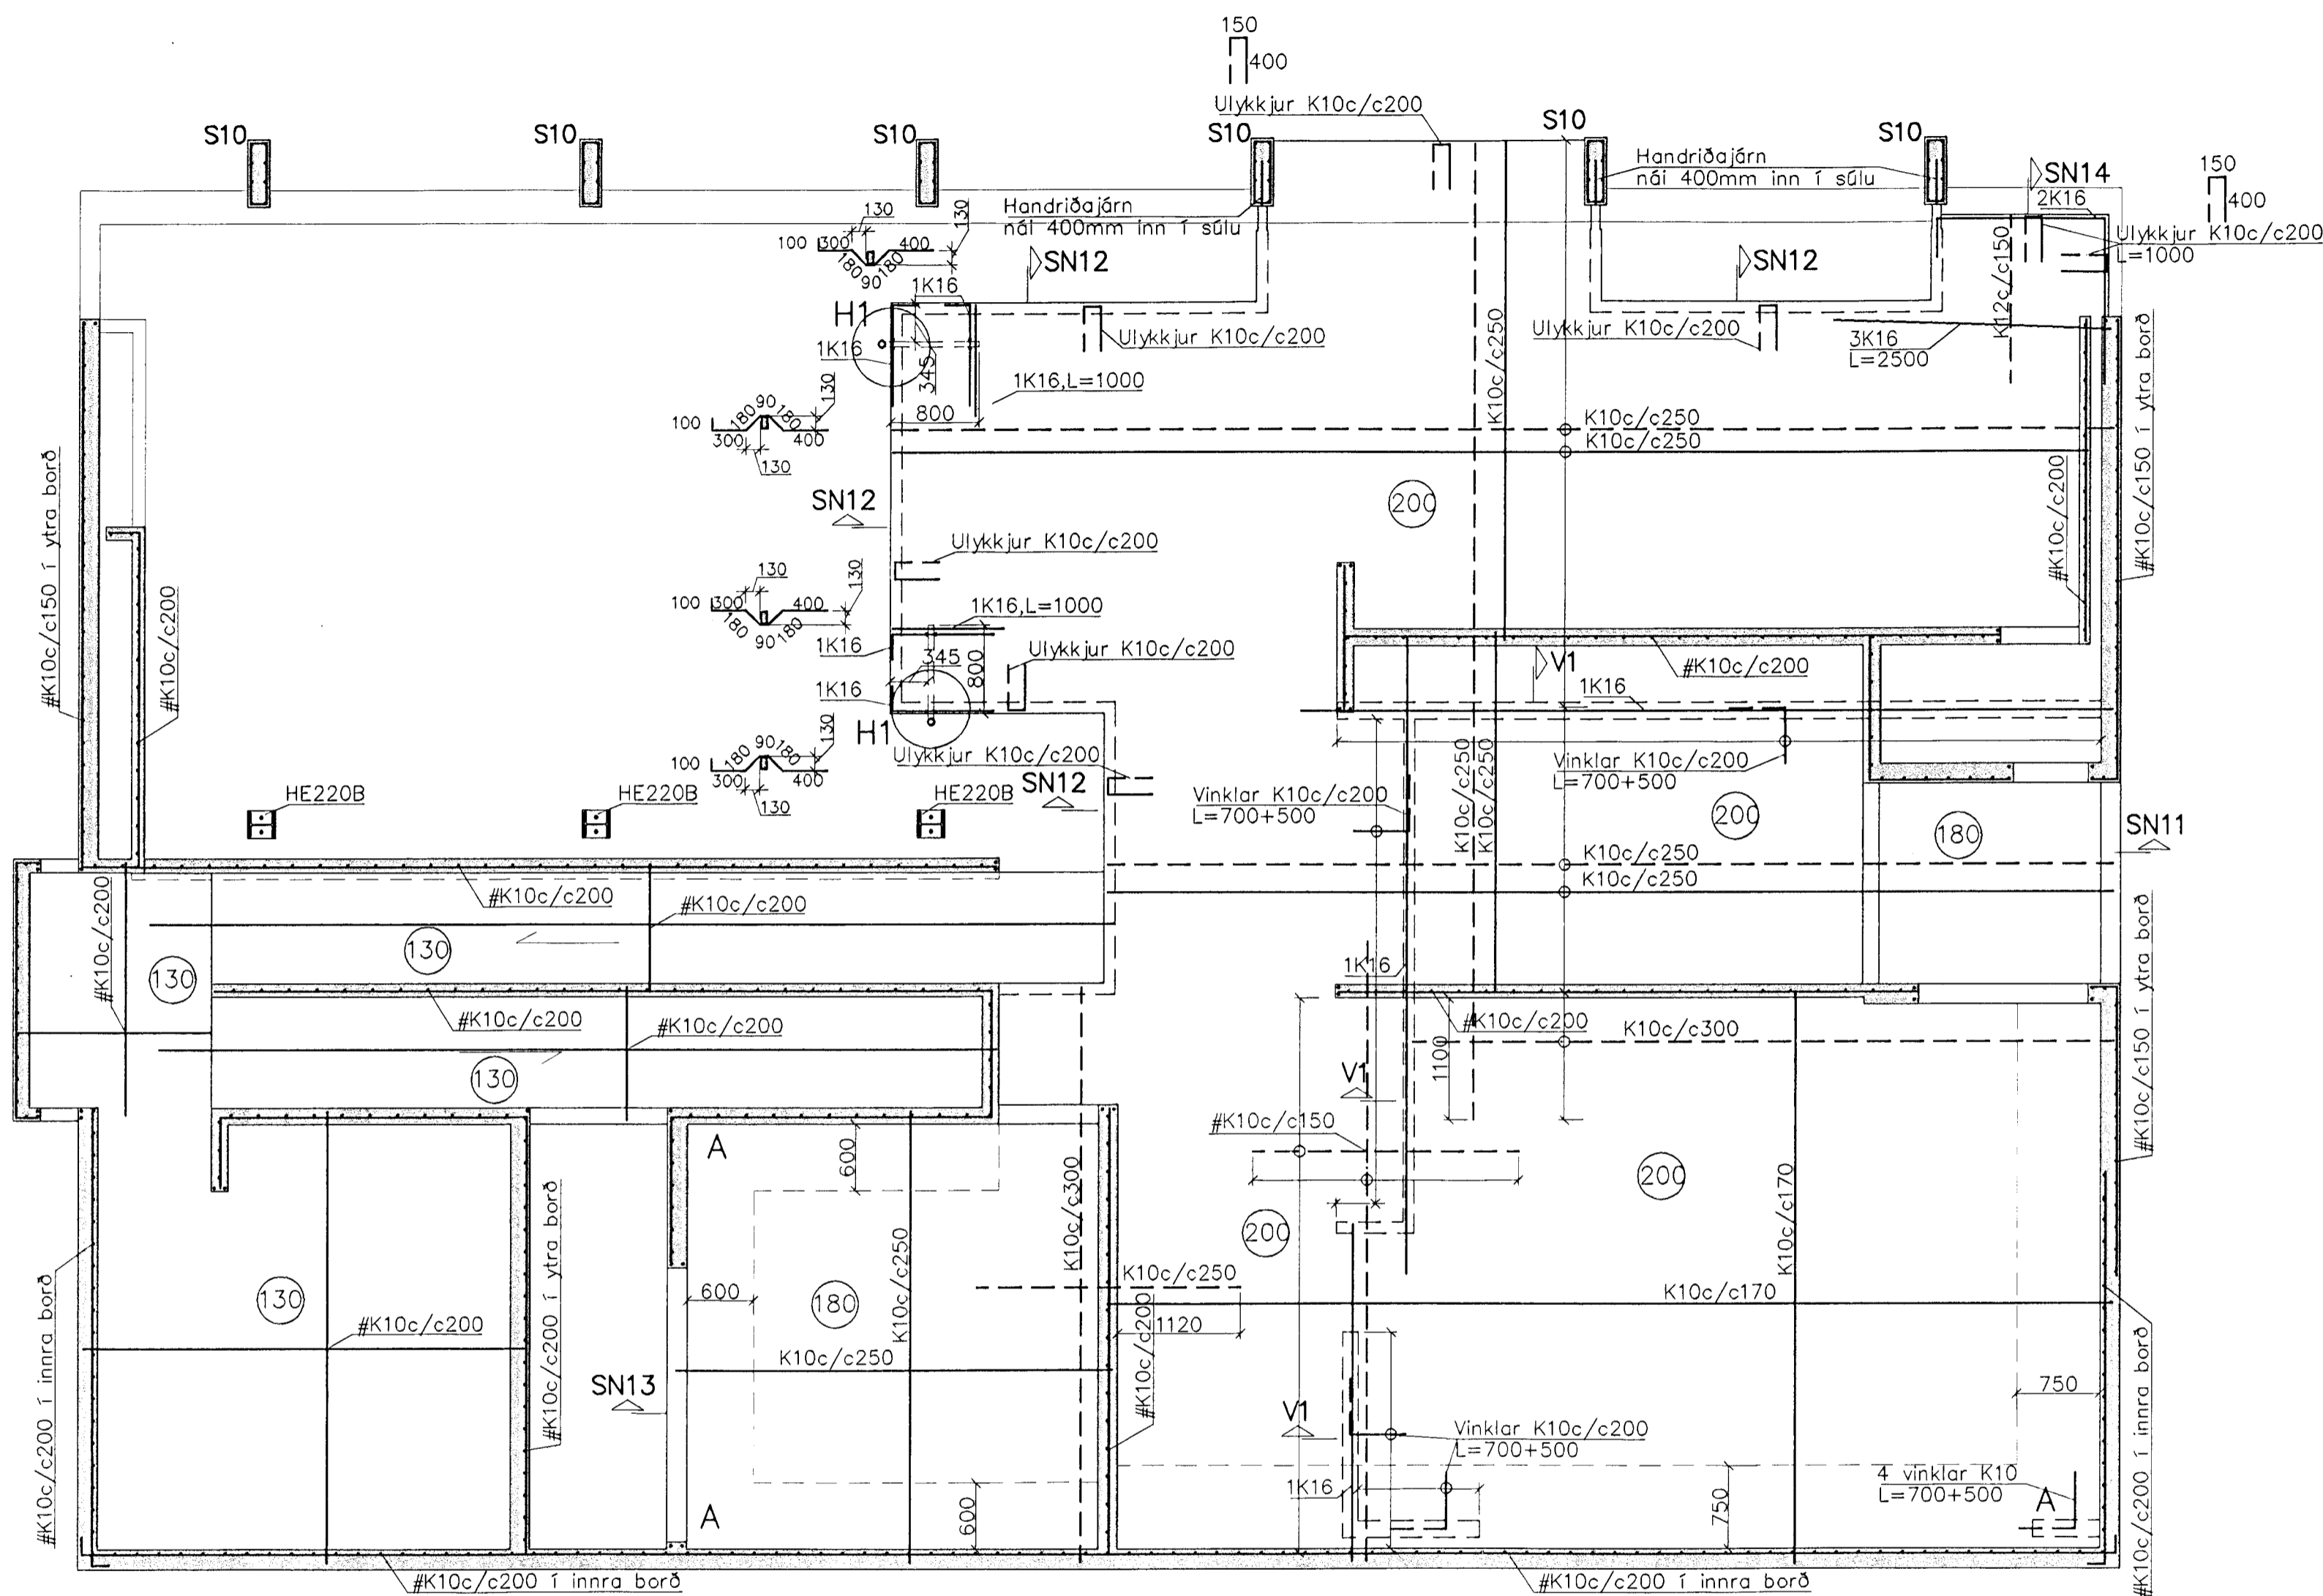

13.09.02

1 S11 verður að S10 og handrið á efrihæð fara í miðja súlur

Breytingar		ERLUÁS 35, HAFNARFJ.	
Nr.	Dags.	Nafn	
1	02.09.02	PK	Verkfræðistofa Þráinn & Benedikt Laugavegi 178, 105 Rvk. Sími: 553 1770, 568 7775, Fax: 568-7701 Netfang: post@islandia.is
			H PK T HS S M 1:50 Nr. B101
			Dags. jan. '02 090638-4839
			Burðarvirki veggir og loft. 1.hæðar