


GRUNNMYND 2.HÆÐAR OG LOFT 1:50

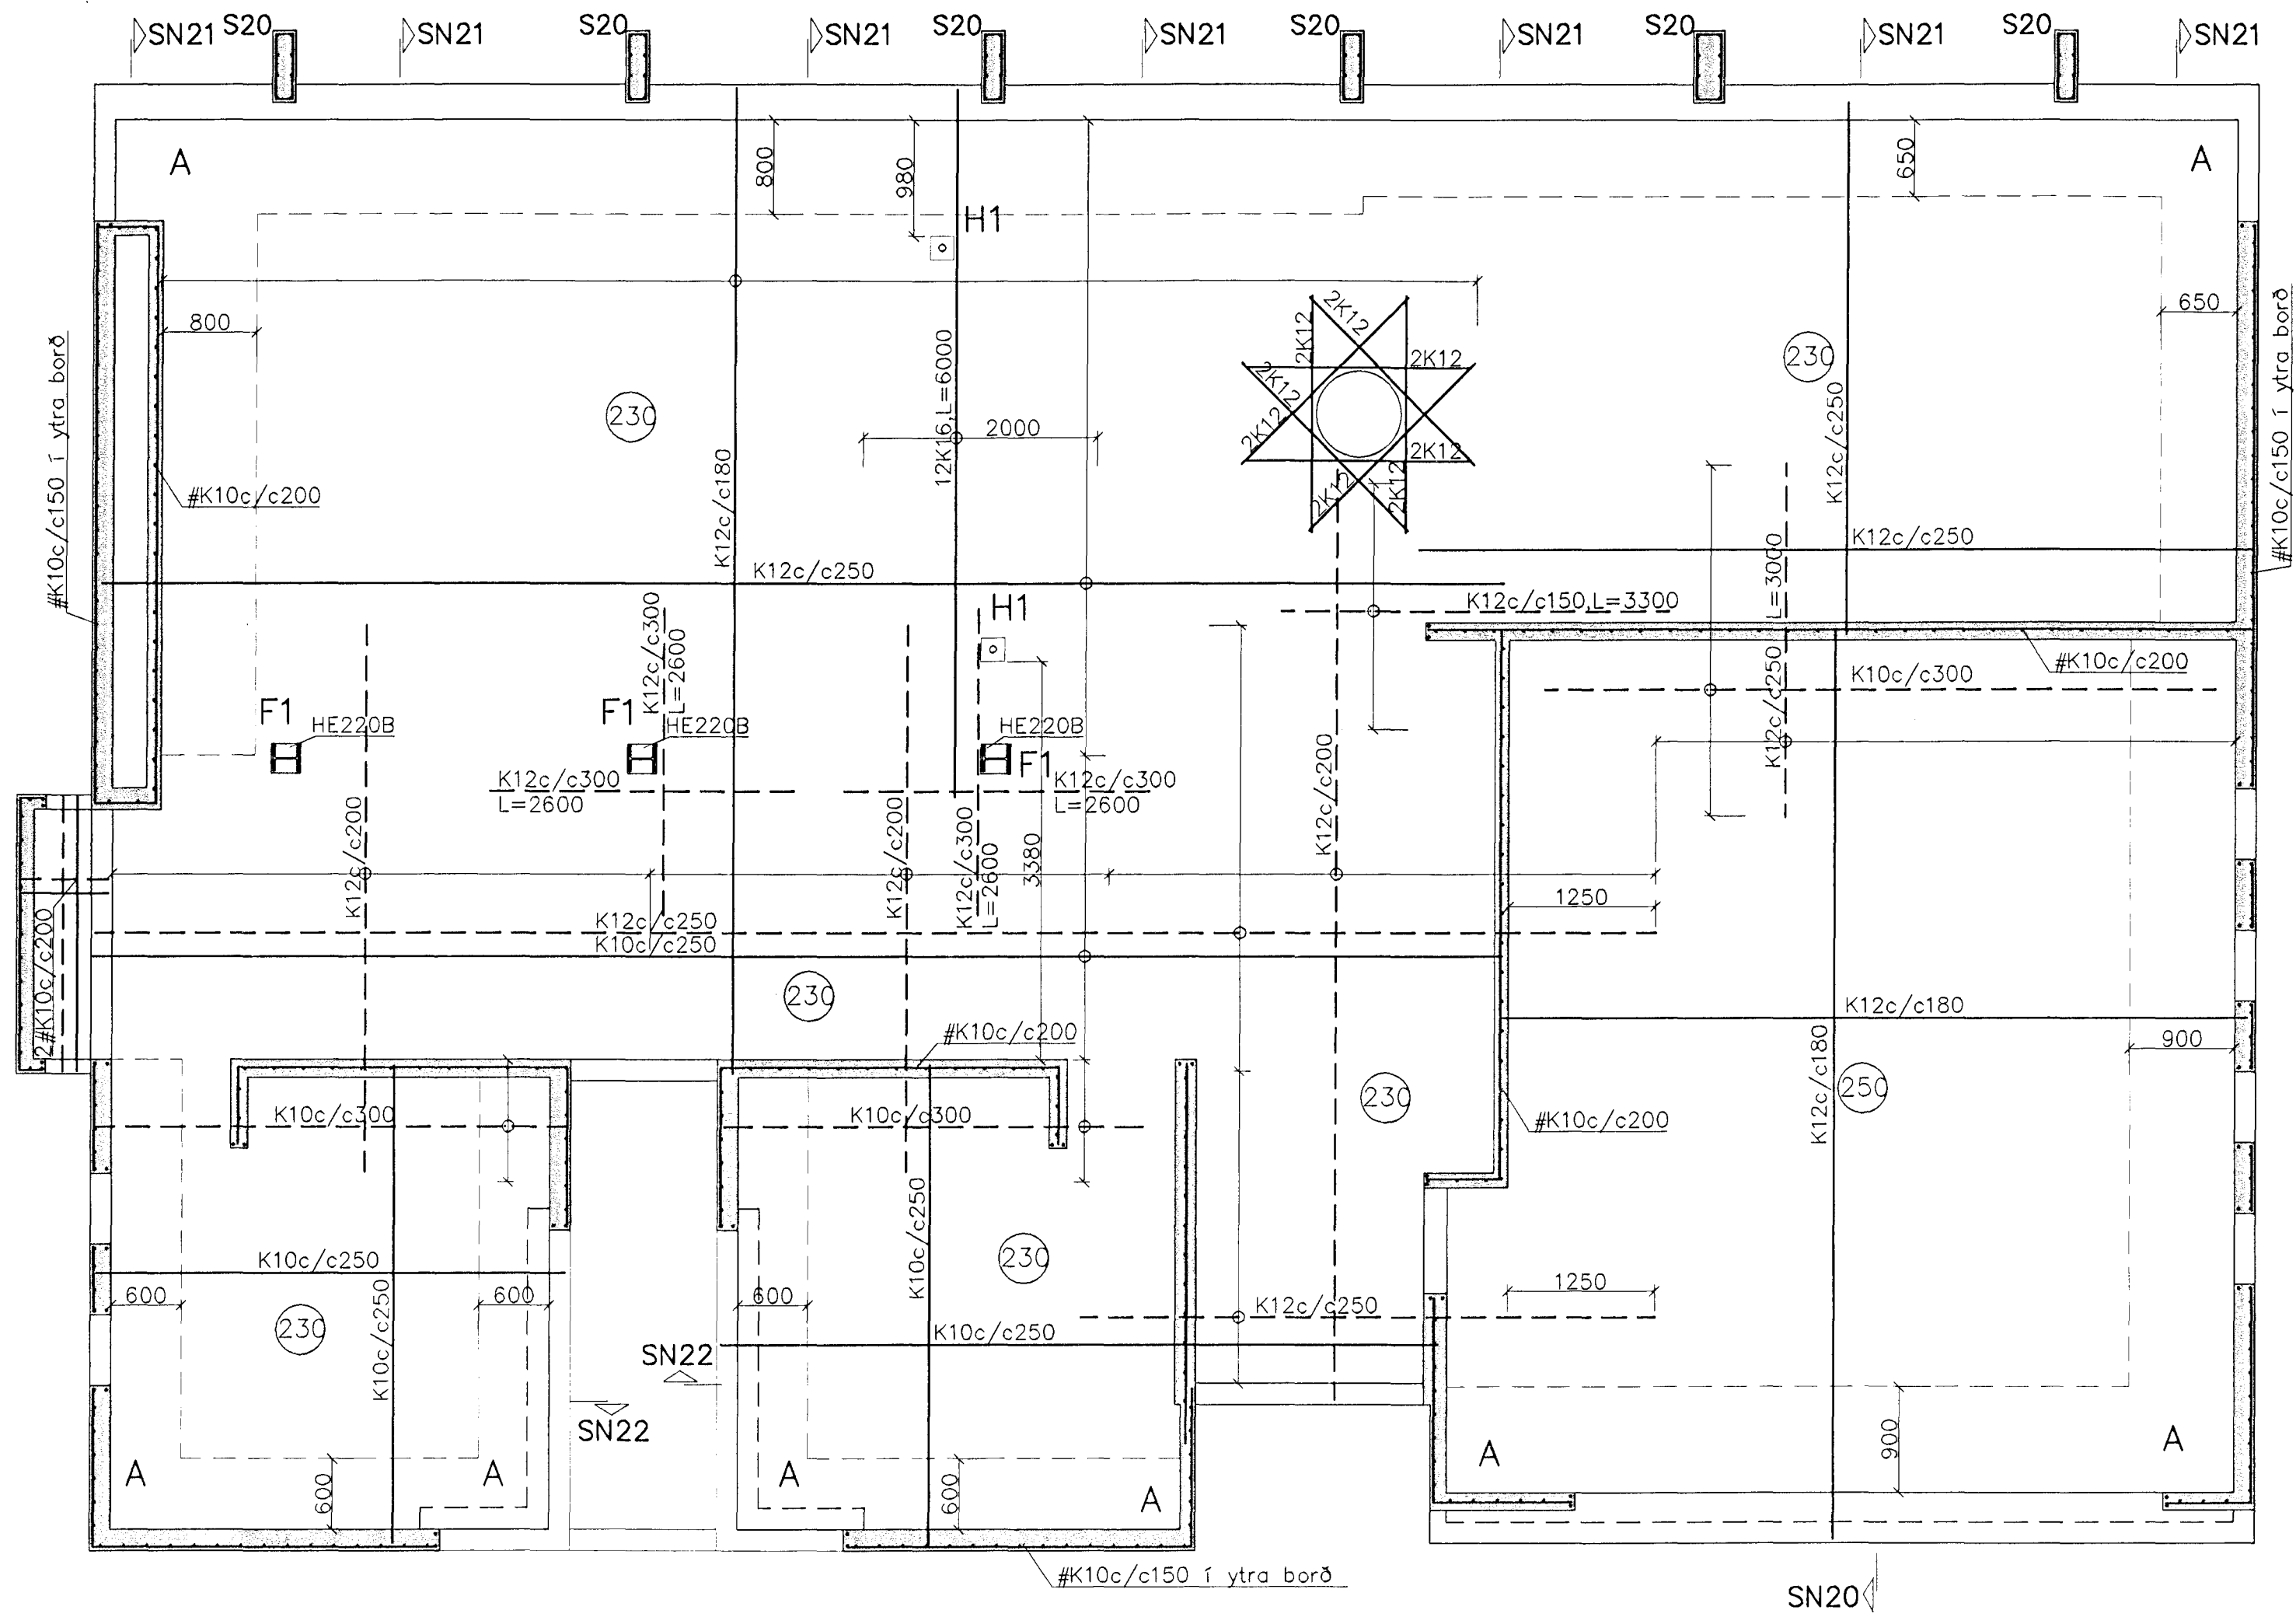

13 SEPT. 2002

1 S21 verður að S20

Breytingar			ERLUÁS 35, HAFNARFJ.	
Nr.	Dags.	Nafn	H	M
1	02.09.02	ÞK	Verkfræðistofa Þráinn & Benedikt Laugavegi 178, 105 Rvk. Sími: 553 1770, 568 7775, Fax: 568-7701 Netfang: post@islandia.is	H ÞK T HS S M 1:50 Nr. B201
			Burðarvirki veggir og loft. 2.hæðar	Dags. jan. '02 090638-4839