



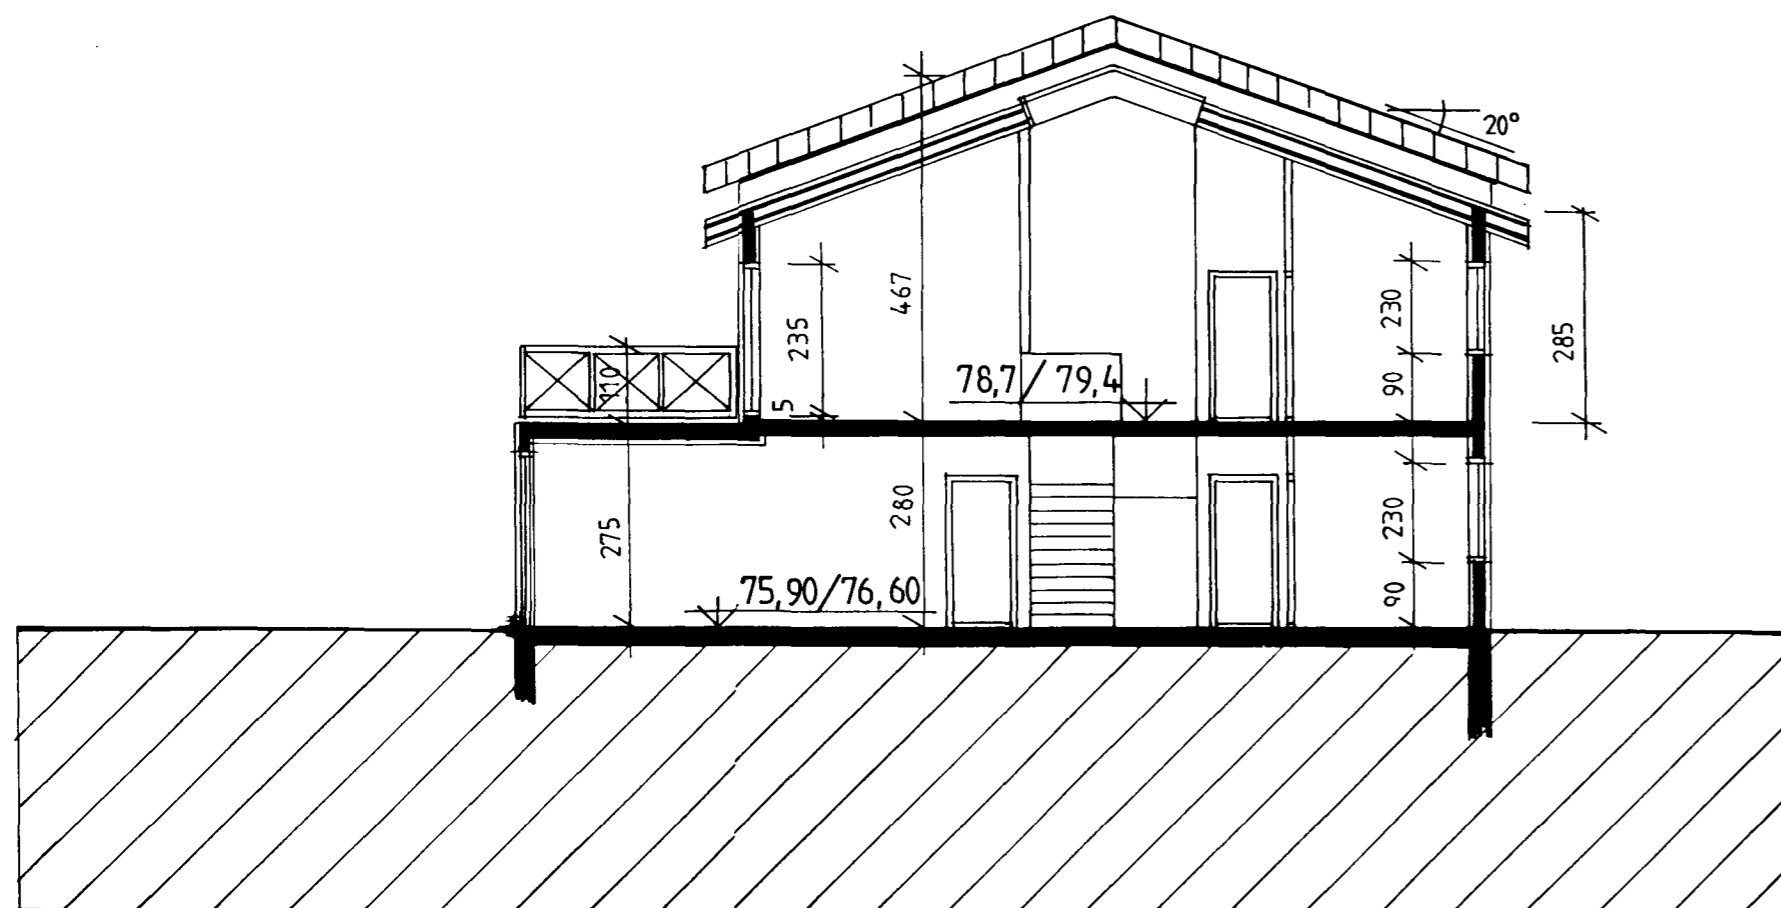

Samþykkt þann

03 SEPT. 2001

Byggingafultrúinn í Hafnarfirði
F.h. Kristján Þórarinnsson

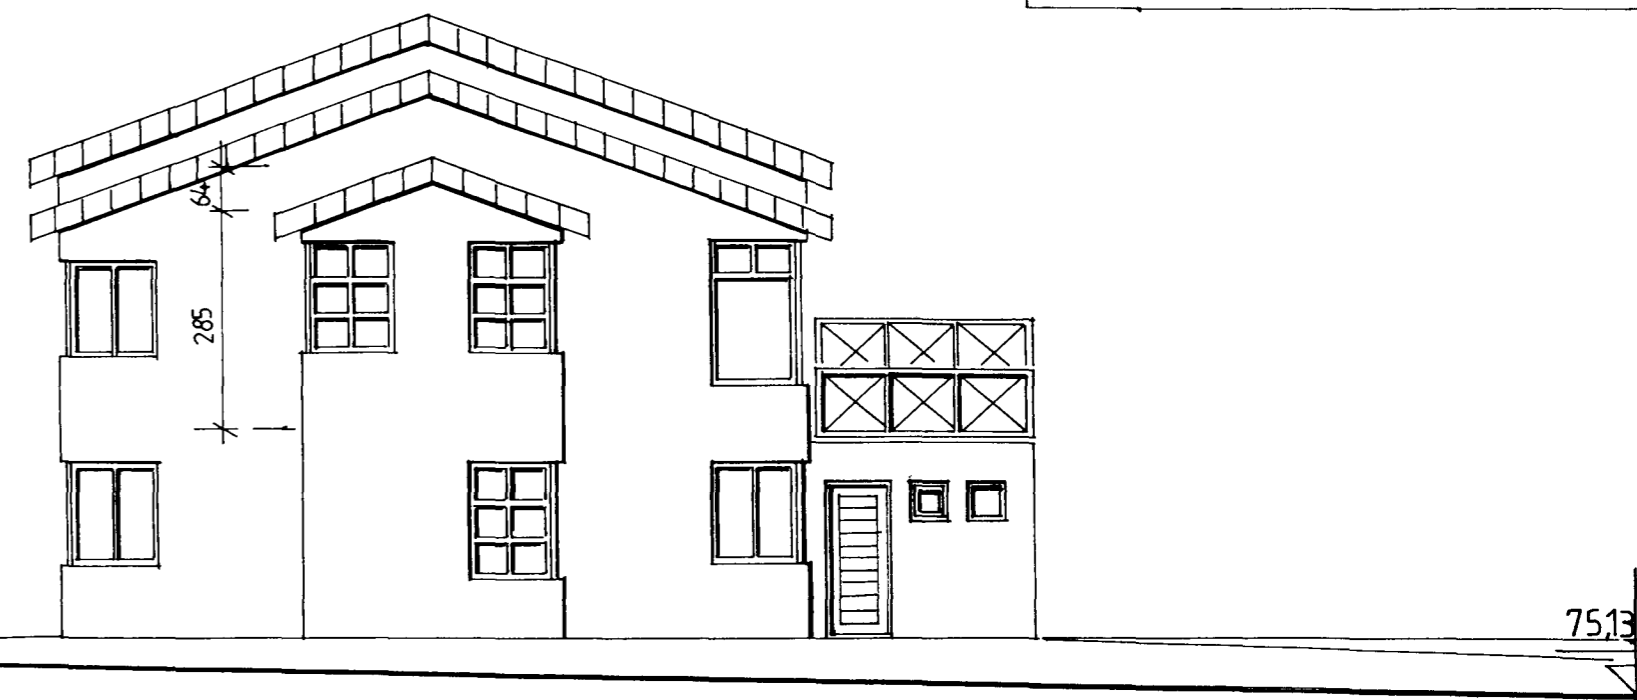

snid aa og bb

Erluás 4 og 6, Hafnarfirði

2/3

teikning
Bygg.n.teikn., útlit og snið.

dagsetning
26. maí 2001

kvarði
1:100

Nikulás Úlfar Mátsson arkitekt
Kt. 081256-5009
Öldutún 20
220 Hafnarfirði
Sími: 565 22 74

Breyting 09.08.2001:

Úr einangrunarkubbum í hefðb. uppslátt
Lækkun bílskúrplötu.
Stækkun bílskúrhurðar.