


Samþykkt þann


10. DES. 2002

Byggingatullruinn / Hafnafirði
E.h. Kristján Þóráinsson

KJP

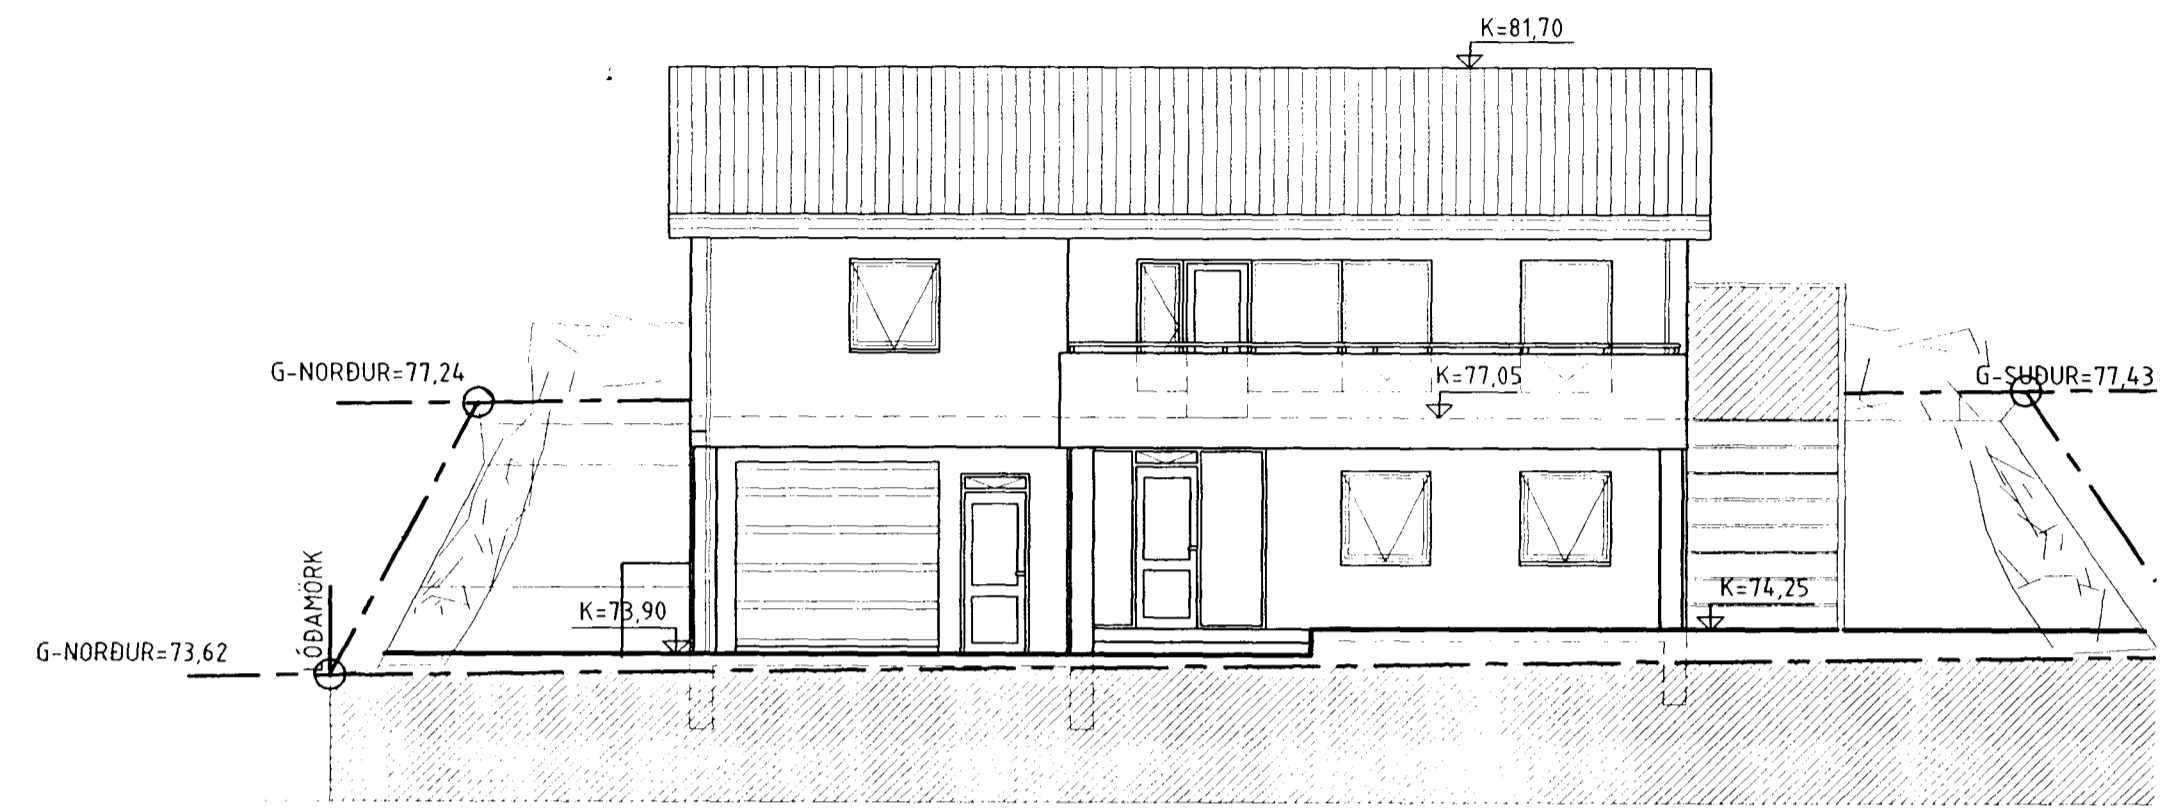

ÚTLIT VESTUR
1:100

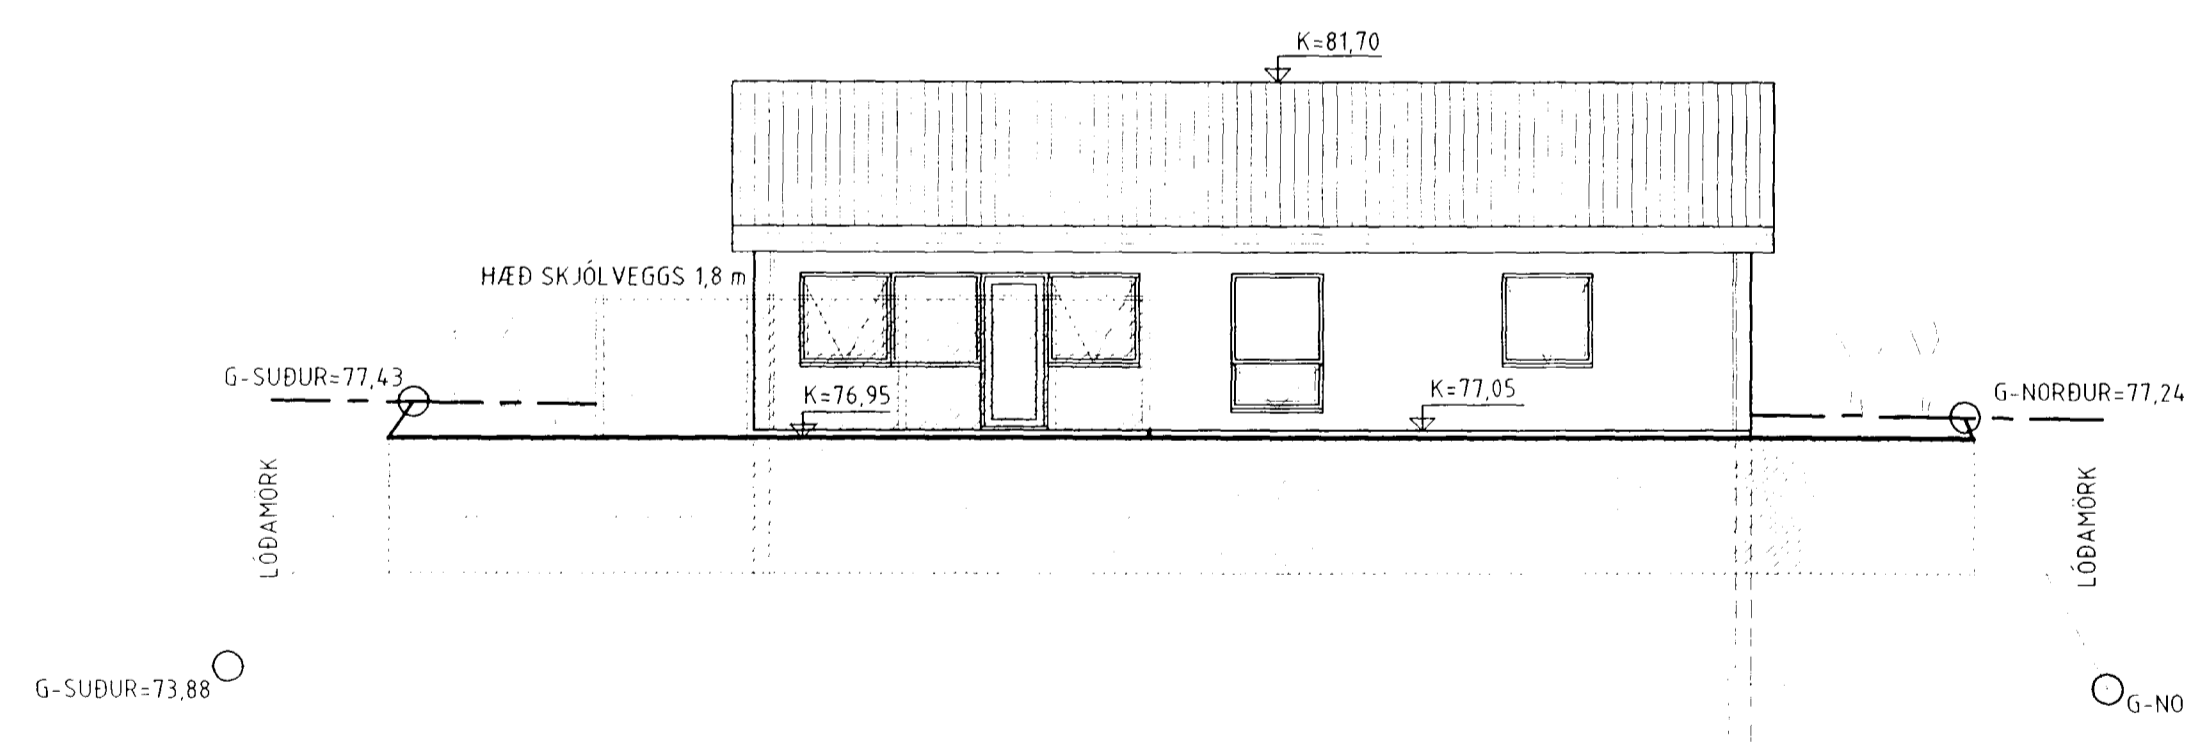

ÚTLIT AUSTUR
1:100

BREYTINGAR			
NR.	DAGS.	BREYTING	SÞ.
01	12.12.02	ÞAK YFIR SVÖLUM	
02	12.12.02	GLUGGI ÞVOTTAHÚS	
03	12.12.02	STIGA SNÚÐ	

BYGGINGAFRÆÐINGUR
JÓN M. HAFNADÓTTIR
BLÍKAHÓLAR 2 SÍMI: 557-5282
111 REYKJAVÍK SÍMI: 897-3860
KT: 091162-3509 NETF: JMH@SIMNET.IS

SAMÞYKKT *[Signature]*

VERK
ERLUÁS-40
HAFNAFIRÐI

TEIKNING
ÚTLIT

KVARÐI
1:100
5 m

DAGS. 10-12-2001	TEIKNING NR.
TEIKNAD AF JMH	10-05