Samþykkt þann
1 6 NÓV. 2002
Byggingafulltrúinn í Hafnarfirði
Fh. Kristján Þórarinsson

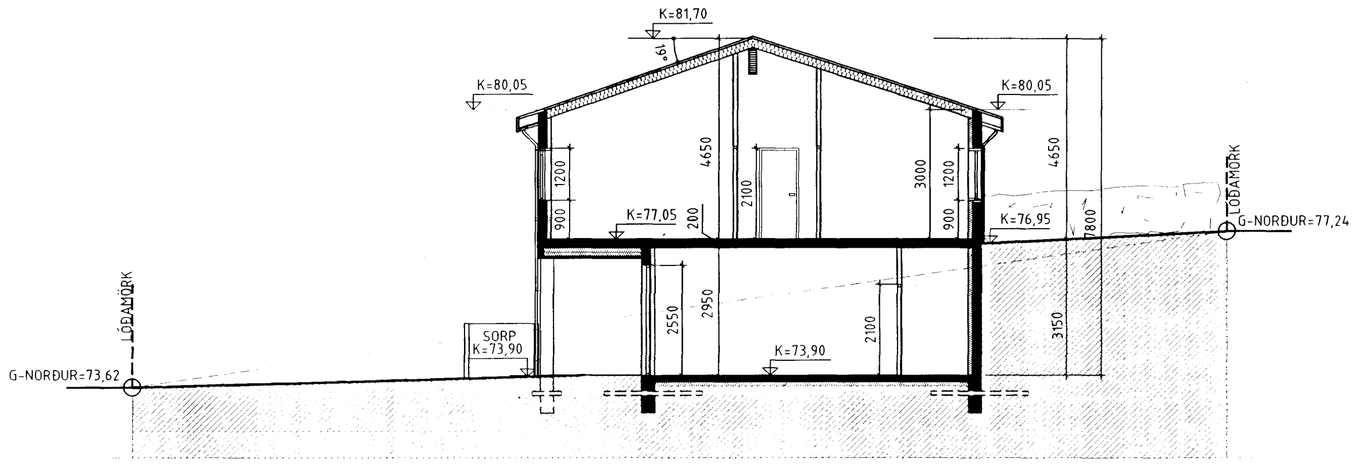

SNEIÐING A-A
1:50

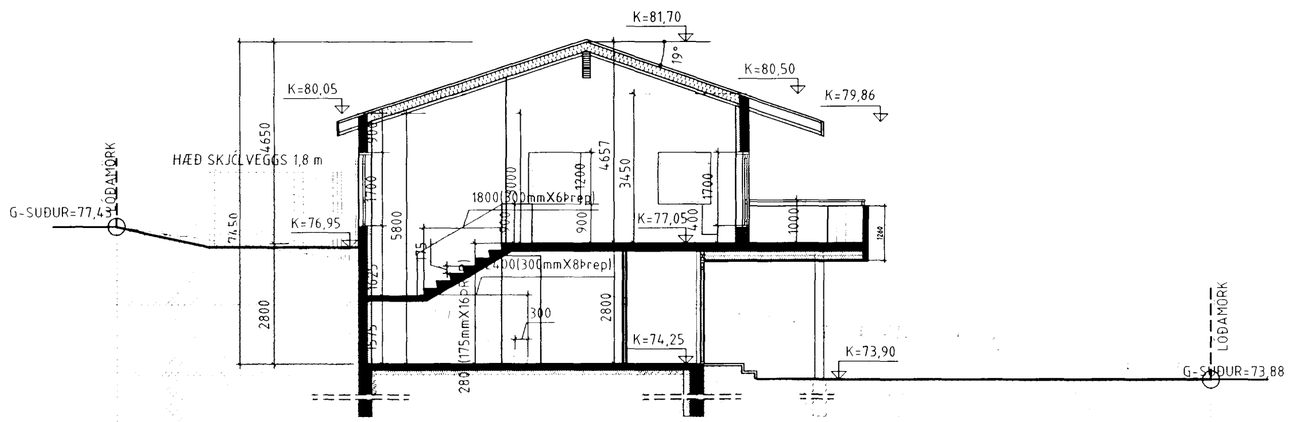

SNEIÐING B-B
1:50

BREYTINGAR			
NR.	DAGS.	BREYTING	SÞ.
01	12.12.02	ÞAK YFIR SVÖLUM	
02	12.12.02	GLUGGI ÞVOTTAHÚS	
03	12.12.02	STIGA SNÚIÐ	

BYGGINGAFRÆÐINGUR
JÓN M. HALLDÓRSSON
BLIKAHÓLAR 2
111 REYKJAVÍK
KT: 091162-3509
SÍMI: 557-5282
SÍMI: 897-3860
NETF: JMH@SIMNET.IS

SAMÞYKKT

VERK
ERLUÁS-40
HAFNAFIRÐI

TEIKNING
SNEIÐINGAR

KVARÐI
1:100
5 m

DAGS.
10-12-2001

TEIKNAÐ AF
JMH

TEIKNING NR.
10-06