


ÚTLIT NORÐUR
1:100

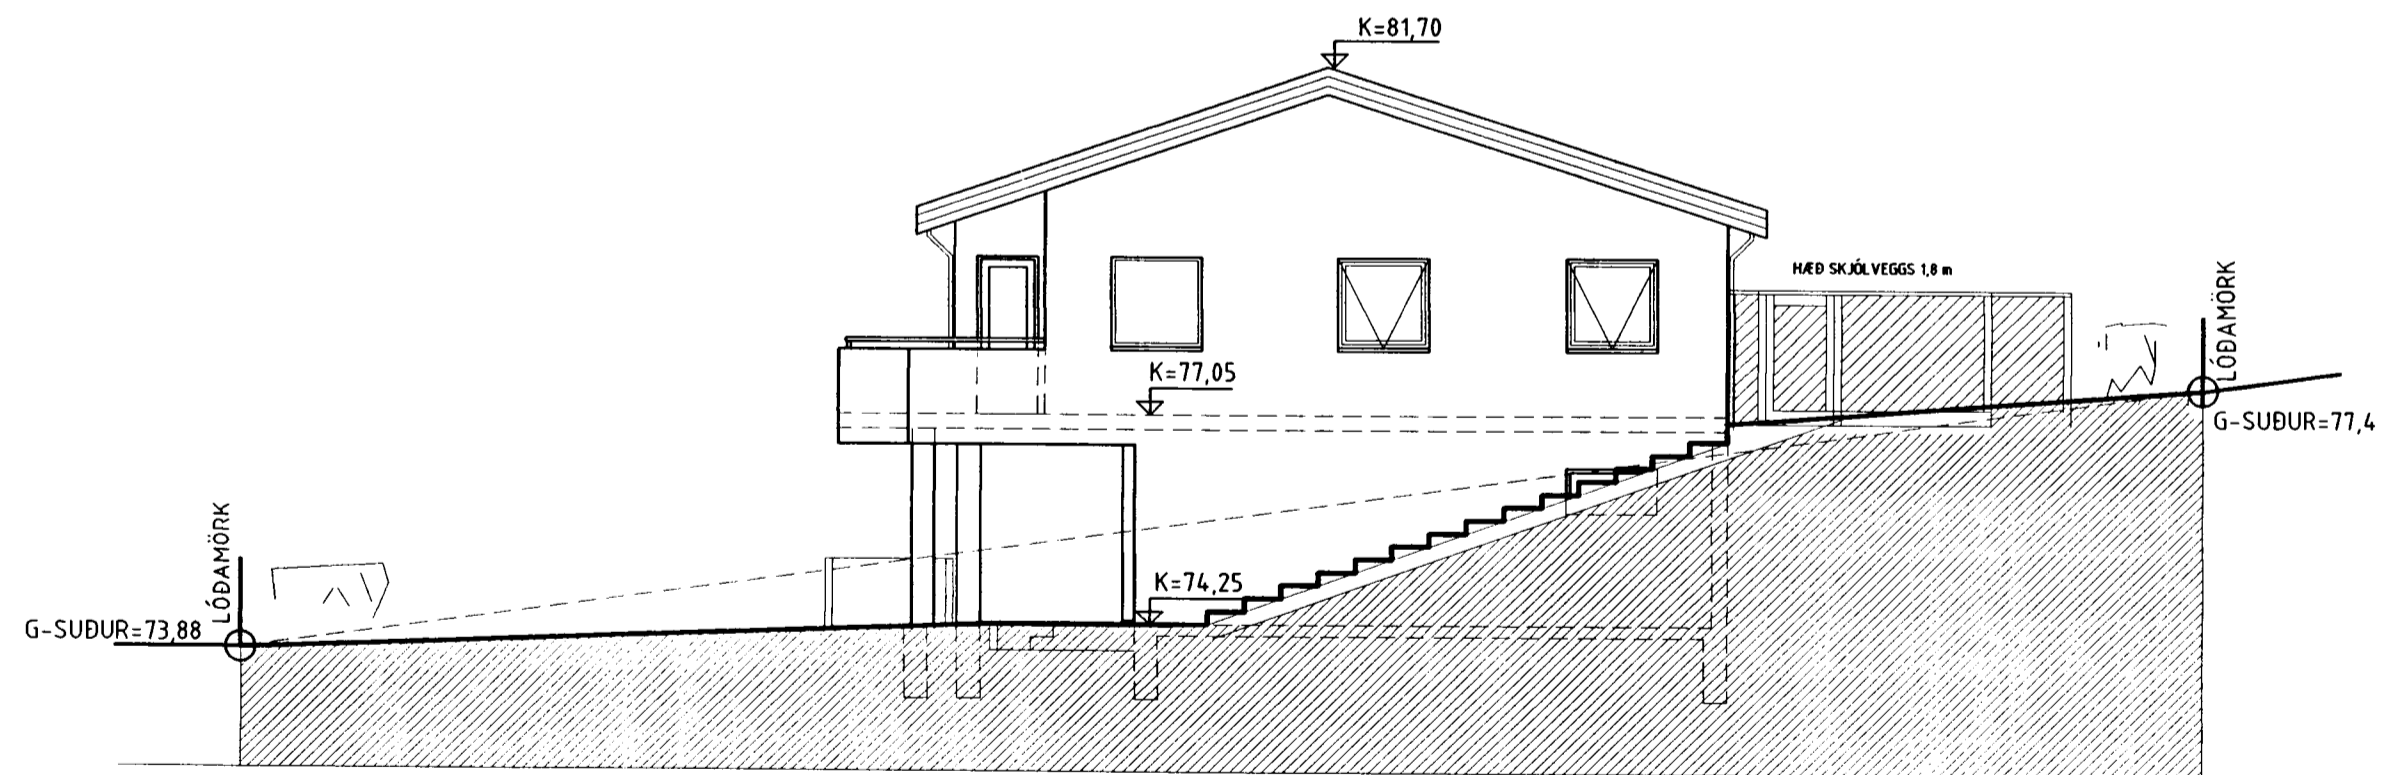

ÚTLIT SUÐUR
1:100

Samþykkt þann
10 MARS 2003
Byggingatulltrúinn í Hafnafirði
F.h. Kristján Þórarinnsson

[Signature]

BREYTINGAR			
NR.	DAGS.	BREYTING	SP.
01	12.12.02	ÞAK YFIR SVÖLUM	
02	12.12.02	GLUGGI ÞVOTTAHÚS	
03	12.12.02	STIGA SNÚÐ	
04	27.02.03	STÆKKUN SÓLPALLS	

BYGGINGAFRÆÐINGUR
JÓN M. HALLDÓRSSON

BLIKAHÓLAR 2 SÍMI: 557-5282
111 REYKJAVÍK SÍMI: 897-3860
KT: 091162-3509 NETF: JMH@SIMNET.IS

SAMÞYKKT *[Signature]*

VERK
ERLUÁS-40
HAFNAFIRÐI

TEIKNING
ÚTLIT

KVARÐI
1:100



DAGS.
10-12-2001
TEIKNAD AF
JMH

TEIKNING NR.
10-04