





Samþykkt þann

10 MARS 2003

Byggingafulltrúinn í Hafnarfirði  
F.h. Kristján Þórarinnsson

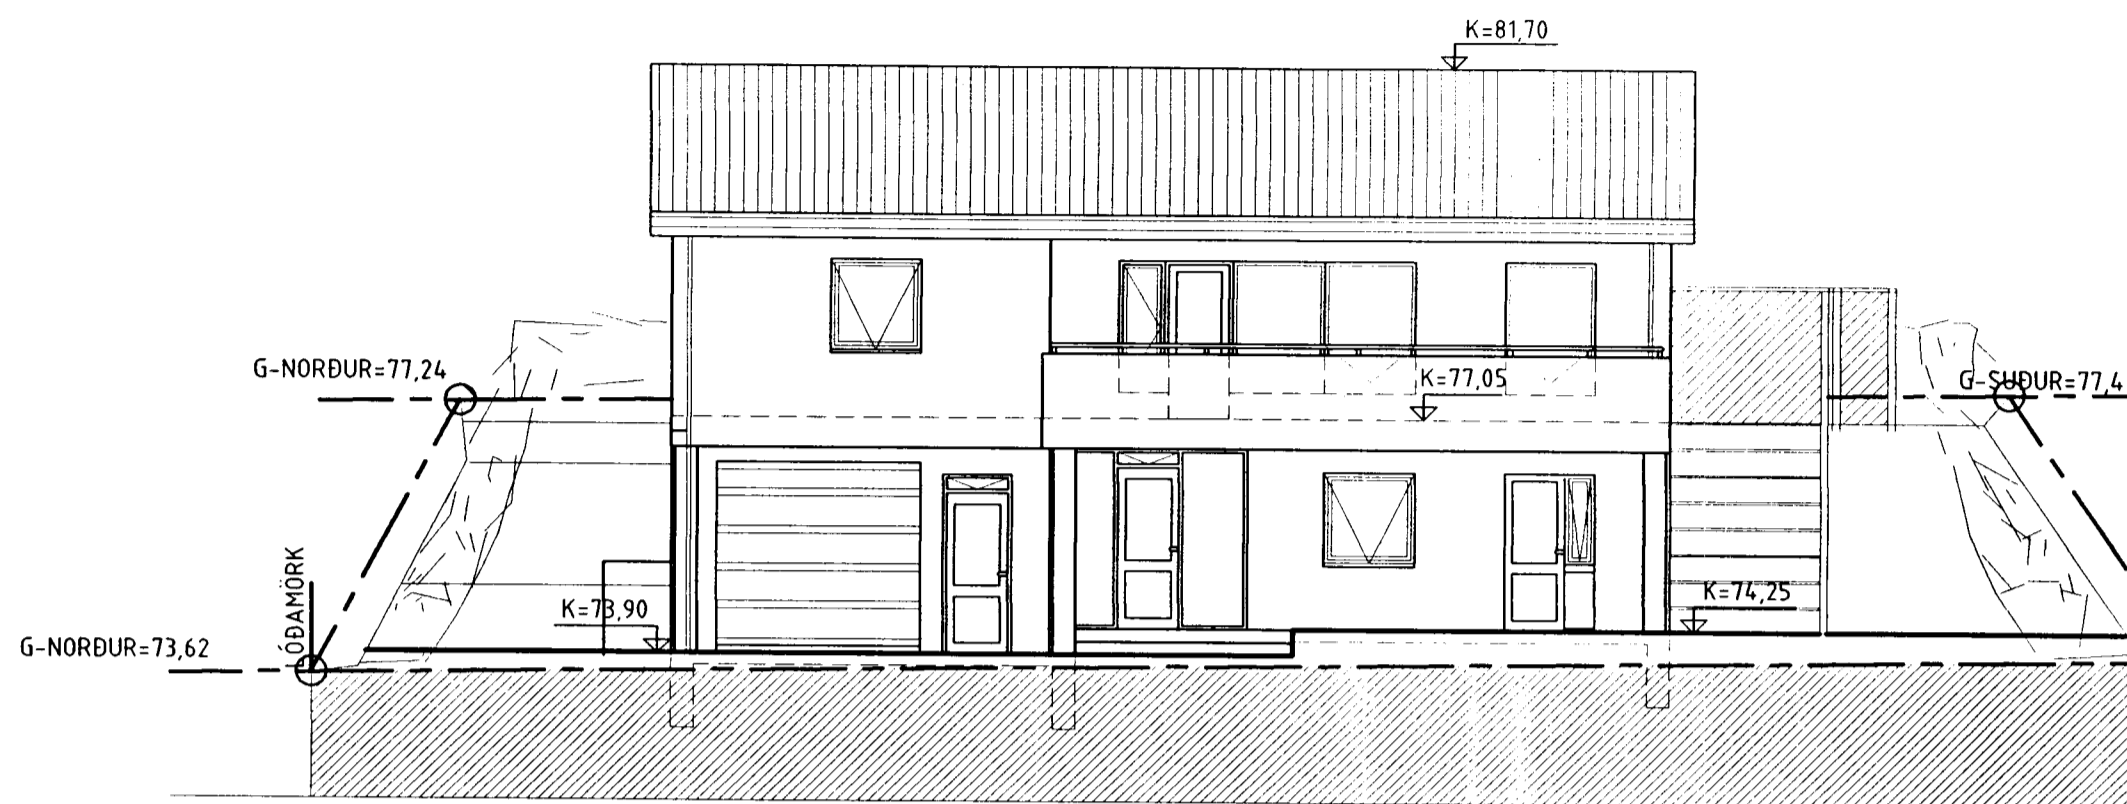

ÚTLIT VESTUR  
1:100

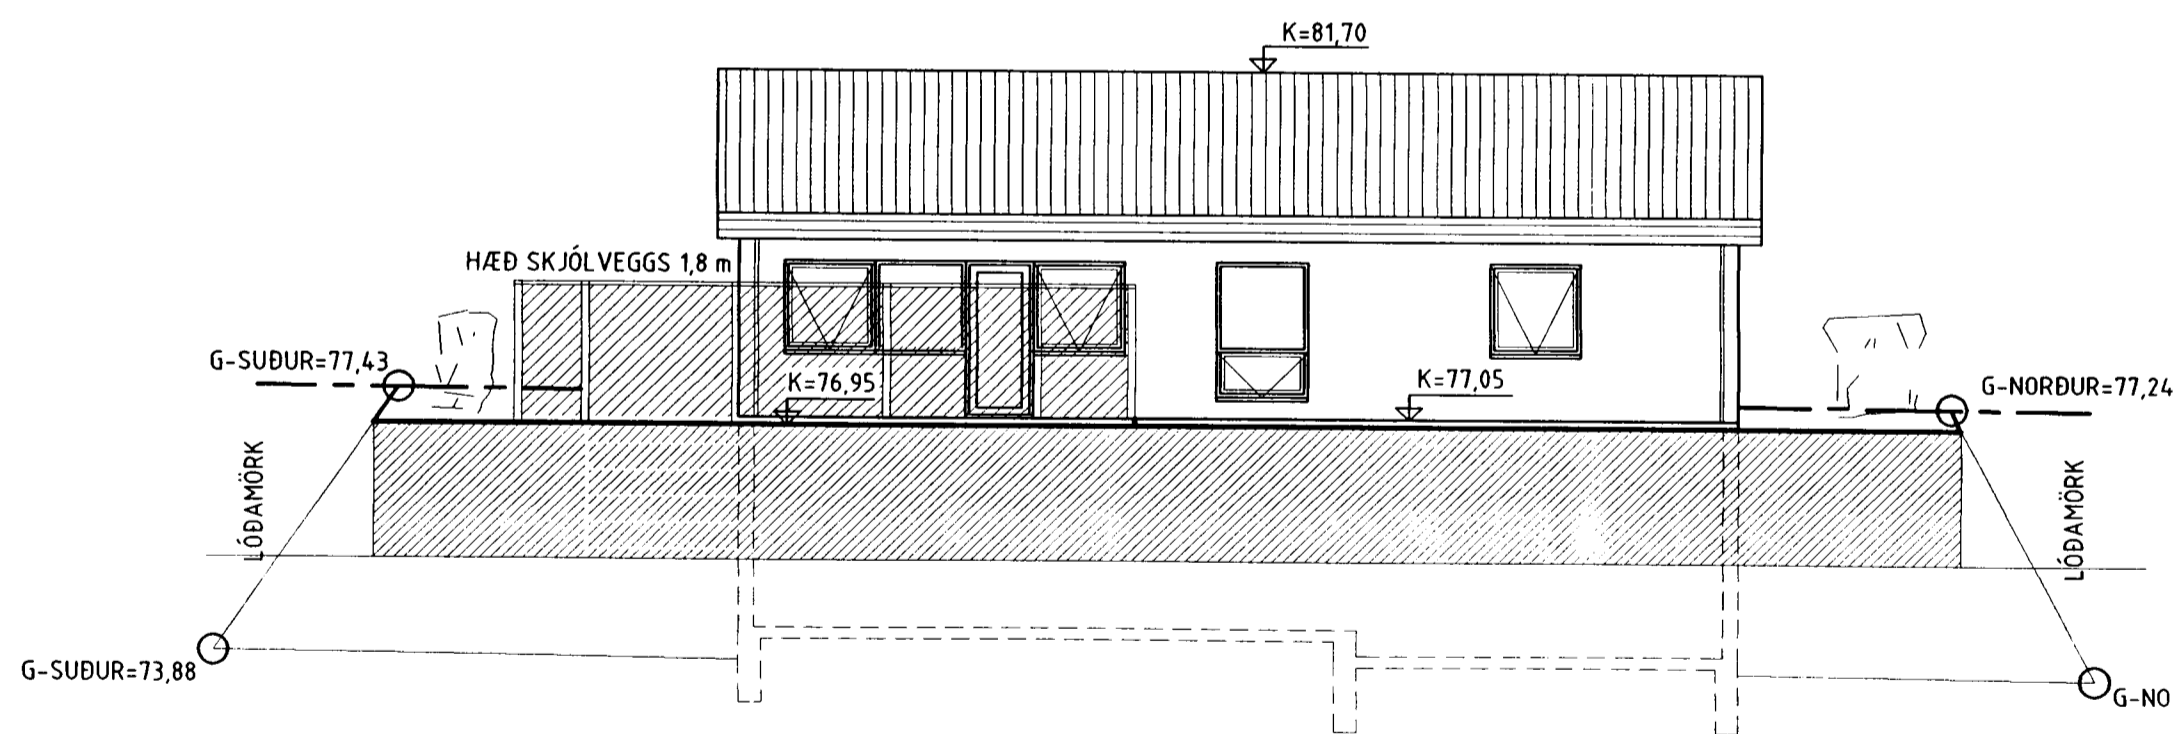

ÚTLIT AUSTUR  
1:100

BREYTINGAR			
NR.	DAGS.	BREYTING	SP.
01	12.12.02	ÞAK YFIR SVÖLUM	
02	12.12.02	GLUGGI ÞVOTTAHÚS	
03	12.12.02	STIGA SNÚÐ	
04	27.02.03	STÆKKUN SÓLPALLS	
05	27.02.03	GLUGGI Í HURÐ NEDRI HÆÐ	

BYGGINGAFRÆÐINGUR  
JÓN M. HALLDÓRSSON

BLIKAHÓLAR 2  
111 REYKJAVÍK  
KT: 091162-3509

SÍMI: 557-5282  
SÍMI: 897-3860  
NETF: JMH@SIMNET.IS

SAMÞYKKT

VERK  
ERLUÁS-40  
HAFNAFIRÐI

TEIKNING  
ÚTLIT

KVARÐI  
1:100



DAGS.  
10-12-2001  
TEIKNAD AF  
JMH

TEIKNING NR.

10-05