




Samþykkt bann


1 0 MARS 2003

Byggingafráfræðingur í Hafnafirði
F.h. Kristján Þorarinsson

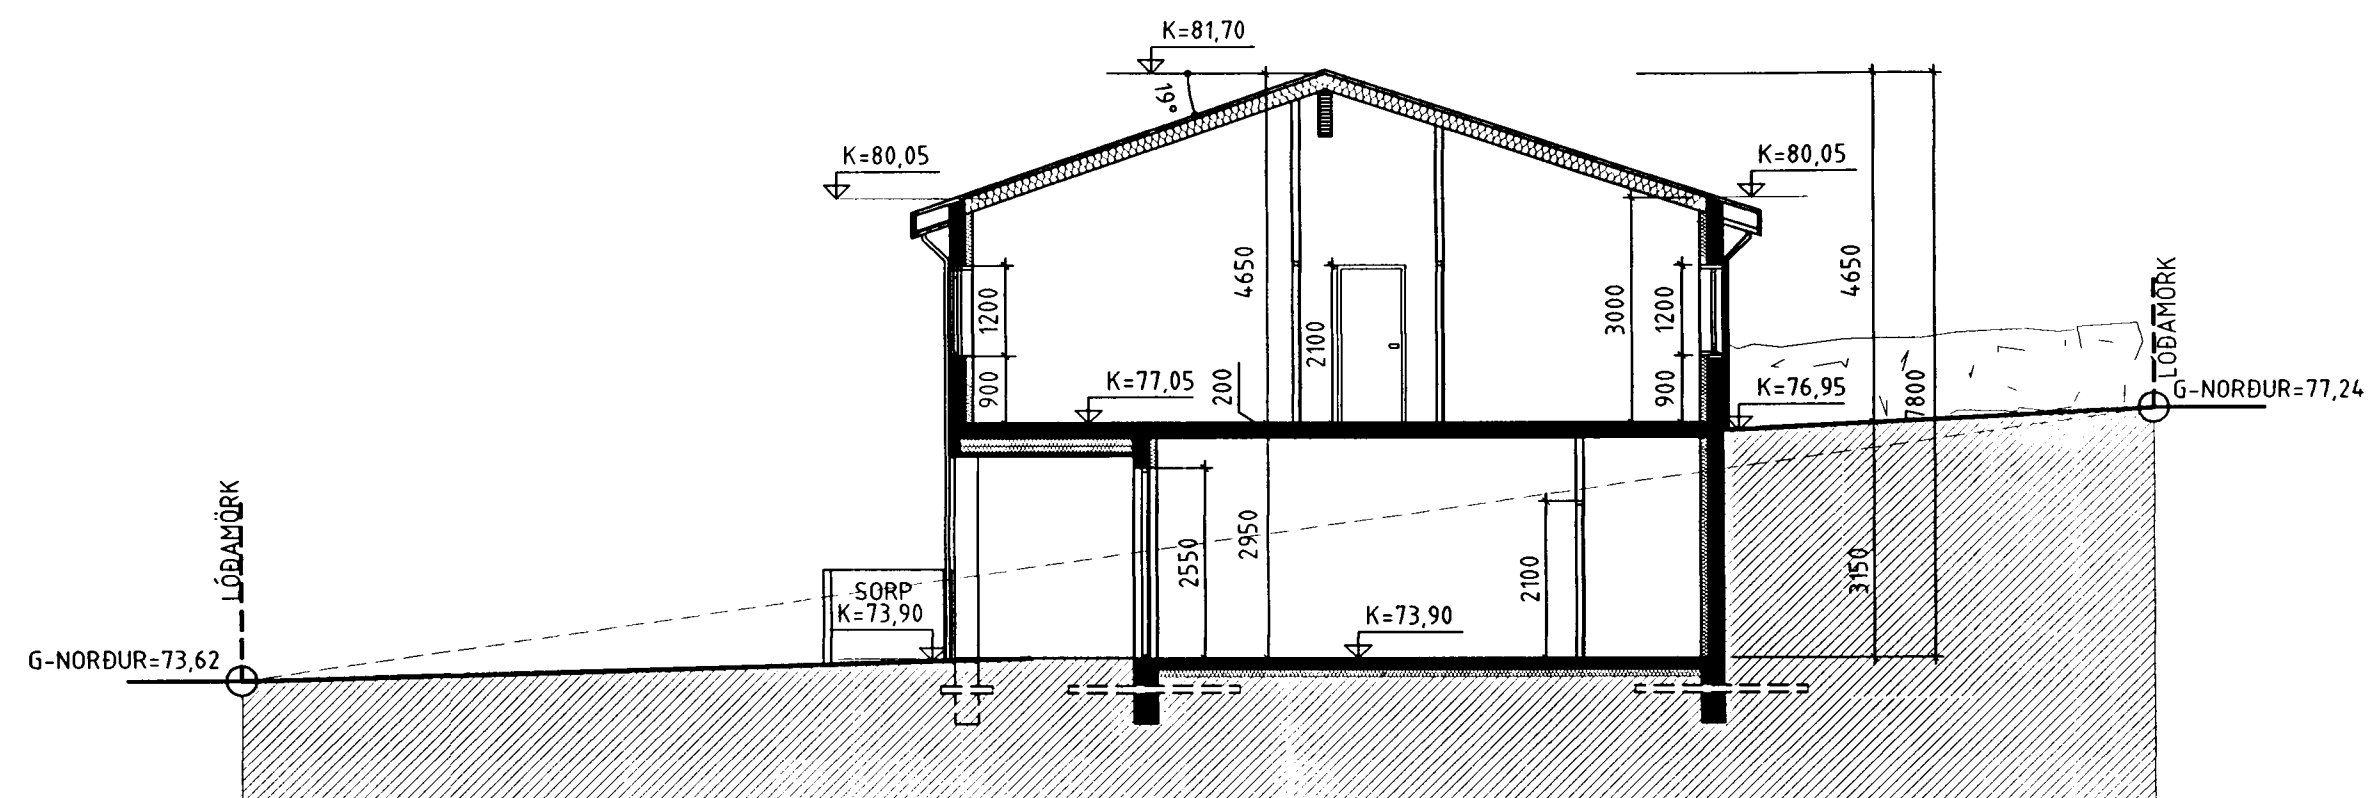

SNEIÐING A-A

1:50

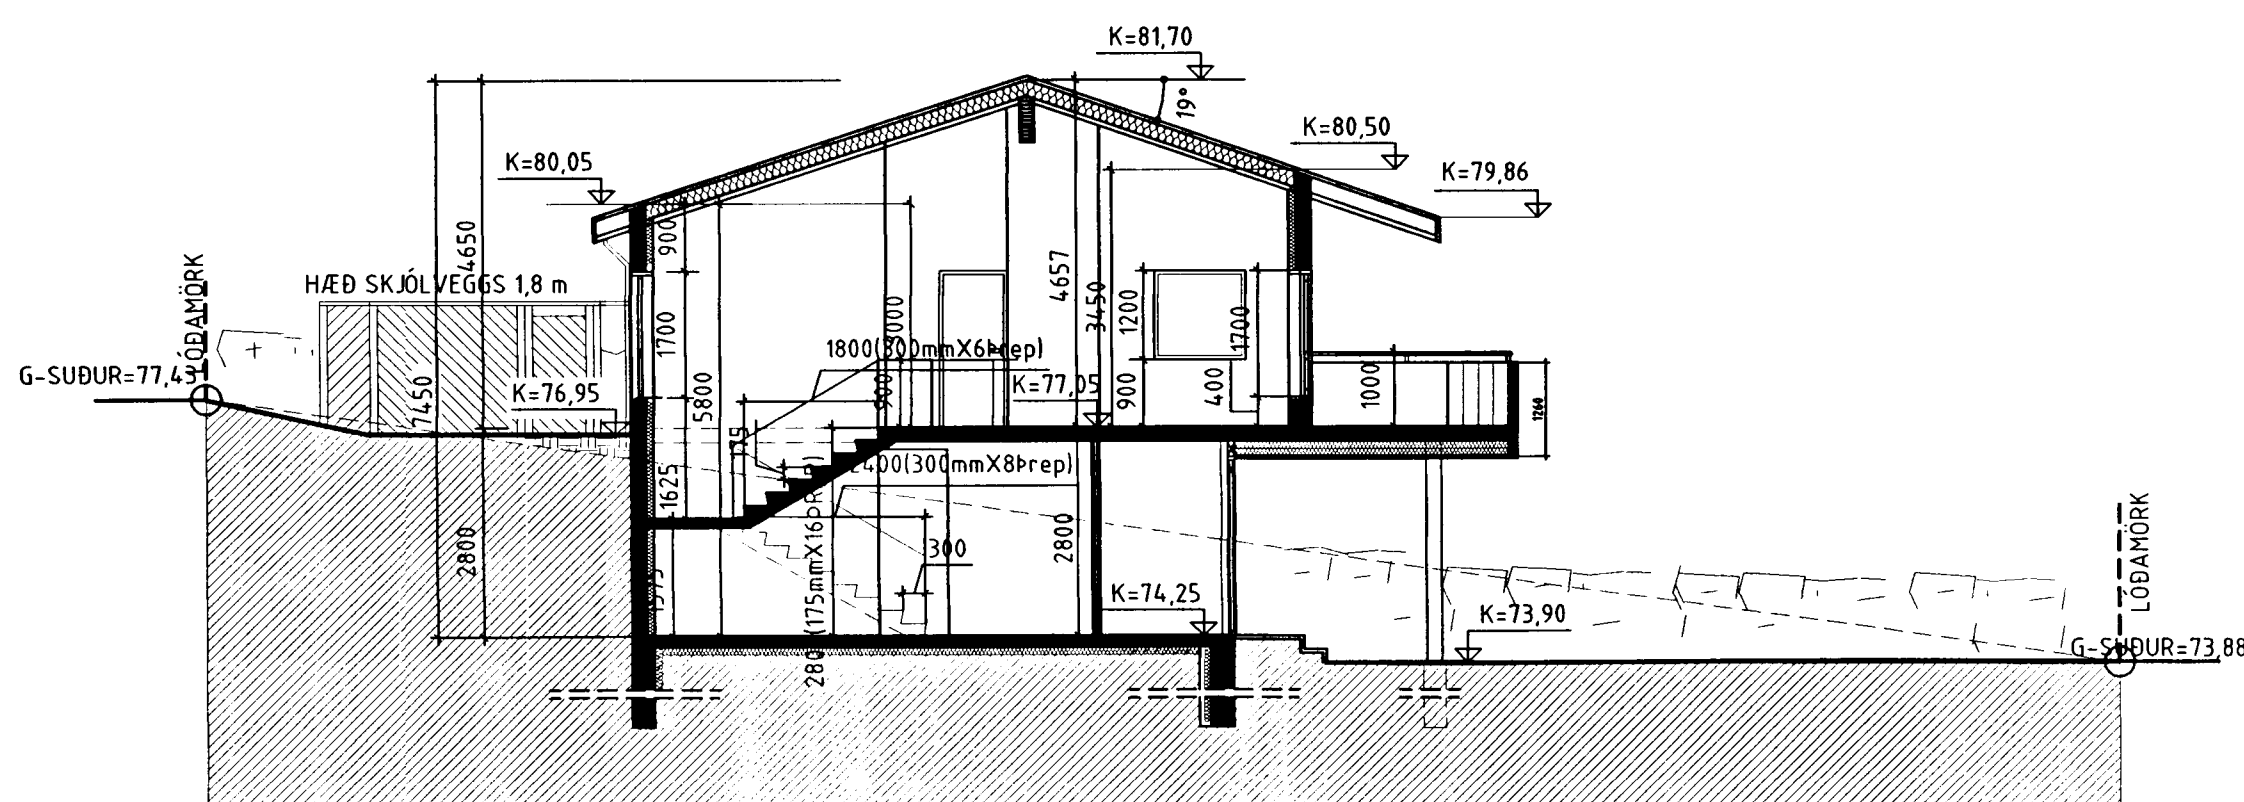

SNEIÐING B-B

1:50

BREYTINGAR			
NR.	DAGS.	BREYTING	SD.
01	12.12.02	ÞAK YFR SVÖLUM	
02	12.12.02	GLUGGI ÞVOTTAHÚS	
03	12.12.02	STIGA SNÚÐ	
04	27.02.03	BORÐSTOFUVEGGUR	

BYGGINGAFRÆÐINGUR
JÓN M. HALLDÓRSSON

BLIKAHÓLAR 2
111 REYKJAVÍK
KT: 091162-3509

SÍMI: 557-5282
SÍMI: 897-3860
NETF: JMH@SIMNET.IS

SAMÞYKKT

VERK
ERLUÁS-40
HAFNAFIRÐI

TEIKNING
SNEIÐINGAR

KVARÐI
1:100



DAGS.
10-12-2001
TEIKNAD AF
JMH

TEIKNING NR.
10-06