


ERLUÁS 41 HAFNARFIRÐI.

Samþykkt þann

18 JULI 2001

Byggingafulltrúinn í Hafnarfirði
F.h. Kristján Þórarinnsson

Skráningartafla: Erluás 41 Hafnarfírdi				Skrásetjari: Sigurður Þorvarðarson													
Landnúmer: 187006				Kennitala: 141250-4189													
Matshlutanúmer: 01				Útgáfa: 4.01													
Uppskipting og lýsing				Dags: 9.7.2001													
D0	D1	D2	D3	D4	Stærðir												
Lokun	Rými hæð-roð	Nöfnun teki	Nöfnun flokkun	Eignar-hald	D5	D5M	D6	D7	D8	D9	D10a	D10b	D11	D12	D16	D17	
					Búvæðingur m²	Málavæðingur m²	Sigur m²	Op m²	Búvæðingur m²	Búvæðingur m² < 1.8	Sálfærni min	Sálfærni max	Stærð m²	Nálægð m²	Birtifélag m²	Skjalrúm m²	
		Matshluti			522,4	0,0	9,4	9,4	316,3	0,0			1.108,0	257,0	316,3	706,790	
		Botn											39,3				
	01	1. hæð			122,7	0,0	9,4	0,0	122,7	0,0			331,3	97,4	122,7		
A	0101	Íbúð	N	0101	122,7		9,4		122,7		2,70	2,70	331,3	97,4	122,7	2,70 262,980	
	02	2. hæð			203,0	0,0	0,0	9,4	193,6	0,0			552,7	159,6	193,6		
A	0201	Íbúð	N	0101	157,5			9,4	148,1		2,70	2,70	425,3	118,7	148,1	2,70 320,490	
A	0202	Bíffreiðag.	B	0202	45,5				45,5		2,80	2,80	127,4	40,9	45,5	2,80 114,520	
C	0203	Svalir	S	0101	8,8				8,8						1,00	8,800	
	03	Þakhað			196,7	0,0	0,0	0,0	0,0	0,0			184,8	0,0	0,0		
A	0302	Þakrými	V	0101	196,7						0,33	1,93	184,8			2,04 0,000	
Adhugasemdir																	
Semelnir sumra																	
Eignarhald																	
	Eignar-hald	Nöfnun teki	Birtifélag m²	Skiptarúmmál	Sérleg m²	Bélag og samleg m²											
	0101	Íbúð	270,8	592,270	592,270												
	0202	Bíffreiðag.	45,5	114,520	114,520												
		Allt	316,3	706,790	706,790												

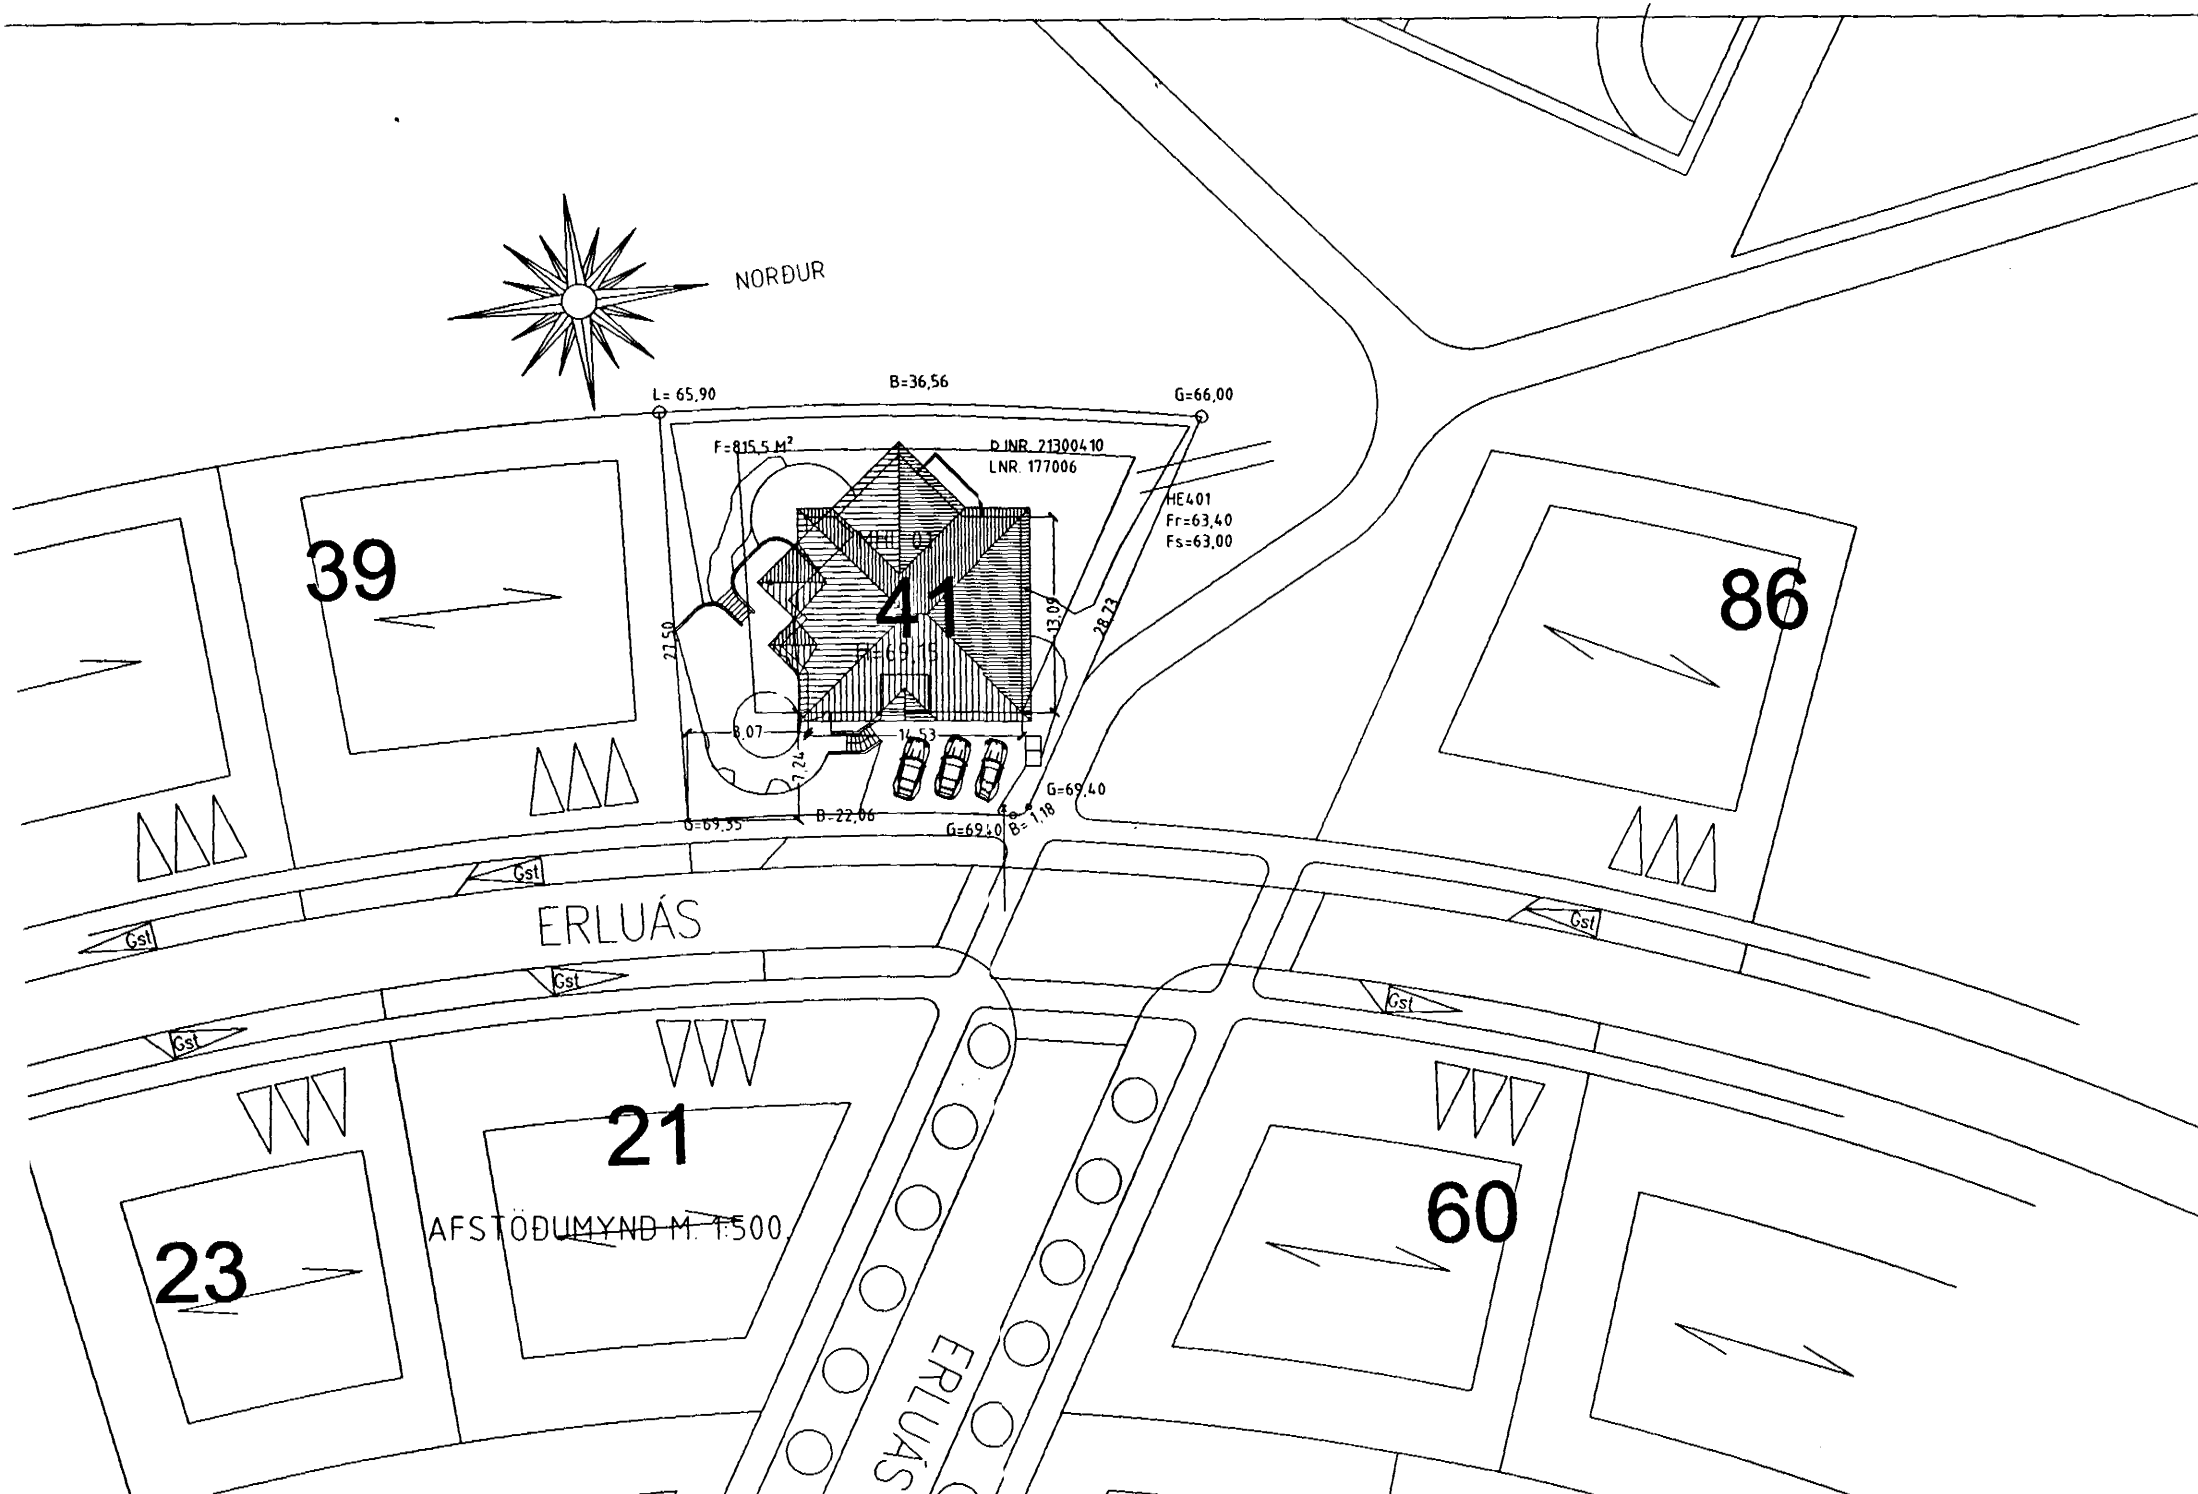

ERLUÁS 41 HAFNARFIRÐI.

Sigurður Þorvarðarson byggingafræðingur b.fí.
Teiknistofan Strandgötu 11 220 Hafnarfirði.
STH teiknistofan ehf. kt. 510298-2769. Kf. aðalhönnuðar: 141250-4189.
Sími: 5651510. Netfang: teiknistofan@islandia.is

Skýringar:	Aðaluppdráttur.
Teikning:	Afstöðumynd/ Skráningartafla.
Mælikvarði:	1:100.
Undirskrift:	<i>18/7/01 [Signature]</i>
Blað nr. 4 af 4.	Dagsetning: 5 júlí 2001.
Breytt:	Bílastæði breytt, settur arinn 18 júlí 2001.