


GRUNNMYND 2. hæð, m = 1:100

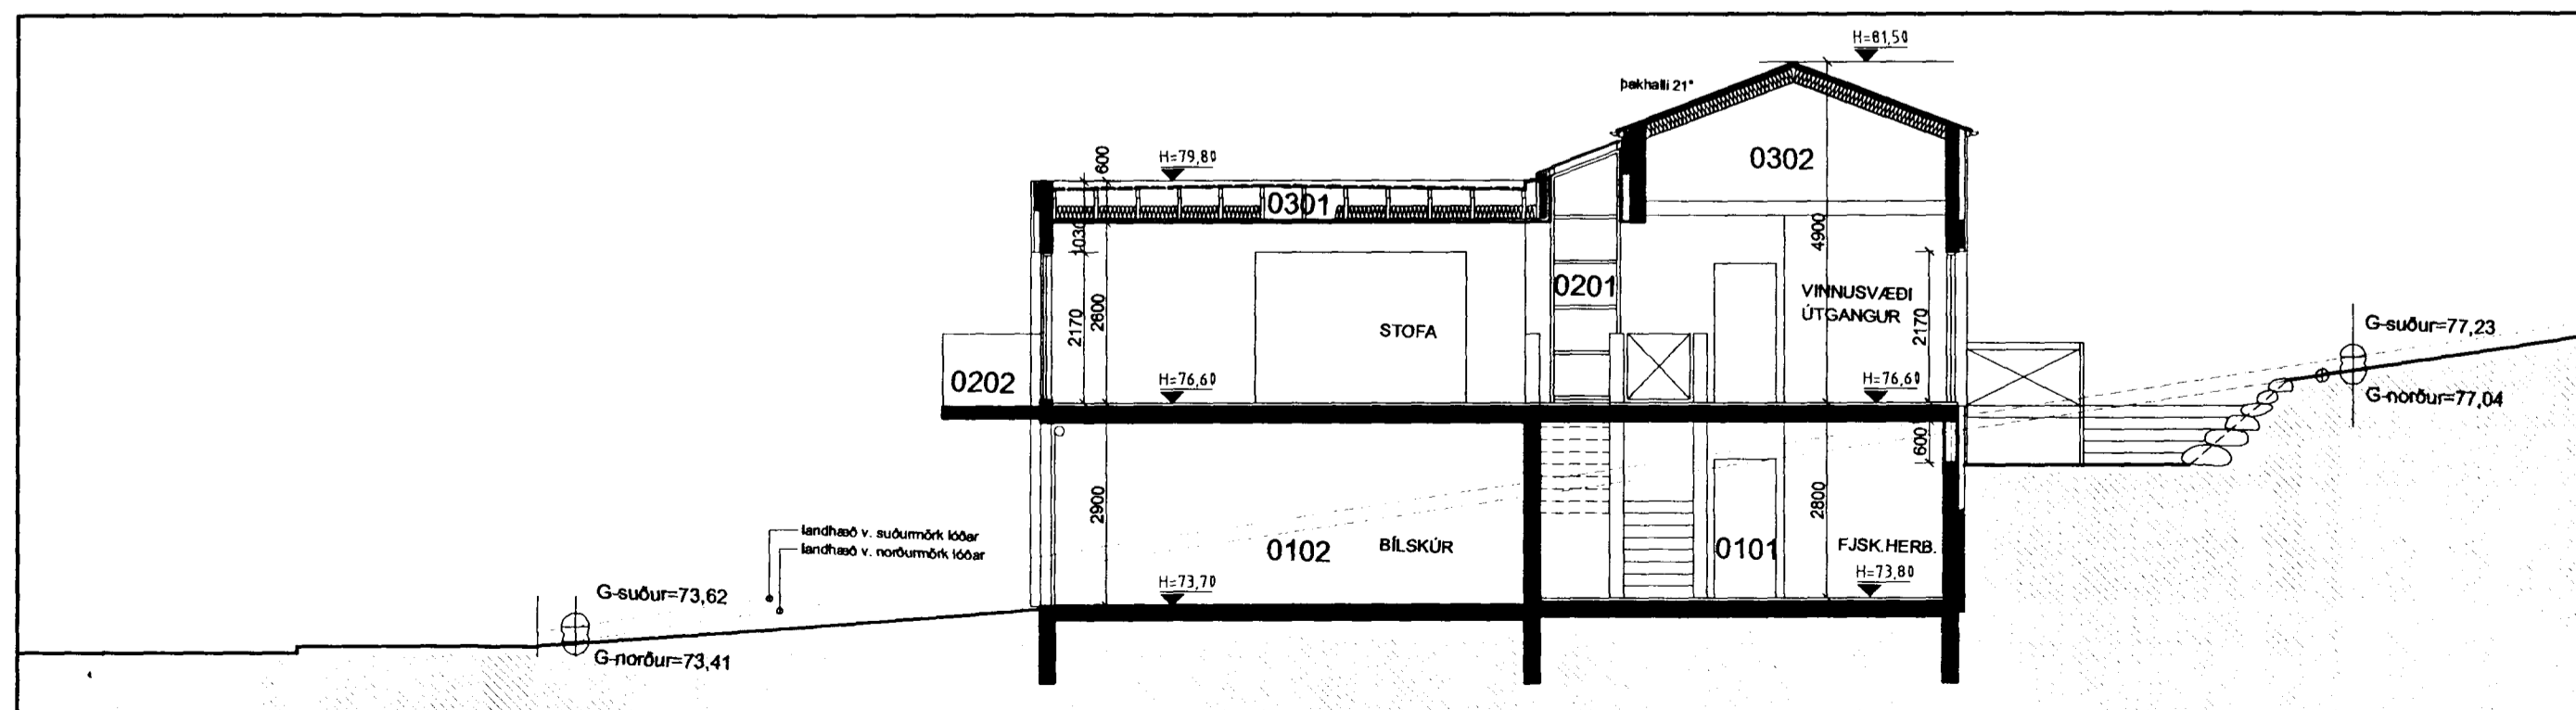

SNIEÐ A - A, m = 1:100

Samþykkt þann

27 MARS 2002

Byggingafulltrúinn í Hafnarfirði  
F.h. Kristján Þórarinnsson

*KJP*

A: hús stækkað um 12 cm að vesturmörkum byggingarelts, 15.03.2002  
loft hæð og þaki stofuhluta húss breytt, bakhalla austurálmú breytt

BREYTING: DAGS:

# ERLUÁS 42

HAFNARFIRÐI

VERK:

TEIKNING: grunnmynd 2. hæð, snið A-A

EFNI: **ADALTEIKNING**

MKV: 1:100

DAGS: 11.07.01 NR: 240-006A

UNDIRSKRIFT: *Gunnar Adamsson* KT: 240448-2469

ARKITEKTAR GUNNAR OG REYNIR SF

LAUGAVEGI 32b  
101 REYKJAVÍK

GUNNAR FRÍÐBJÖRNSSON ARKITEKT FAI  
REYNIIR ADAMSSON ARKITEKT FAI

SÍMI: 551 1300  
FAX: 552 4911  
NETFANG: arkgr@tin.is

TEIKN: