





Samþykkt þann

27 MARS 2002

Byggingafulltrúinn í Hafnarfirði  
F.h. Kristján Þórarinnsson

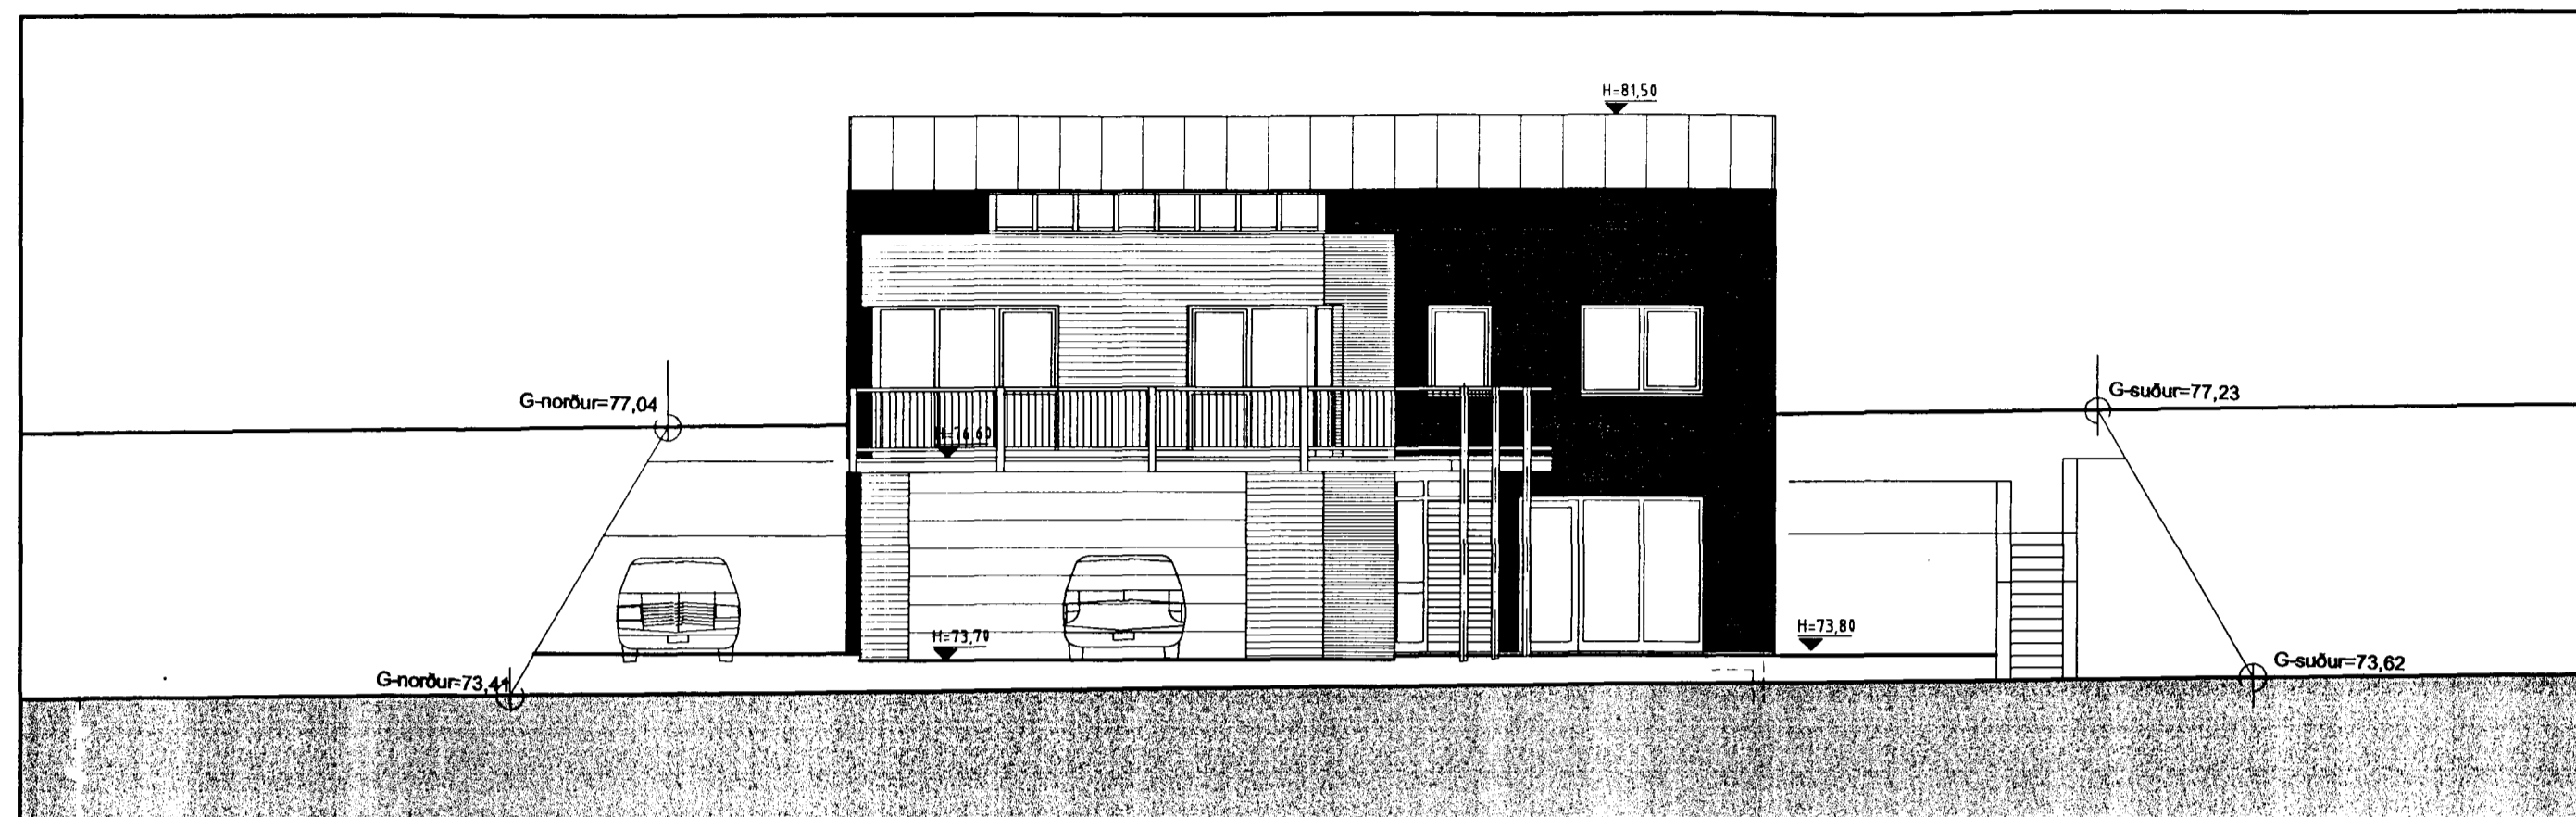

VESTURHLIÐ

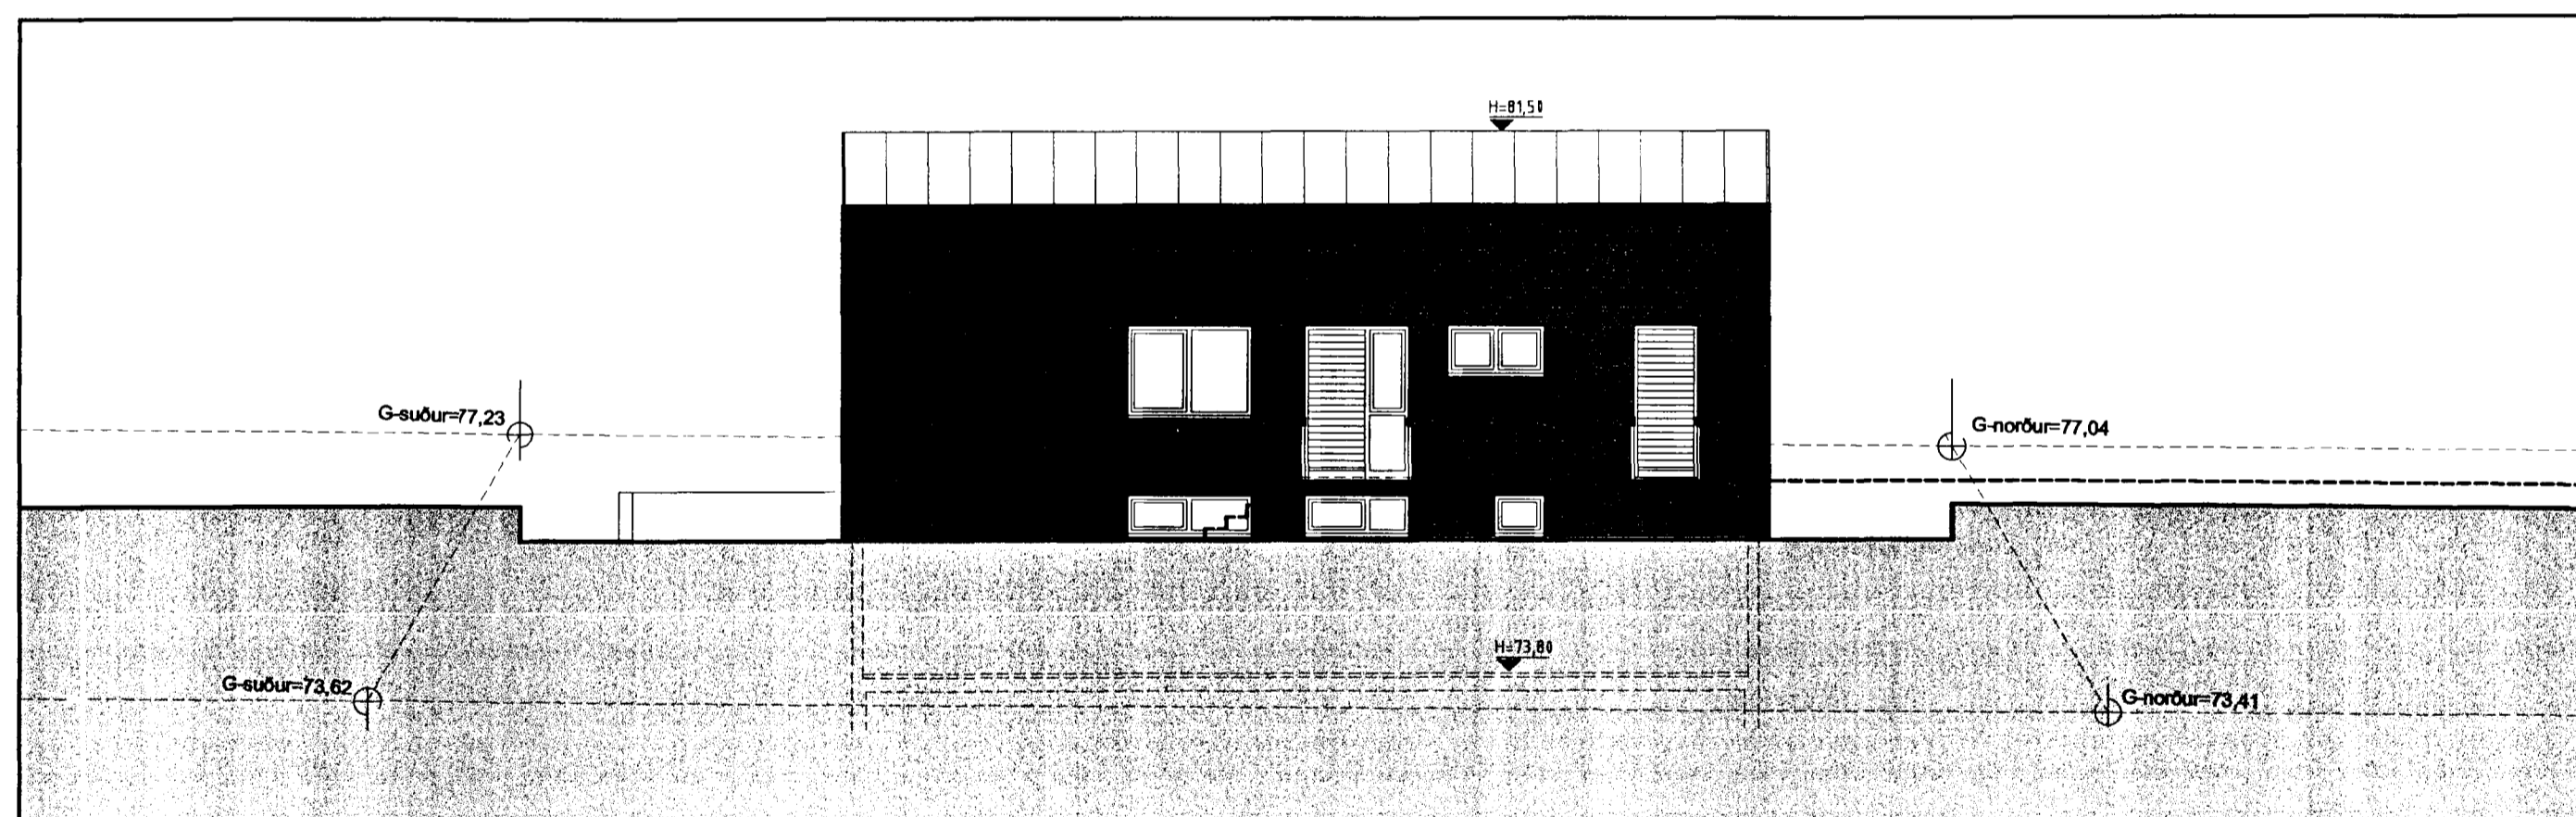

AUSTURHLIÐ

A: hús stækkað um 12 cm að vesturmörkum byggingareits, 15.03.2002  
loft hæð og þaki stofuhluta húss breytt, þakfalla austurálmur breytt

BREYTING: DAGS:

**ERLUÁS 42**

HAFNARFIRÐI

VERK:

TEIKNING: útlit

EFNI: **ADALTEIKNING**

MKV: 1:100

DAGS: 11.07.01 NR: **240-008A**

UNDIRSKRIFT: *Gunnar Adamsson* KT: 240448 2469

ARKITEKTAR GUNNAR OG REYNIR SF

LAUGAVEGI 32b  
101 REYKJAVÍK  
GUNNAR FRÍÐBJÖRNSSON ARKITEKT FAI  
REYNIR ADAMSSON ARKITEKT FAI

SÍMI: 551 1300  
FAX: 552 4911  
NETFANG: arkgr@ln.is  
TEIKN: