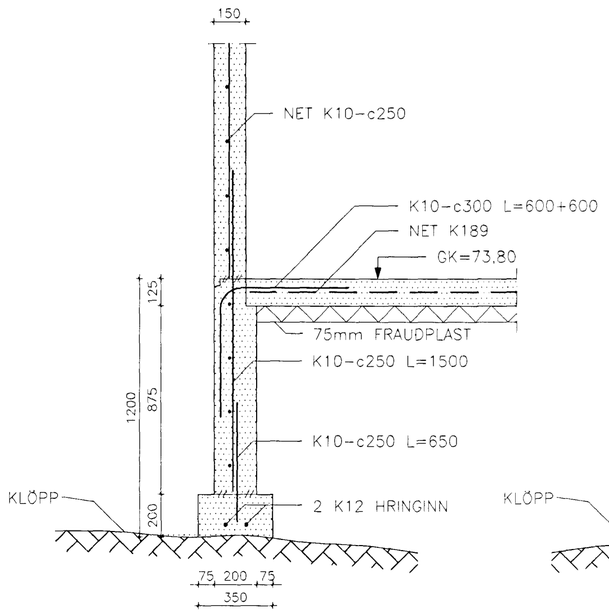

SNIÐ 1–1 MKV. 1:20

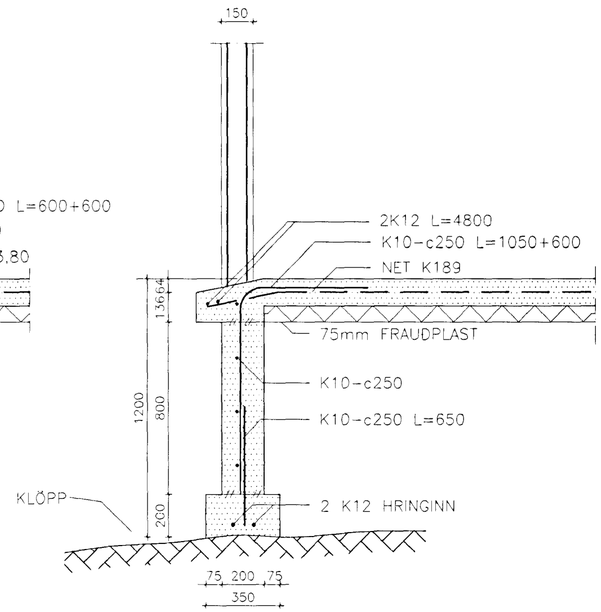

SNIÐ 2–2 MKV. 1:20

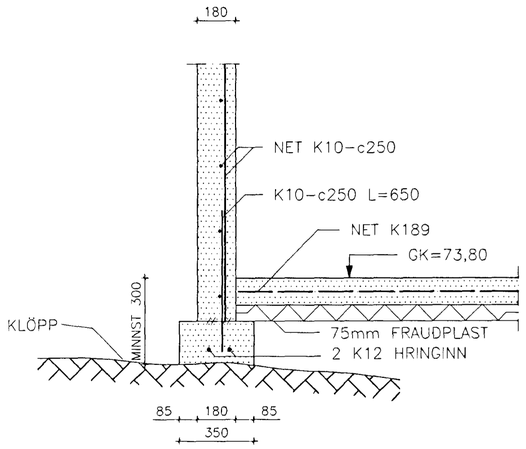

SNIÐ 3–3 MKV. 1:20

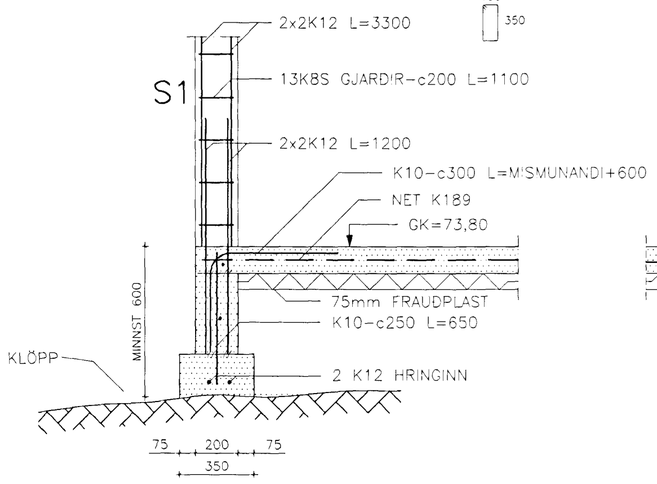

SNIÐ 4–4 MKV. 1:20

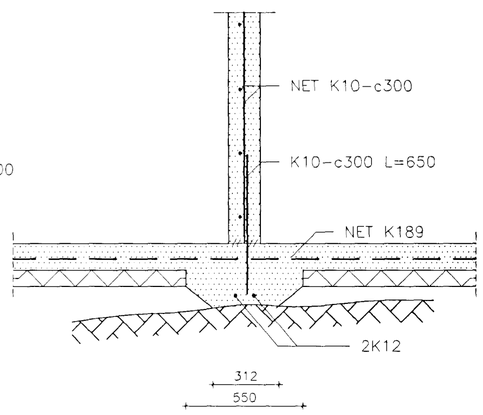

SNIÐ 5–5 MKV. 1:20

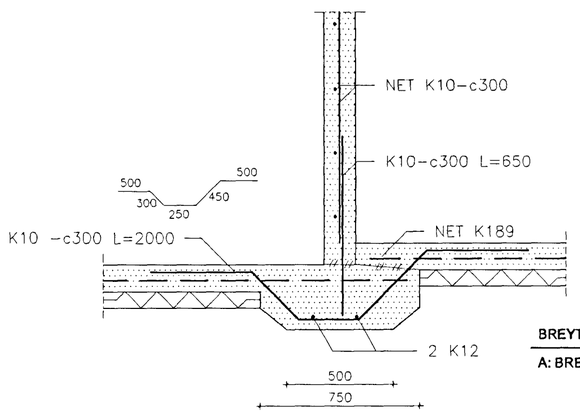

SNIÐ 6–6 MKV. 1:20

TEIKNING Í SAMRÆMI VIÐ ARKITEKTATEIKNINGAR

dags: 13.06.02

undirskrift:

kt: 240148-2469

BREYTINGAR:

A: BREIDD UNDIRSTAÐA Í SNIÐUM 5 OG 6 BREYTT 12.06.2002 AÖB

SKÝRINGAR

ALMENNAR SKÝRINGAR SJÁ K0
GRUNNMYND SJÁ TEIKNINGU N. K01.

10 JUNI 2002
VG

ERLUÁS 42

ANTON Ö. BRYNJARSSON VERKFRÆÐINGUR KT: 270559-7199
FANNEY HAUKSDÓTTIR ARKITEKT KT: 170561-7249
HAUKUR HARALDSSON TÆKNIFRÆÐINGUR KT: 260938-2079

AVH

GRUNNUR, SNIÐ

DAGS: 23.11.2001
MKV: 1:20
TEIKN: AÖB
YFIRF:
BREYTING: A

K02

ARKITEKTA- OG VERKFRÆÐISTOFA HAUKS ehf. KAUPANGI MÝRARVEGI 600 AKUREYRI ISLAND S: 460 4400 avh@avh.is