





Samþykkt þann

19. JULI 2002


Byggingafulfrúinn í Hafnarfirði
F.h. Sigurbjartur Halldórsson

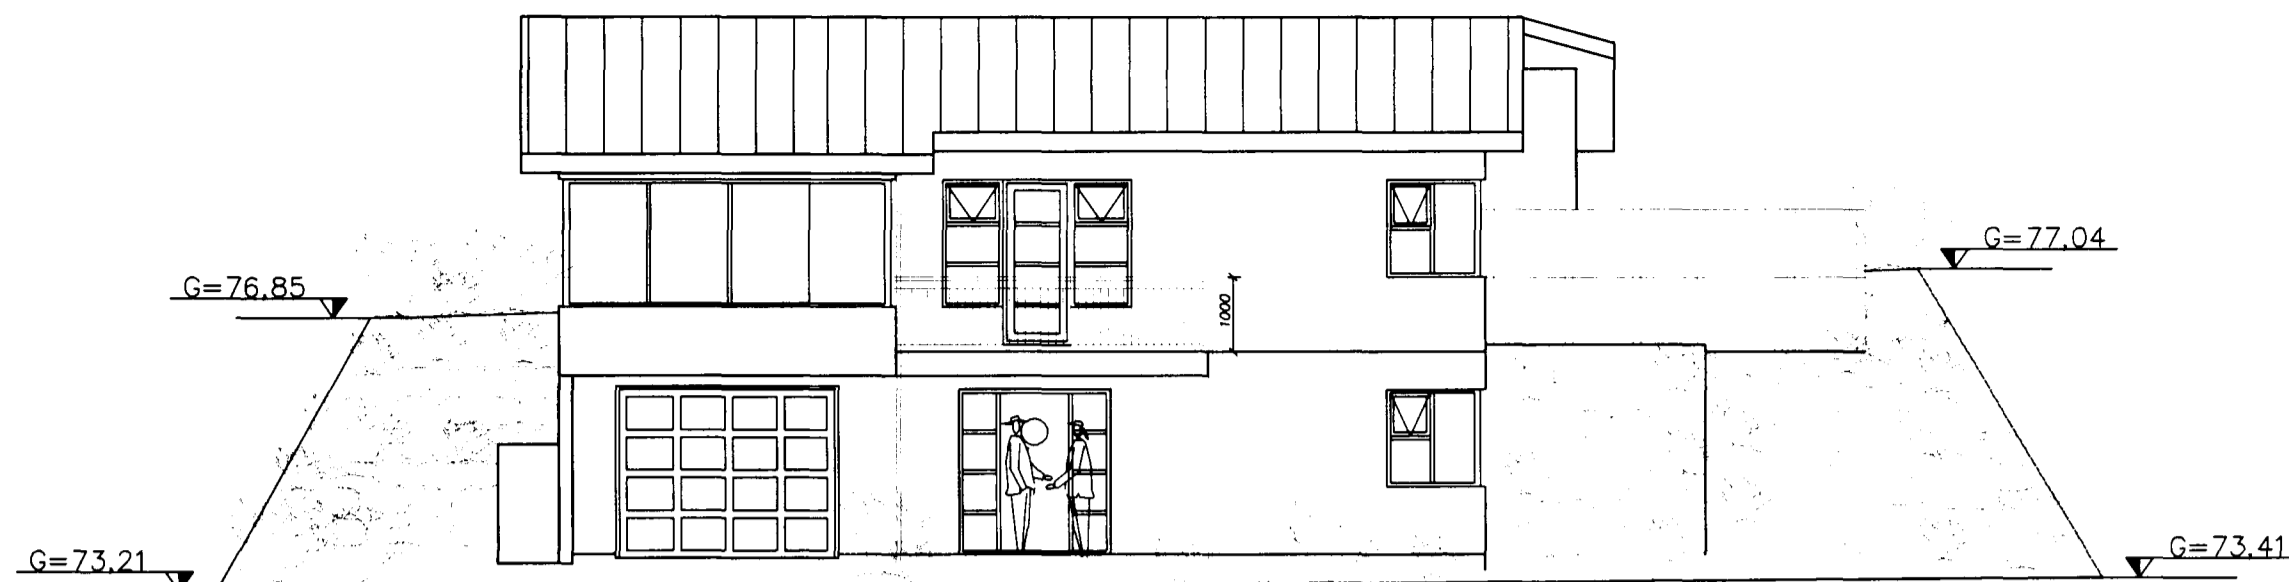


Vesturhlíð
Mælikvarði 1:100

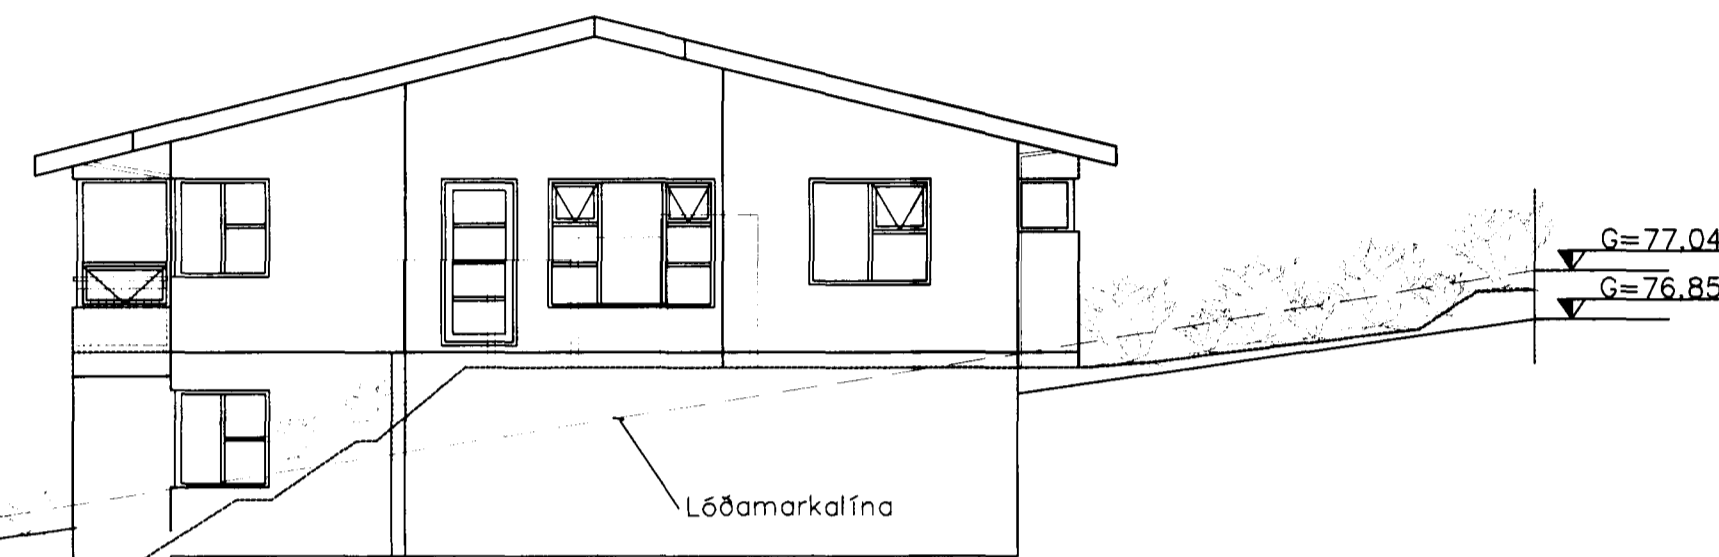

Suðurhlíð
Mælikvarði 1:100

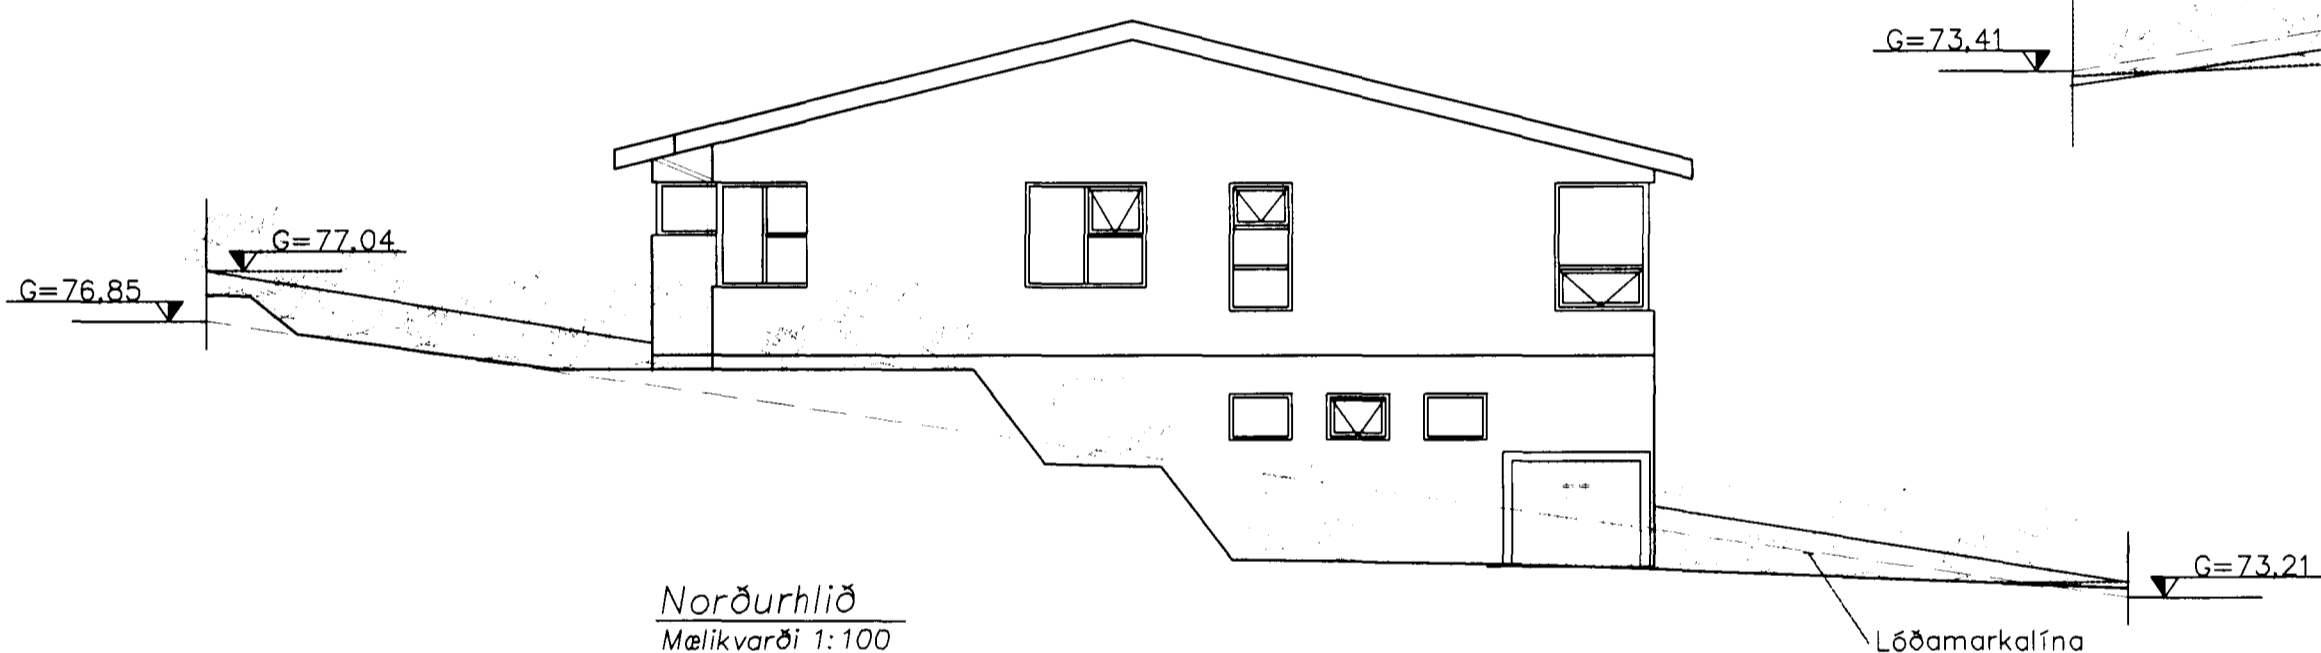

Norðurhlíð
Mælikvarði 1:100

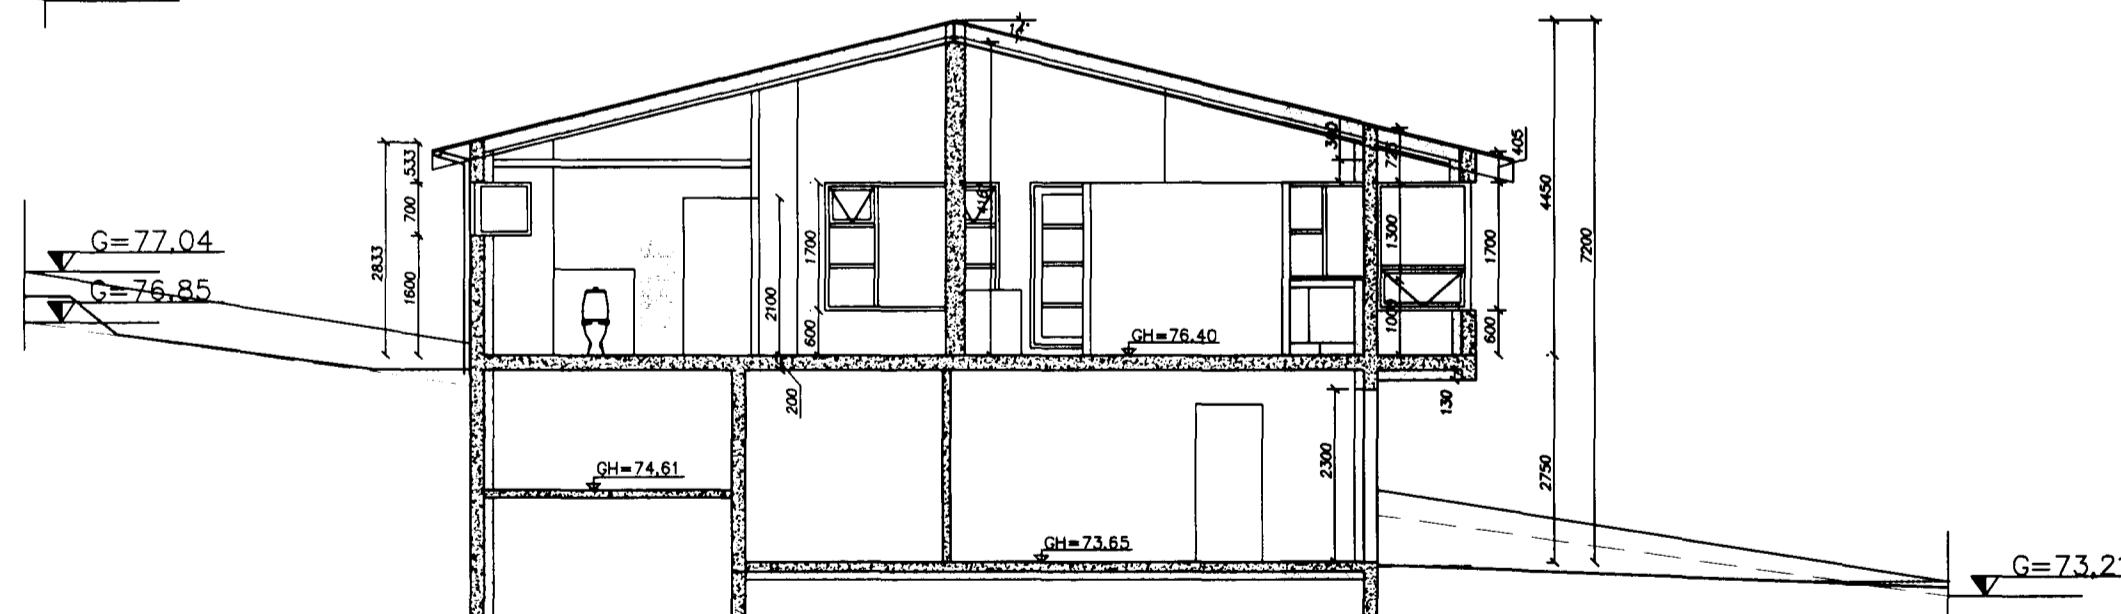

A Snið
101/101 Mælikvarði 1:100



Austurhlíð
Mælikvarði 1:100

dags	breyting	nafn
17.07.02	Veggur settur undir útbyggingu, sopp fert öppfyllt rými á neðri hæð og heitur pottur með læstu loki.	AS

EStrendingur ehf.		Erluás 44, Hafnarfirði	
Verkfræðipjónusta Fjarðargata 13-15 - 220 Hafnarfjörður Sími: 565 5640, Fax: 565 5641		Aðalteikning.	
Hafnarfirði 13/7 2002		Útlit og snið.	
hannað: 26 sept. AS	teiknað: 26 sept. JW	dagsetning: 26.09.2001	teikn. nr.: 102
Ásmundur Sigvaldason kt.240545-4119		mælikvarði: 1:100	A2