


tengin við bæjarveitubrunna inni 166

BR. Ø 600 P
69,38
69,51
BR. Ø 600 P

Ídráttarrör
Ø 50 PEH
fyrir heiltan pott

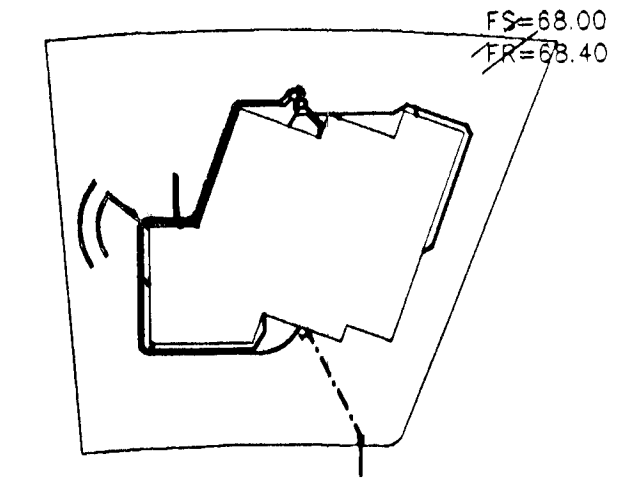

AFSTÖÐUMYND 1:500

SKÝRINGAR

Frávæltulagnir undir botnplötu og utan með húel skulu vera úr PVC.
Áður en byrjað er á lagningu röra skal jafna undirlagið vandlega en undir og umhverfis rörin skal vera minnst 150 mm sandlag. Leggja skal rör með vandvirkni á sandlagið þannig að engar skemmdir verði á rörinu og það fól jafnan stuðning.
Skayta skal rör með bar til gerðum þéttihring.
Þessa skal gætt að rör geti þanist eðlilega.

GRUNNMYND 1:50

TAKN FYRIR LAGNIB

SKOLPLÖGN	_____
REGNVATNSLÖGN	_____
JARÐVATNSLÖGN	_____
JARÐVATNS + REGNVATNSLÖGN	_____
NEYSLUVATN	_____
BAKRENNSLI HITAVEITU	_____

Br.	Dags.	Eðli breytinga	Sign.
ERLUÁS 48 HAFNARFIRÐI			
GRUNNMYND - GRUNNLAGMYNNA			
MKV. 1:50 1:500			
DAGS. SEPT. 2001			
VERK NR. 2120			
TEIKN. NR. 2-01			
HANNAD SIG ÞORLEIFSS. KT. 241148-3009			
TEIKNAD G.H.			
YFIRRARID			
TEKNIÞJONUSTA SIGURDAR ÞORLEIFSSONAR ehf			
STRANDGÖTU 11 220 HAFNARFIRÐI			
SÍMI 555-4255 FAX 565-2875			
E-mail taeknihjonusta@islandia.is			
kt. 440693-2539			

17/100
G.H.