



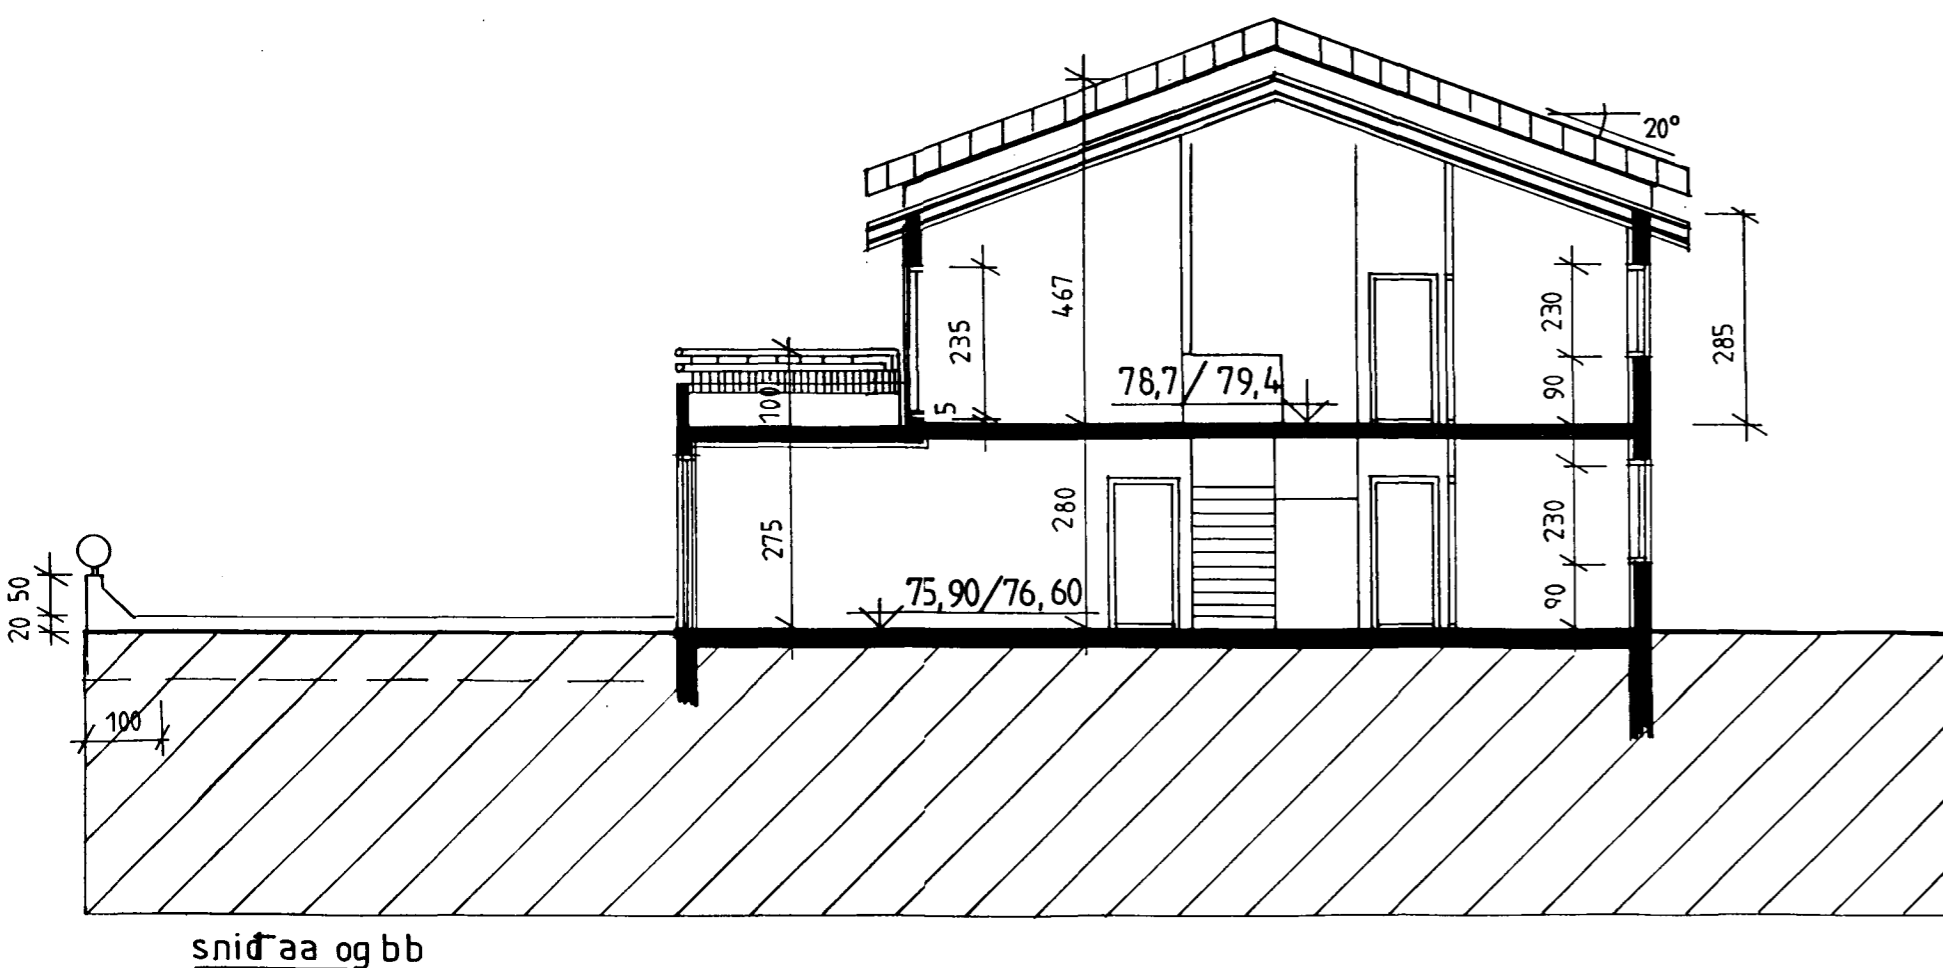

Samþykkt þann

23 APR. 2002

Byggingefulltrúinn í Hafnarfirði  
F.h. Kristján Þórarinnsson

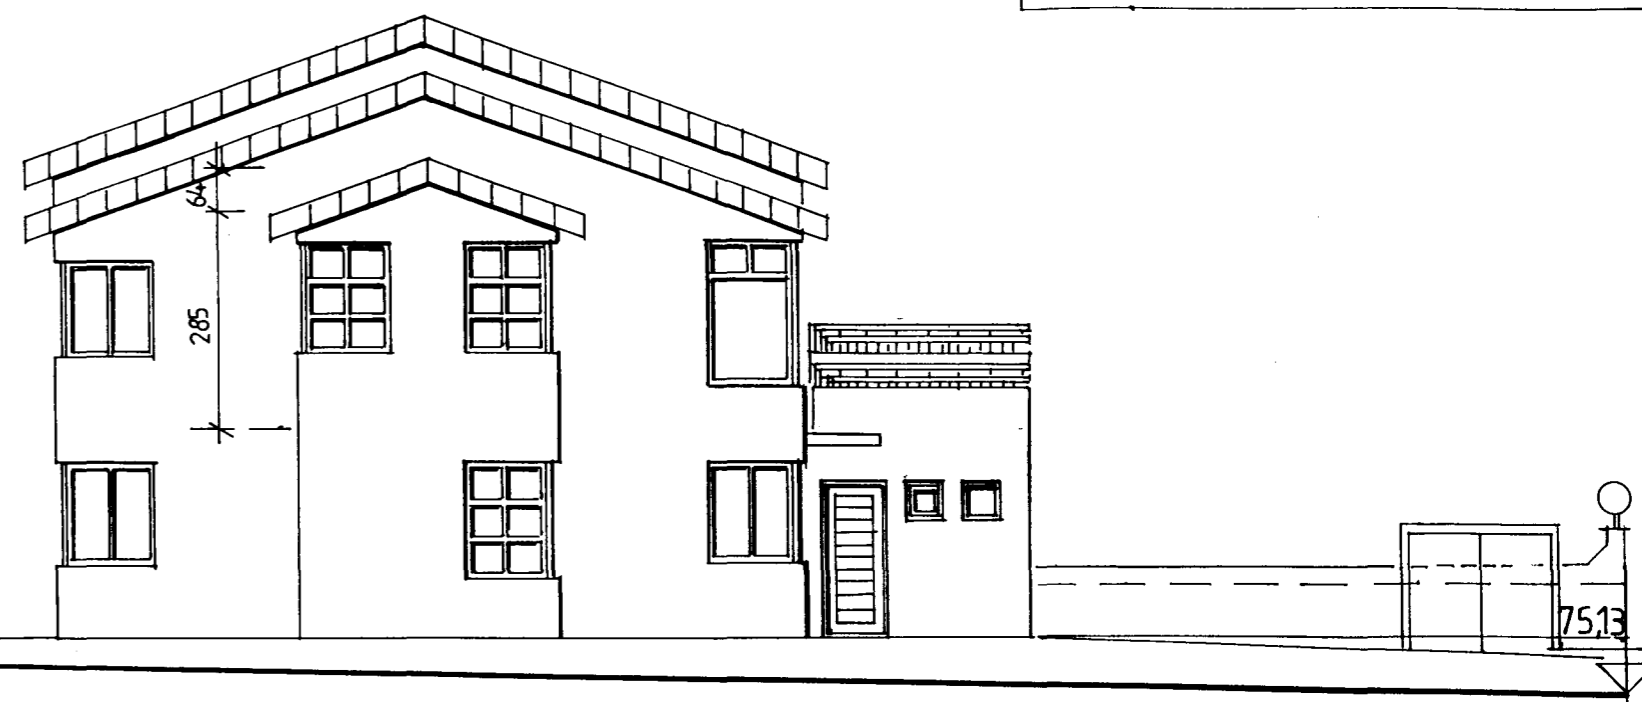

Erluás 4 og 6, Hafnarfirði

2/3

teikning  
Bygg.n.teikn., útlit og snið.

dagsetning  
26. maí 2001

kvarði  
1:100

Nikulás Úlfar Mátsson arkitekt  
Kt. 081256-5009  
Öldutún 20  
220 Hafnarfirði  
Sími: 565 22 74

Breyting 14.03.2002:

sorp fært á nr. 4  
þakgluggar teknir  
handriði breytt  
stoðveggur milli lóða

Breyting 09.08.2001:

Úr einangrunarkubbum í hefðb. uppslátt.  
Lækkun bílskúrplótu.  
Stækkun bílskúrshurðar.