


# AÐALUPPDRAÐTUR


Samþykkt þann

7. APR. 2002

Byggingafræðingur í Hafnarfirði  
F.h. Ástjórn Þórunnsson

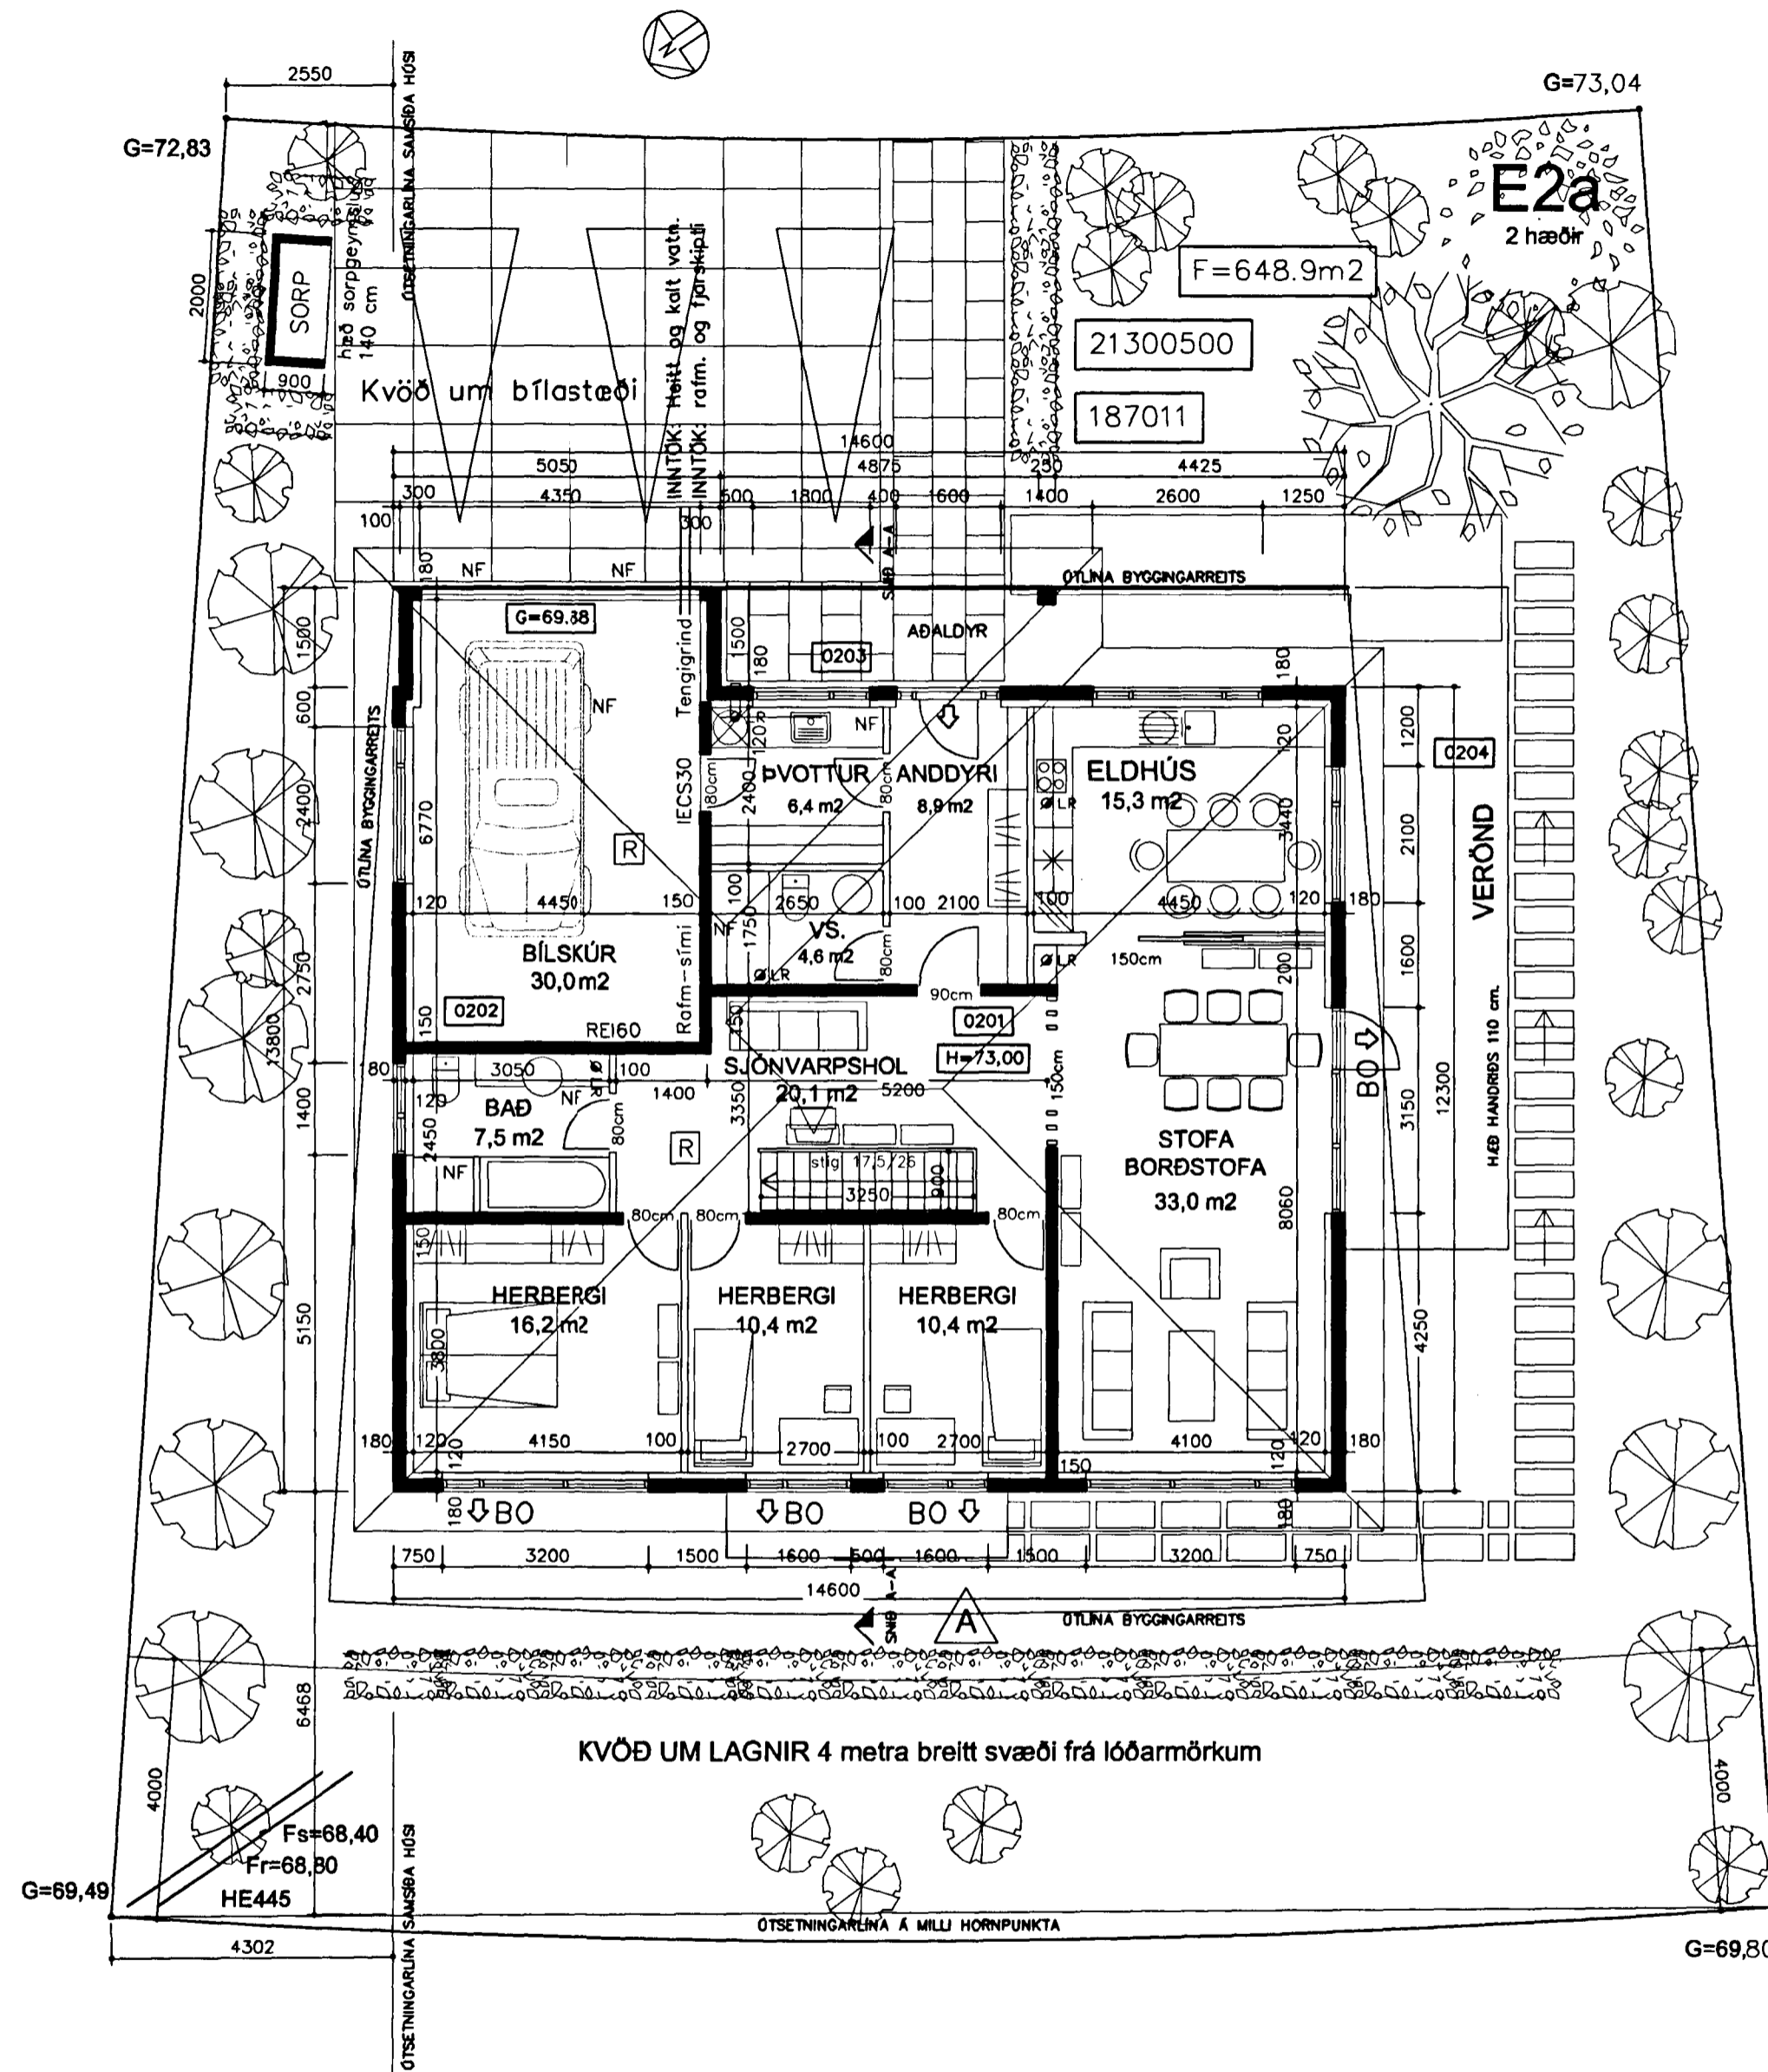

GRUNNMYND EFRI HÆÐAR

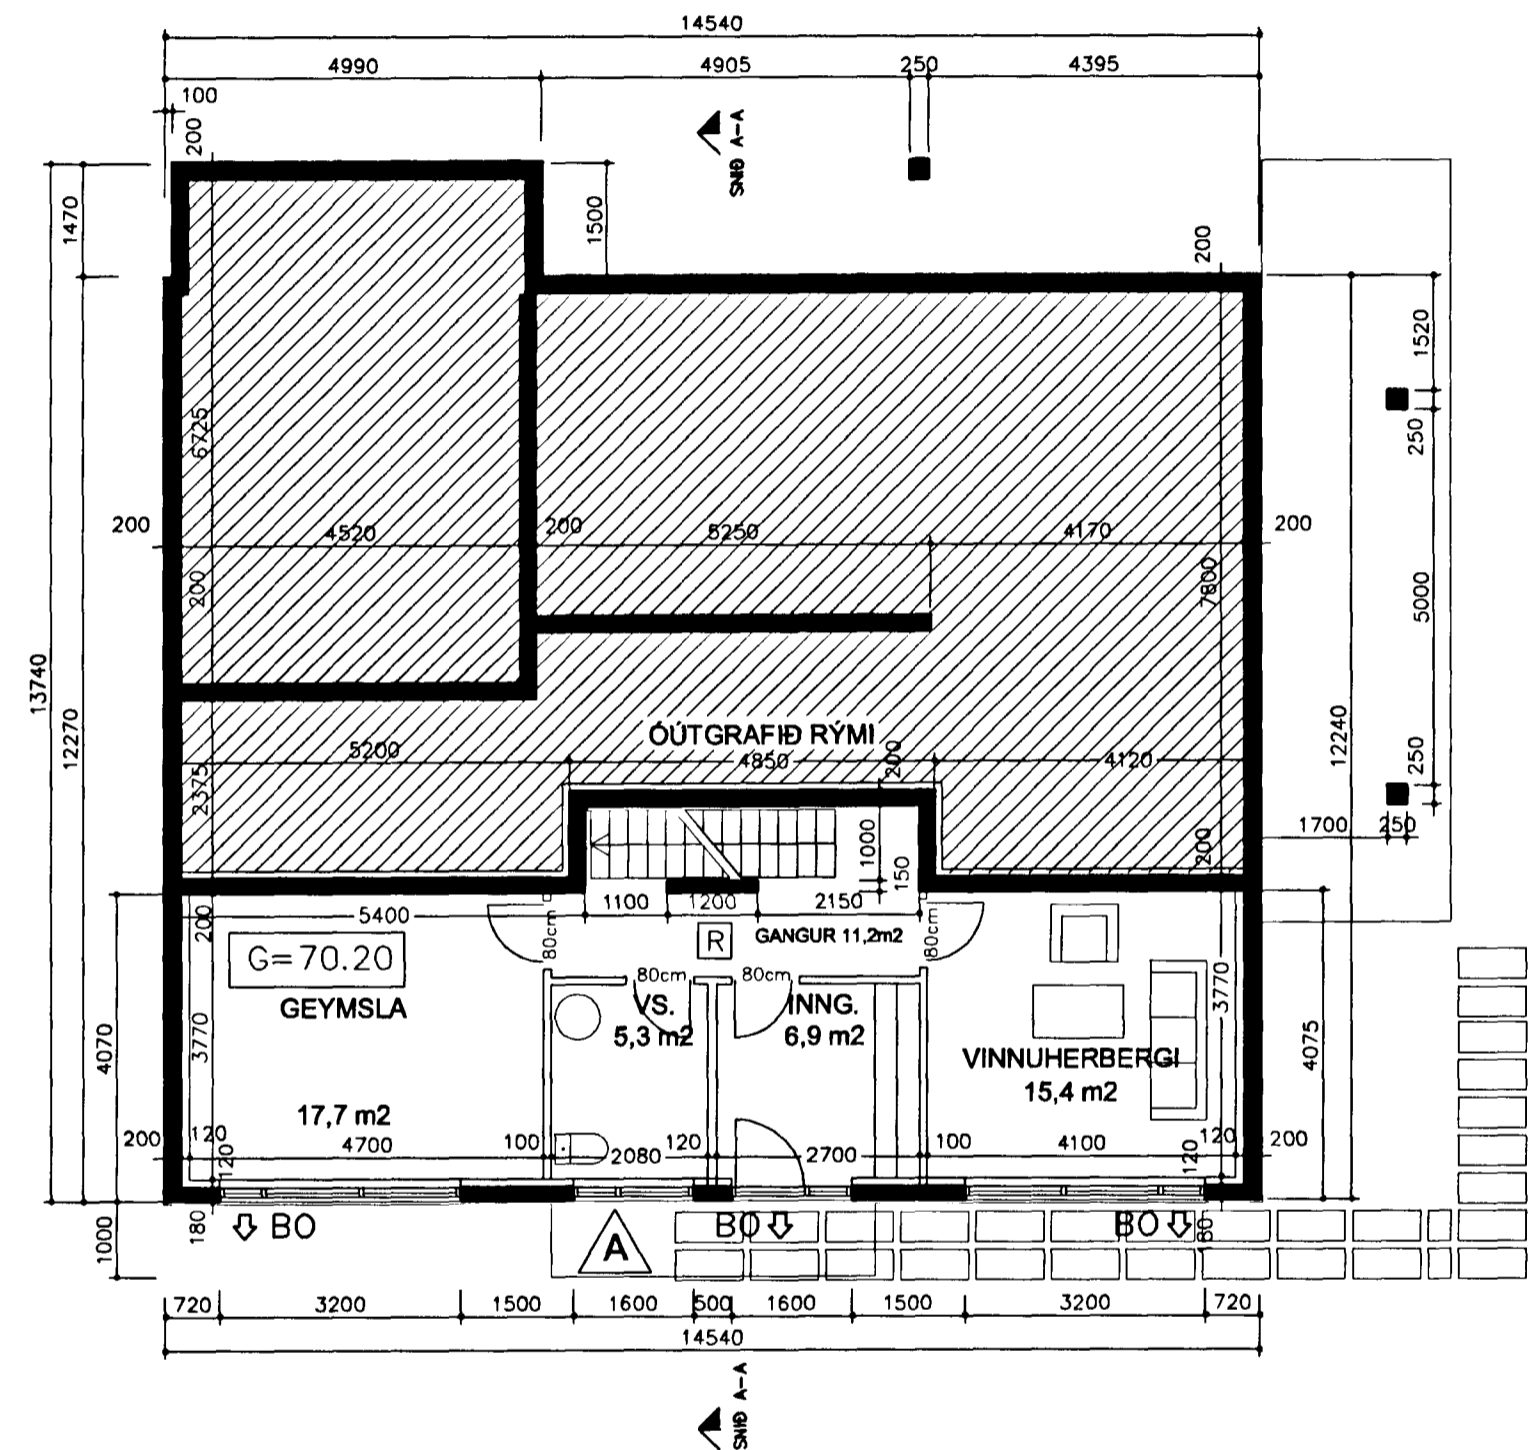

GRUNNMYND NEÐRI HÆÐAR

**A** Breyting A 20.4.2002 - Neðri hæð ekki lengur innþrögn og sett dyraskyggni yfir inngang á neðri hæð

Aðalhönnuður - Sigurbjörgur Árnason arkitekt kt. 050656-3229  
Norðurvangi 44 - Hafnarfirði - sími 565 1407

ERLUÁS 50 - HAFNARFIRÐI

Aðaluppdráttur  
Grunnmyndir

Hannað: SA  
Teiknað: SA  
Breytt:  
Kvarði: 1:100 - 1:500  
Dagss.: 12.3.2002  
Verk nr.:  
Teikn. nr.: 102 A