

AÐALUPPDRAÐTUR




Samþykkt þann


2 R APR. 2002

Byggingatulltrúinn í Hafnarfirði
F.h. Kristján Þórarinnsson


Norðvestur

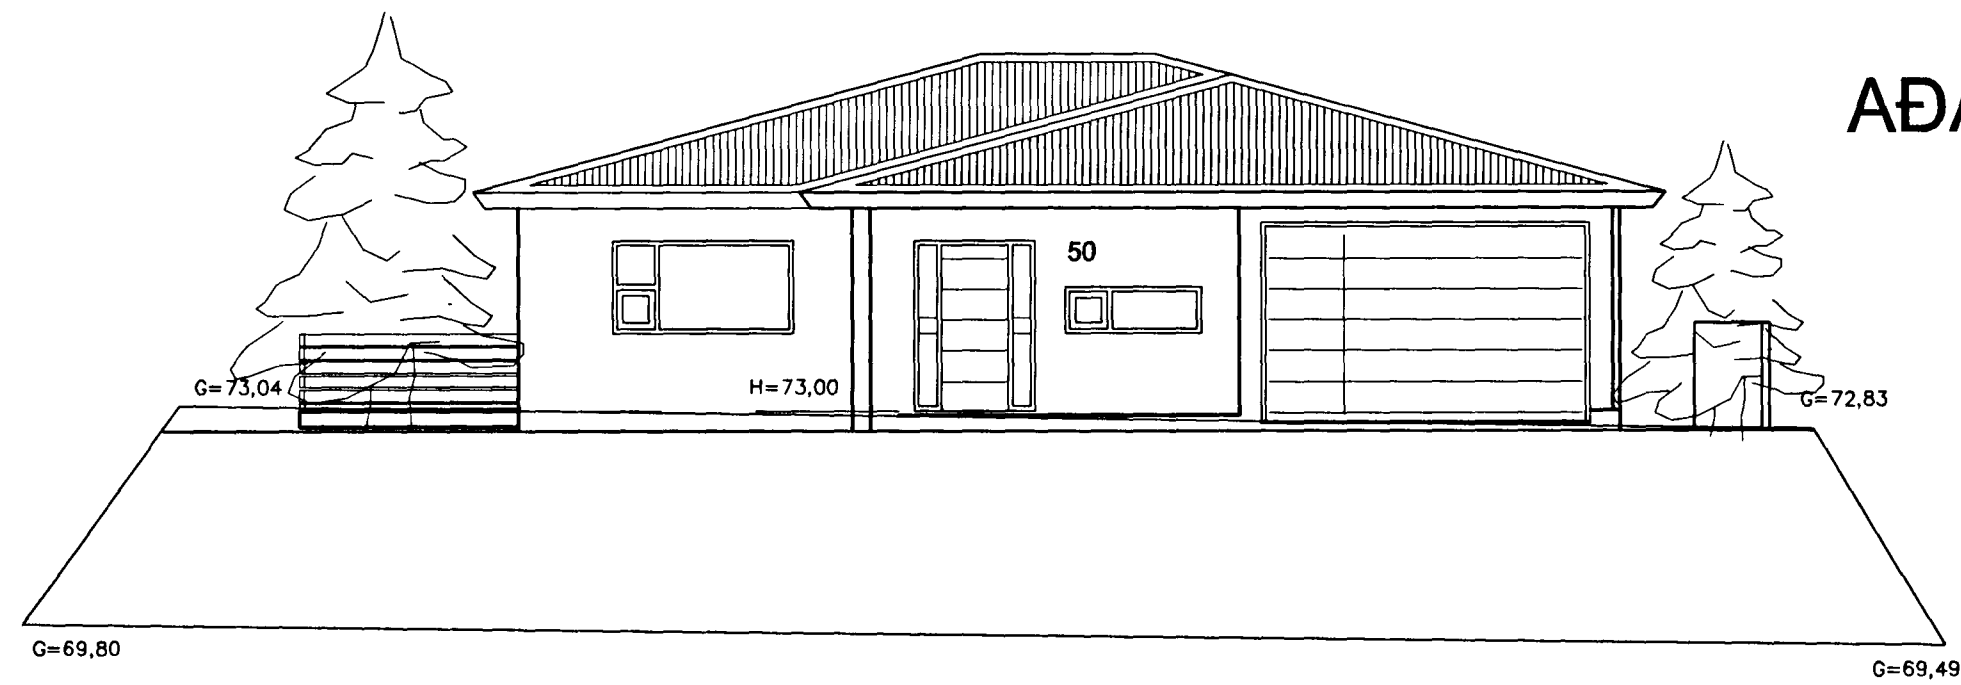

Norðaustur

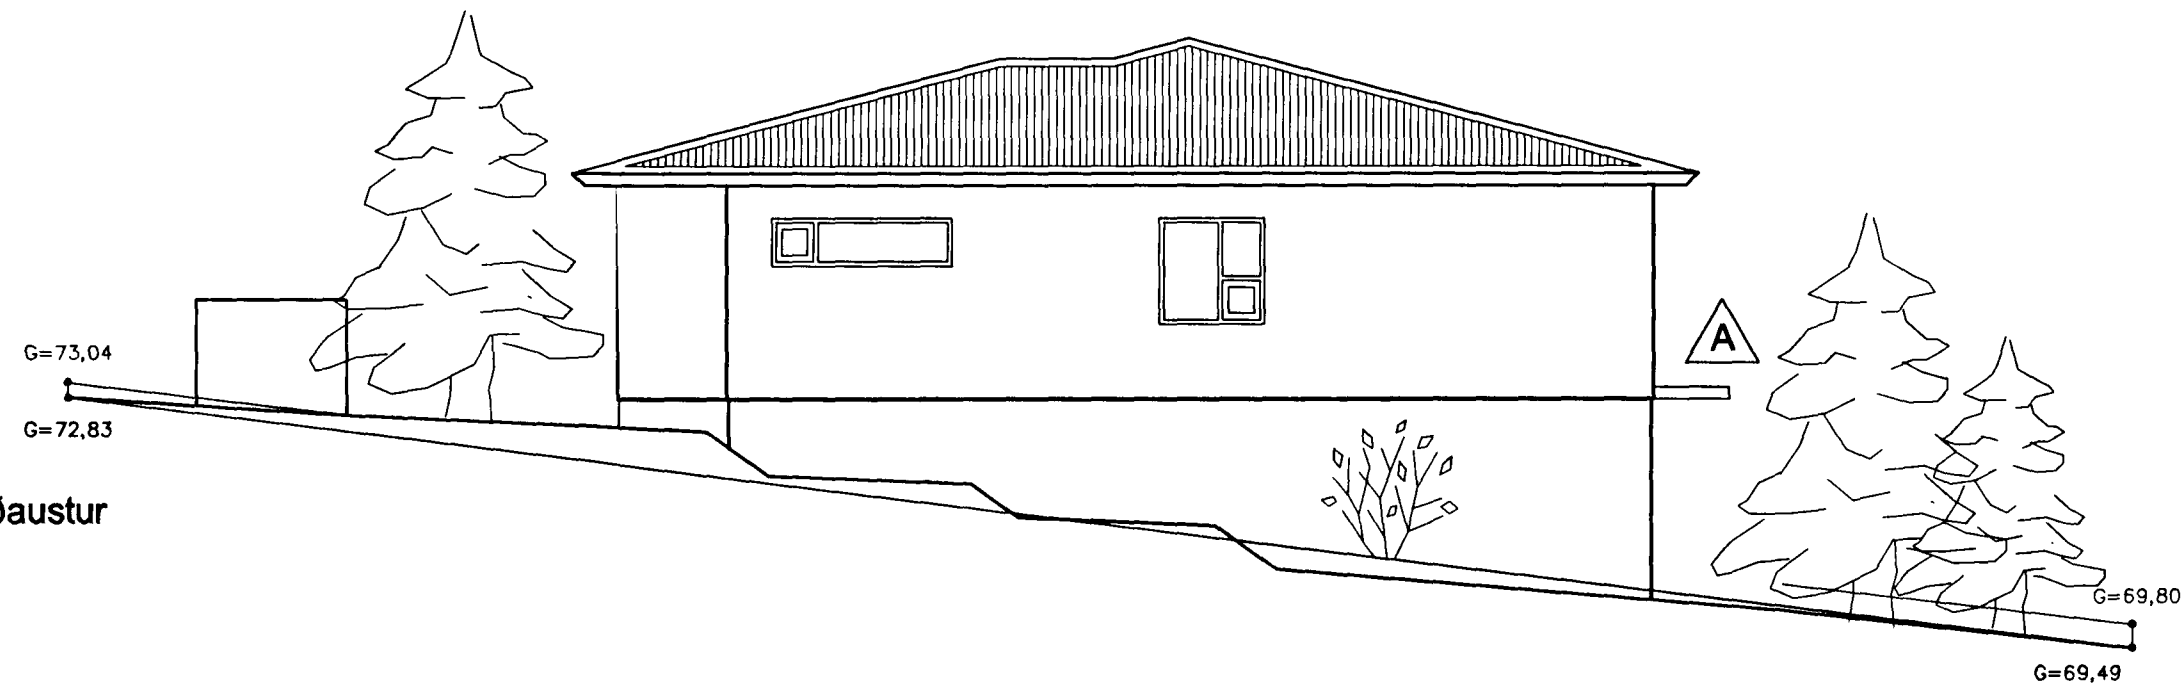

Suðvestur

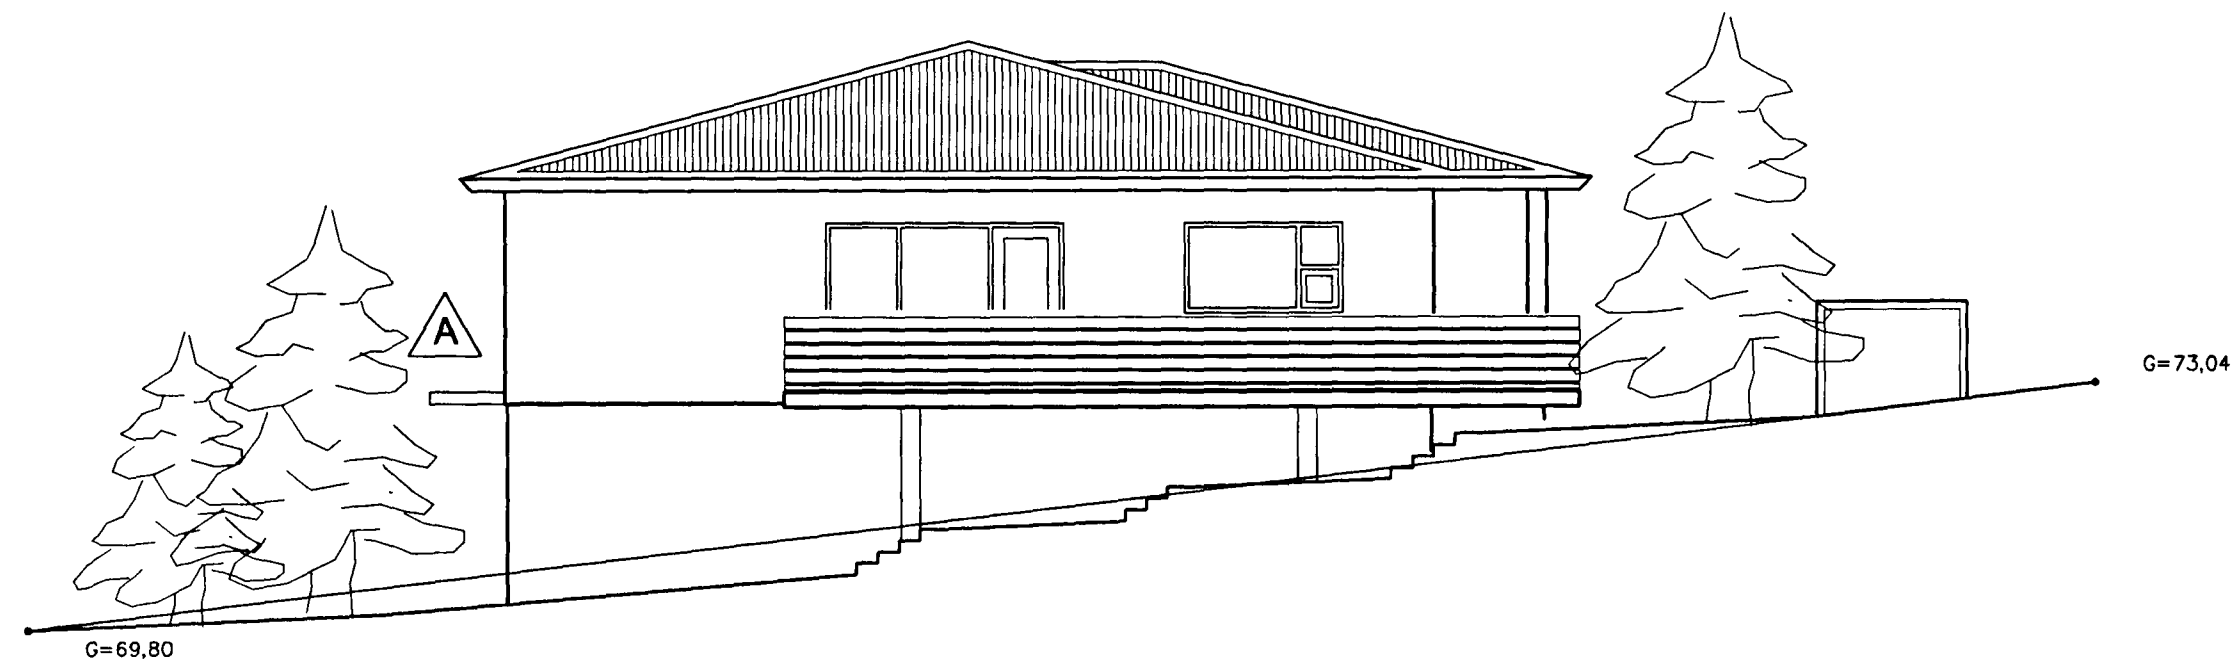

Suðaustur



A Breyting A 20.4.2002 - Neðri hæð ekki lengur inndregin og sett dyraskyggil yfir inngang á neðri hæð

Aðalhönnuður - Sigurbjörgur Árnason arkitekt kt. 050656-3229
Norðurvangi 44 - Hafnarfirði - sími 565 1407

ERLUÁS 50 - HAFNARFIRÐI

Aðaluppdráttur
Útlit

Hannað: SÁ	Kvarði: 1:100
Reiknað: SÁ	Dagss.: 12.3.2002
Yfirfarð: SÁ	Verk nr.: 103 A
Breytt:	