



AÐALUPPDRAÐTUR

Samþykkt þann
13 JUNI 2003
Byggingafulltrúinn í Hafnarfirði
F.h. Sigurbjartur Halldórsson


Norðvestur

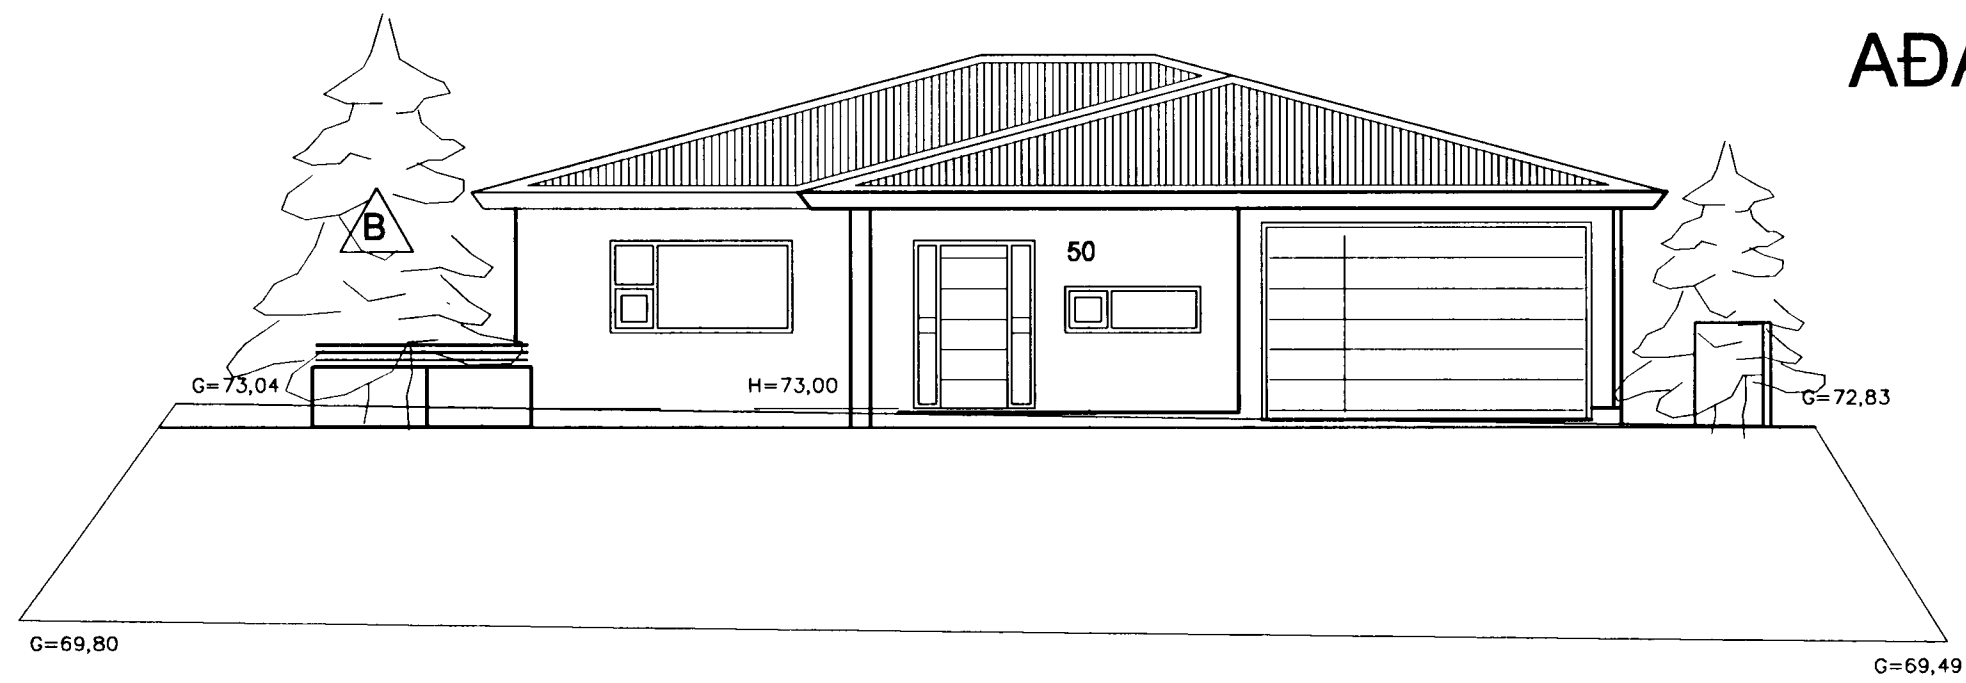


Norðaustur

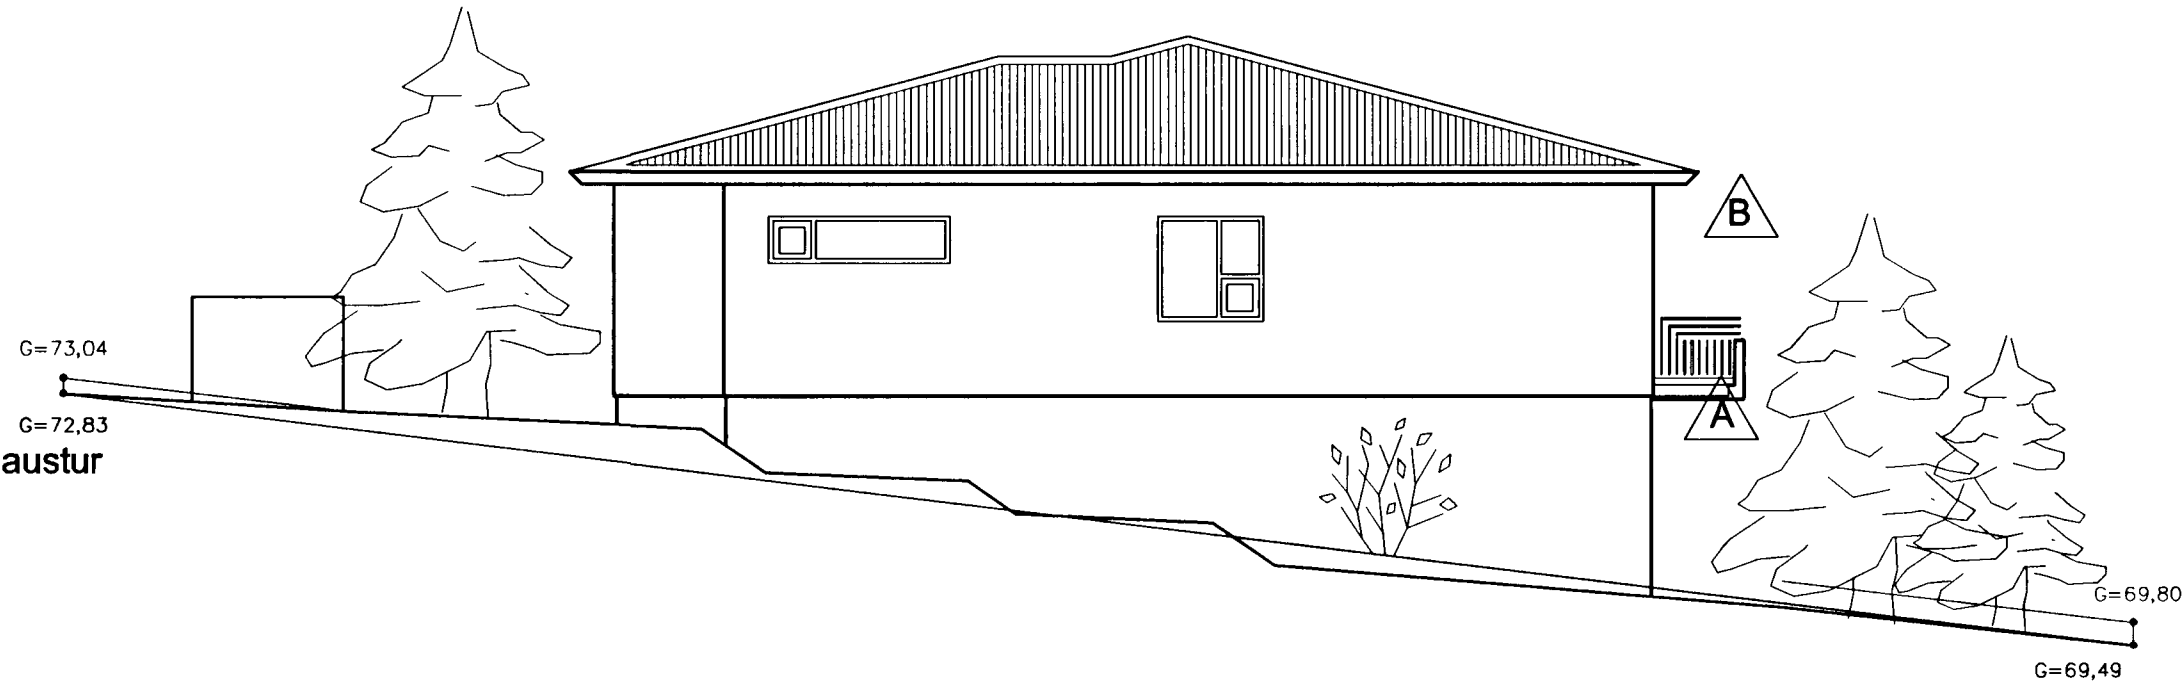

Suðvestur

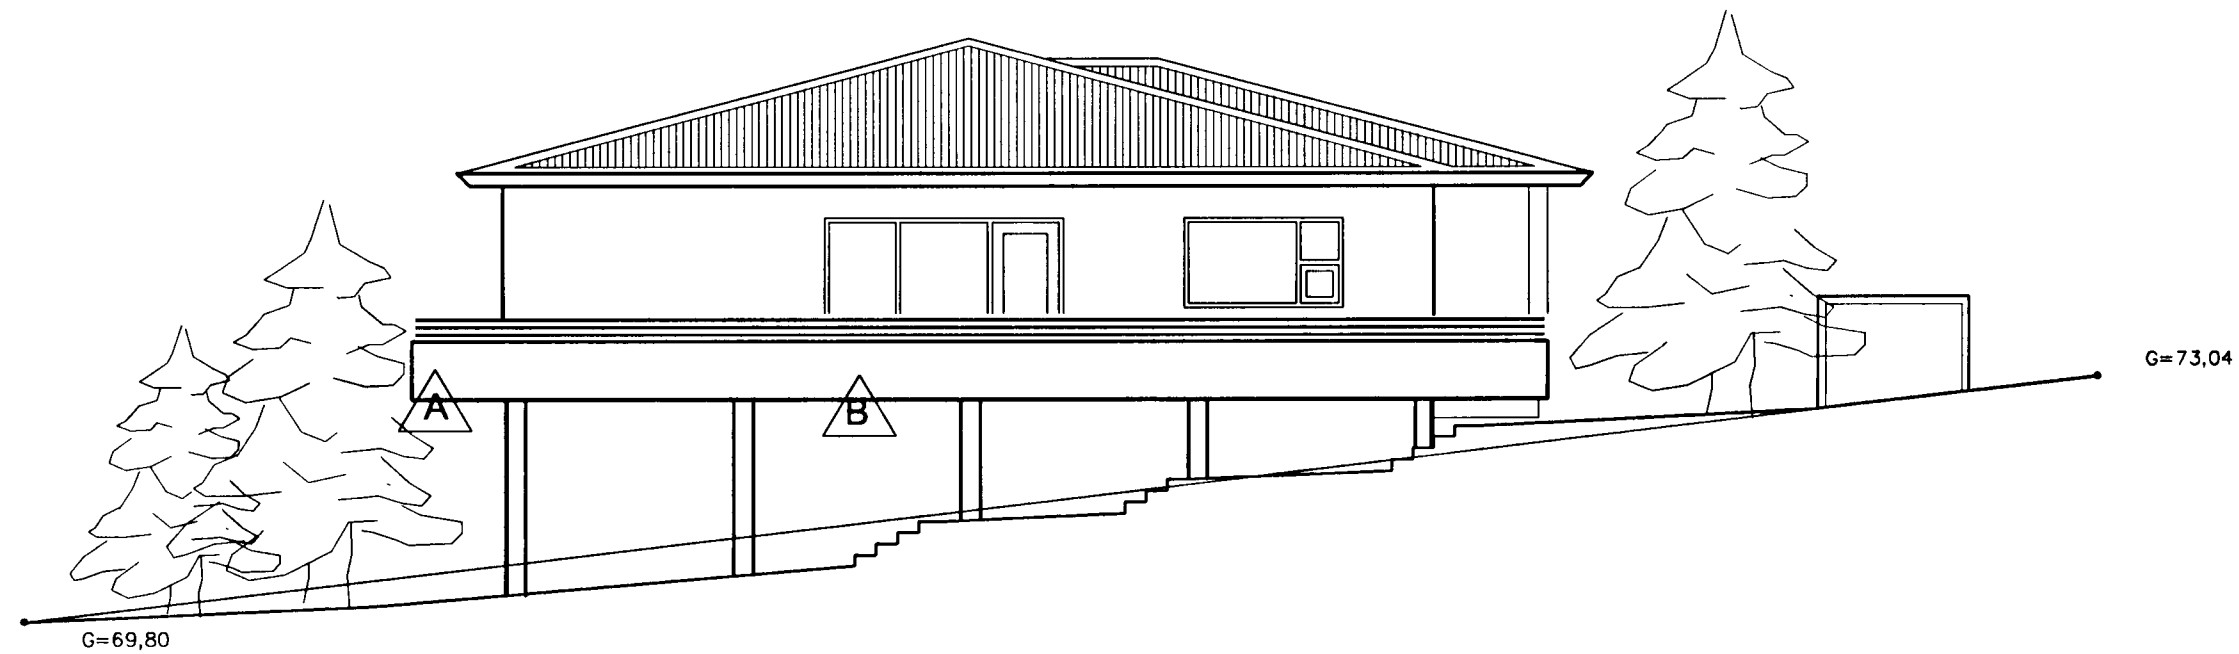

Suðaustur

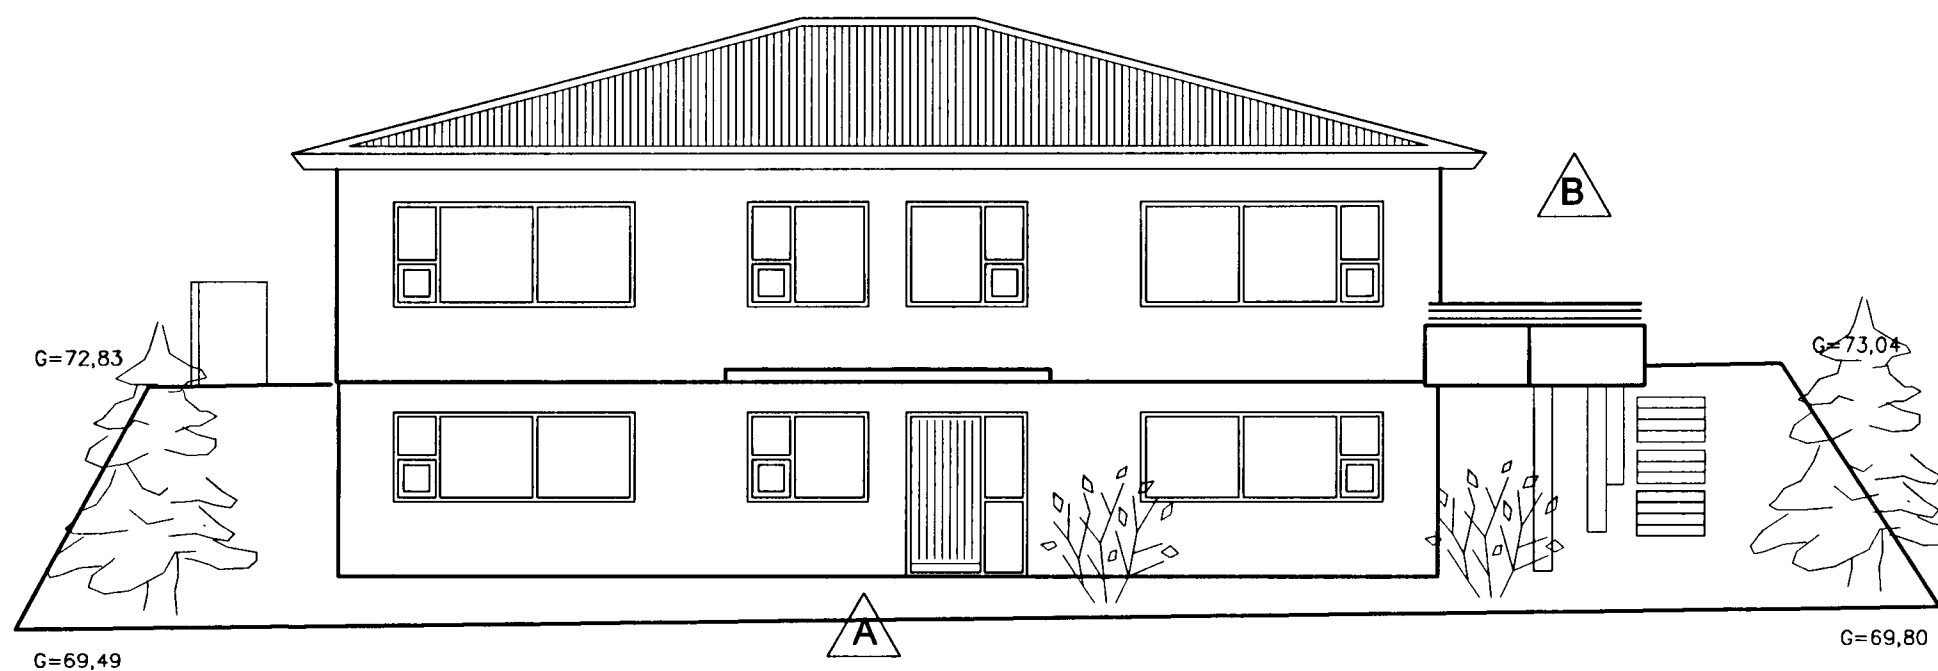

B Breyting B 25.5.2003 - Svölum á suðurhlöð breytt

A Breyting A 20.4.2002 - Neðri hæð ekkí lengur inndregin og sett dyraskygni yfir inngang á neðri hæð

Aðalhönnuður - Sigurbergur Árnason arkitekt kt. 050656-3229
Norðurvangi 44 - Hafnarfirði - sími 565 1407

ERLUÁS 50 - HAFNARFIRÐI

Aðaluppdráttur
Útlit

Hannað: SÁ	Kvarði: 1:100
Teiknað: SÁ	Dagas.: 12.3.2002
Yfirfarið: 25.5.2003	Verk nr.: 103 B
Breytt:	Teikn. nr.:

Sigurbergur Árnason