


GRUNNMYND NEDRI HÆÐAR, 1:50

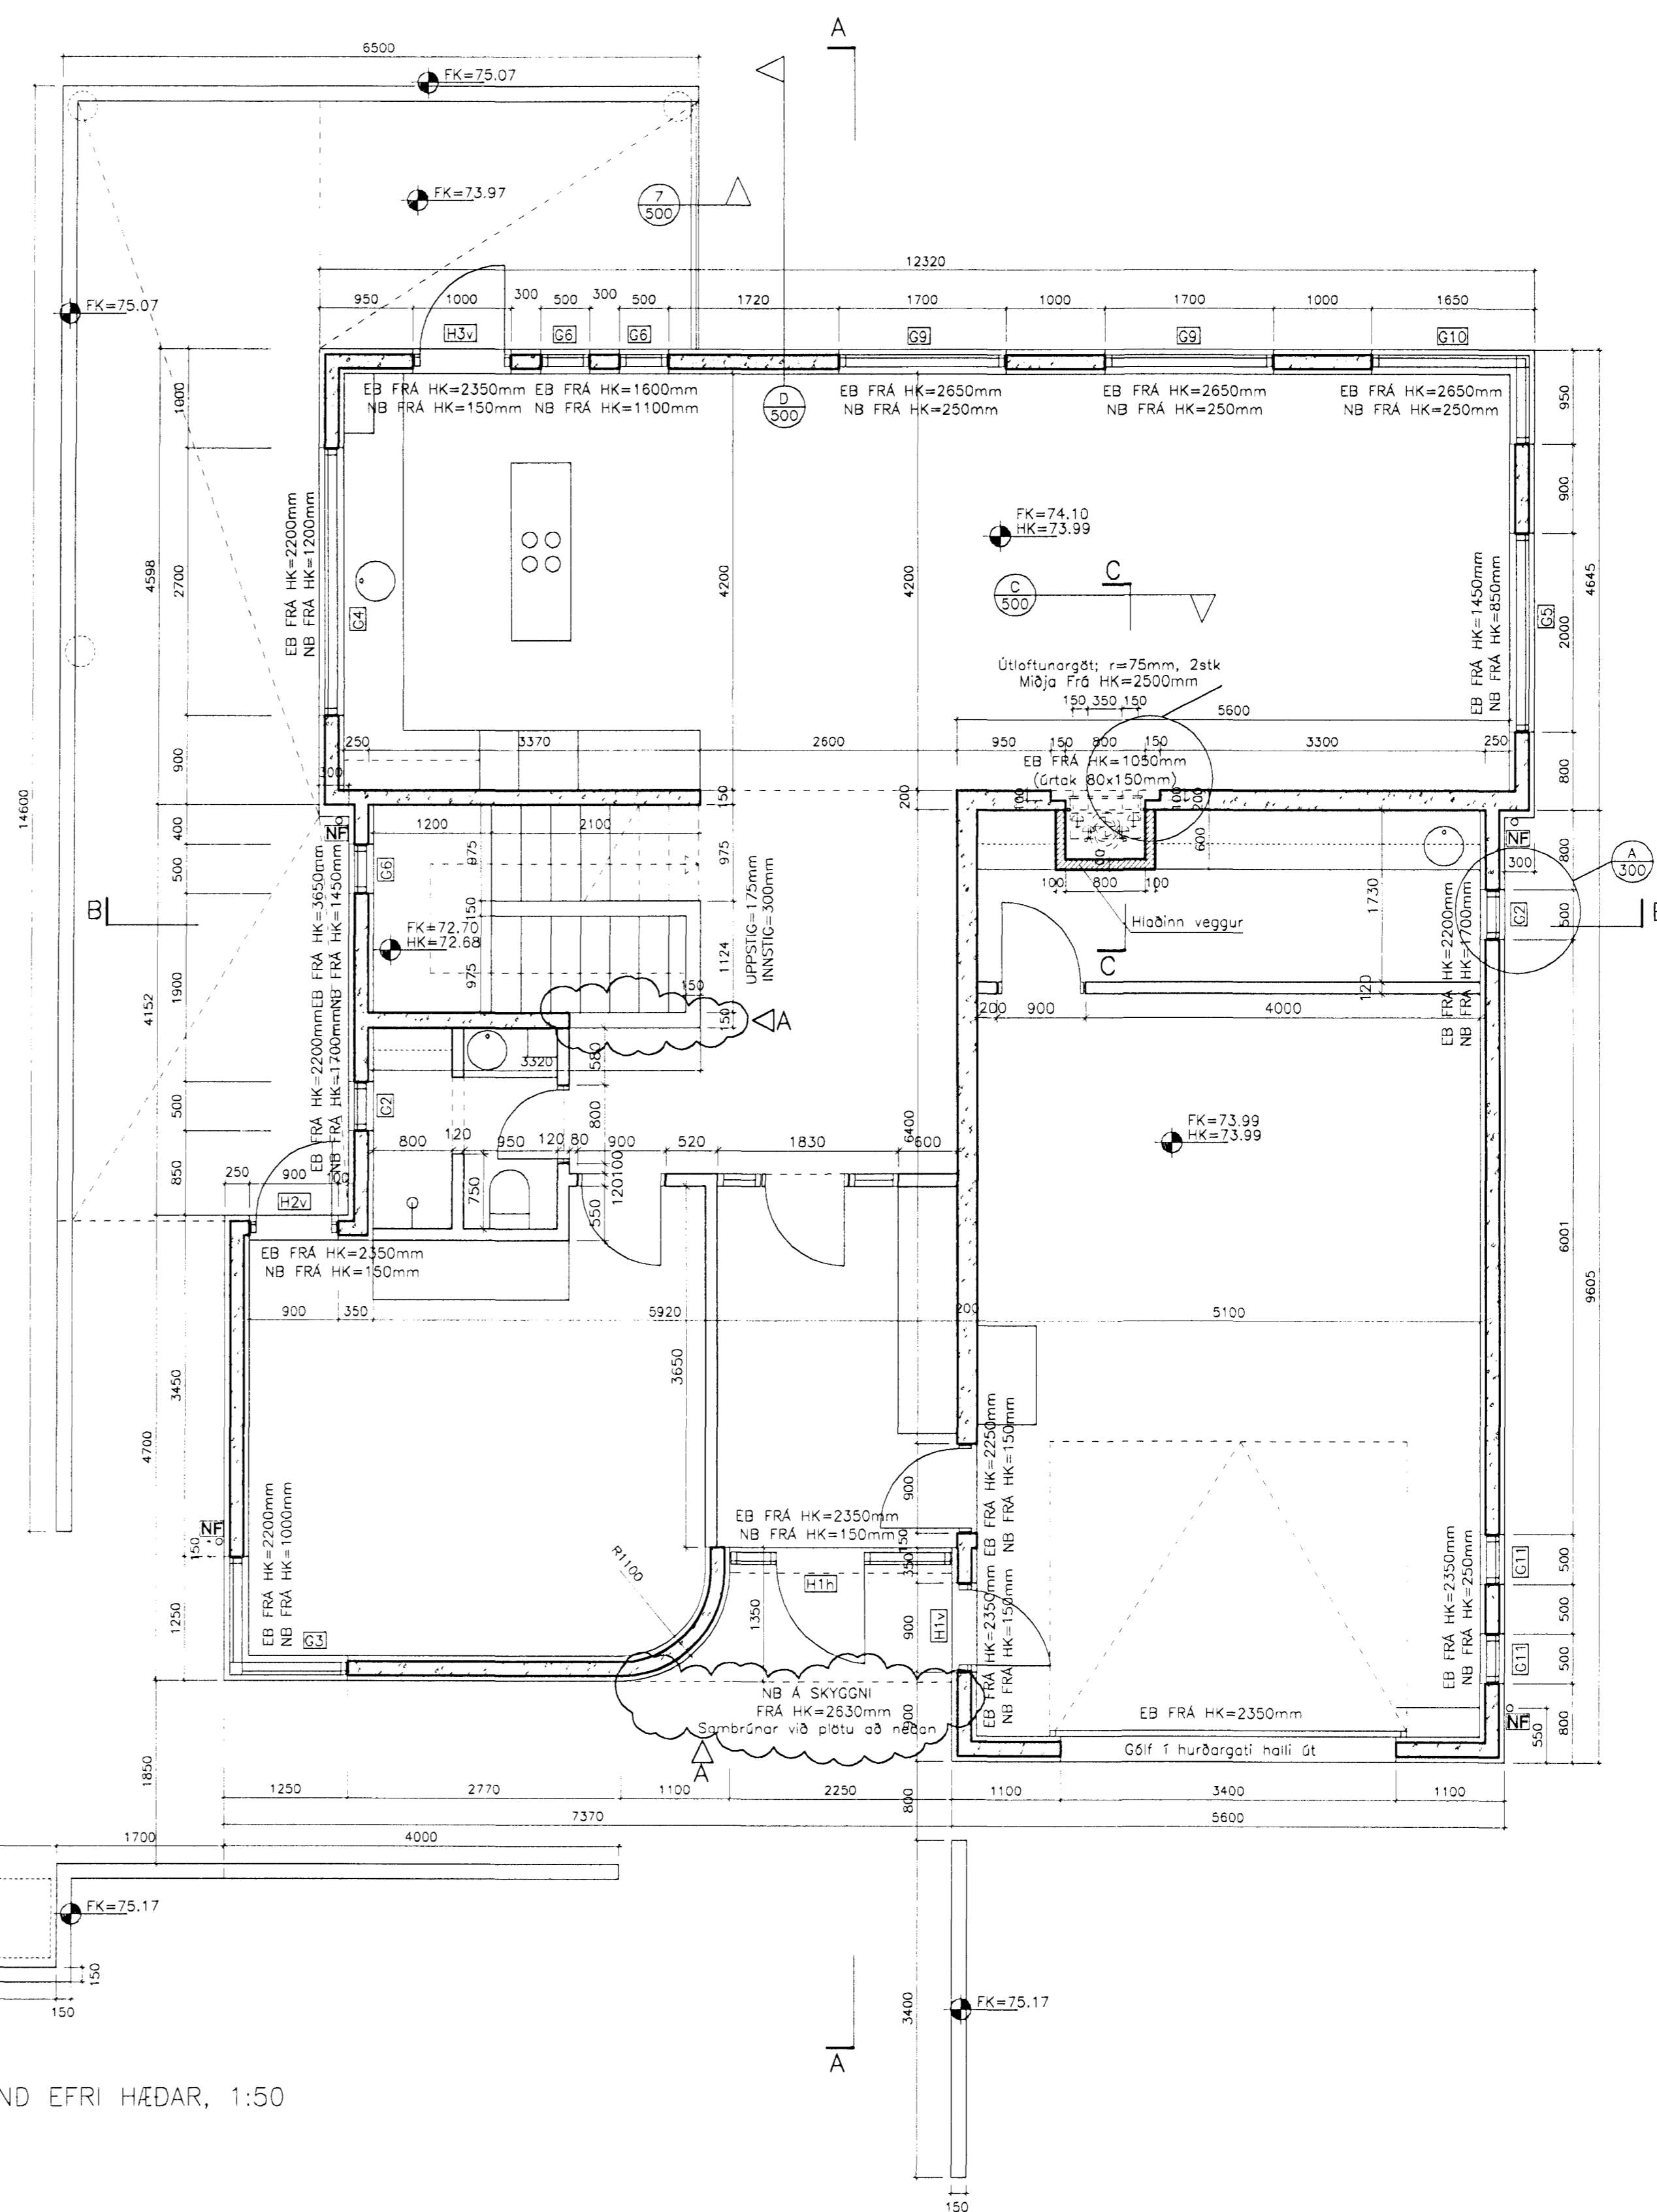

GRUNNMYND EFRI HÆÐAR, 1:50

D:
C:
B:
A: Skygni yfir inngang, veggur við stigoop 21.02.02
BREYTINGAR: DAGS:

Byggingatvinnu Hálfarjarðar
Árgætt þien
25 FEB. 2002
[Signature]

ERLUÁS 58, HAFNARFIRDI
VERK: ERLU-0104
VERKTEIKNING KVARDI: 1:50
DAGS: 20.11.01
GRUNNMYND NEDRI H. TEIKN: LME
GRUNNMYND EFRI H. SKRA:

Logi Már Einarsson 210861296
Logi Már Einarsson arkitekt fof
Bajarholti 5, 220 Hafnarfirði
Sími 551 7714 - 694 1325