



SNIÐ Í INNTAK M 1:100

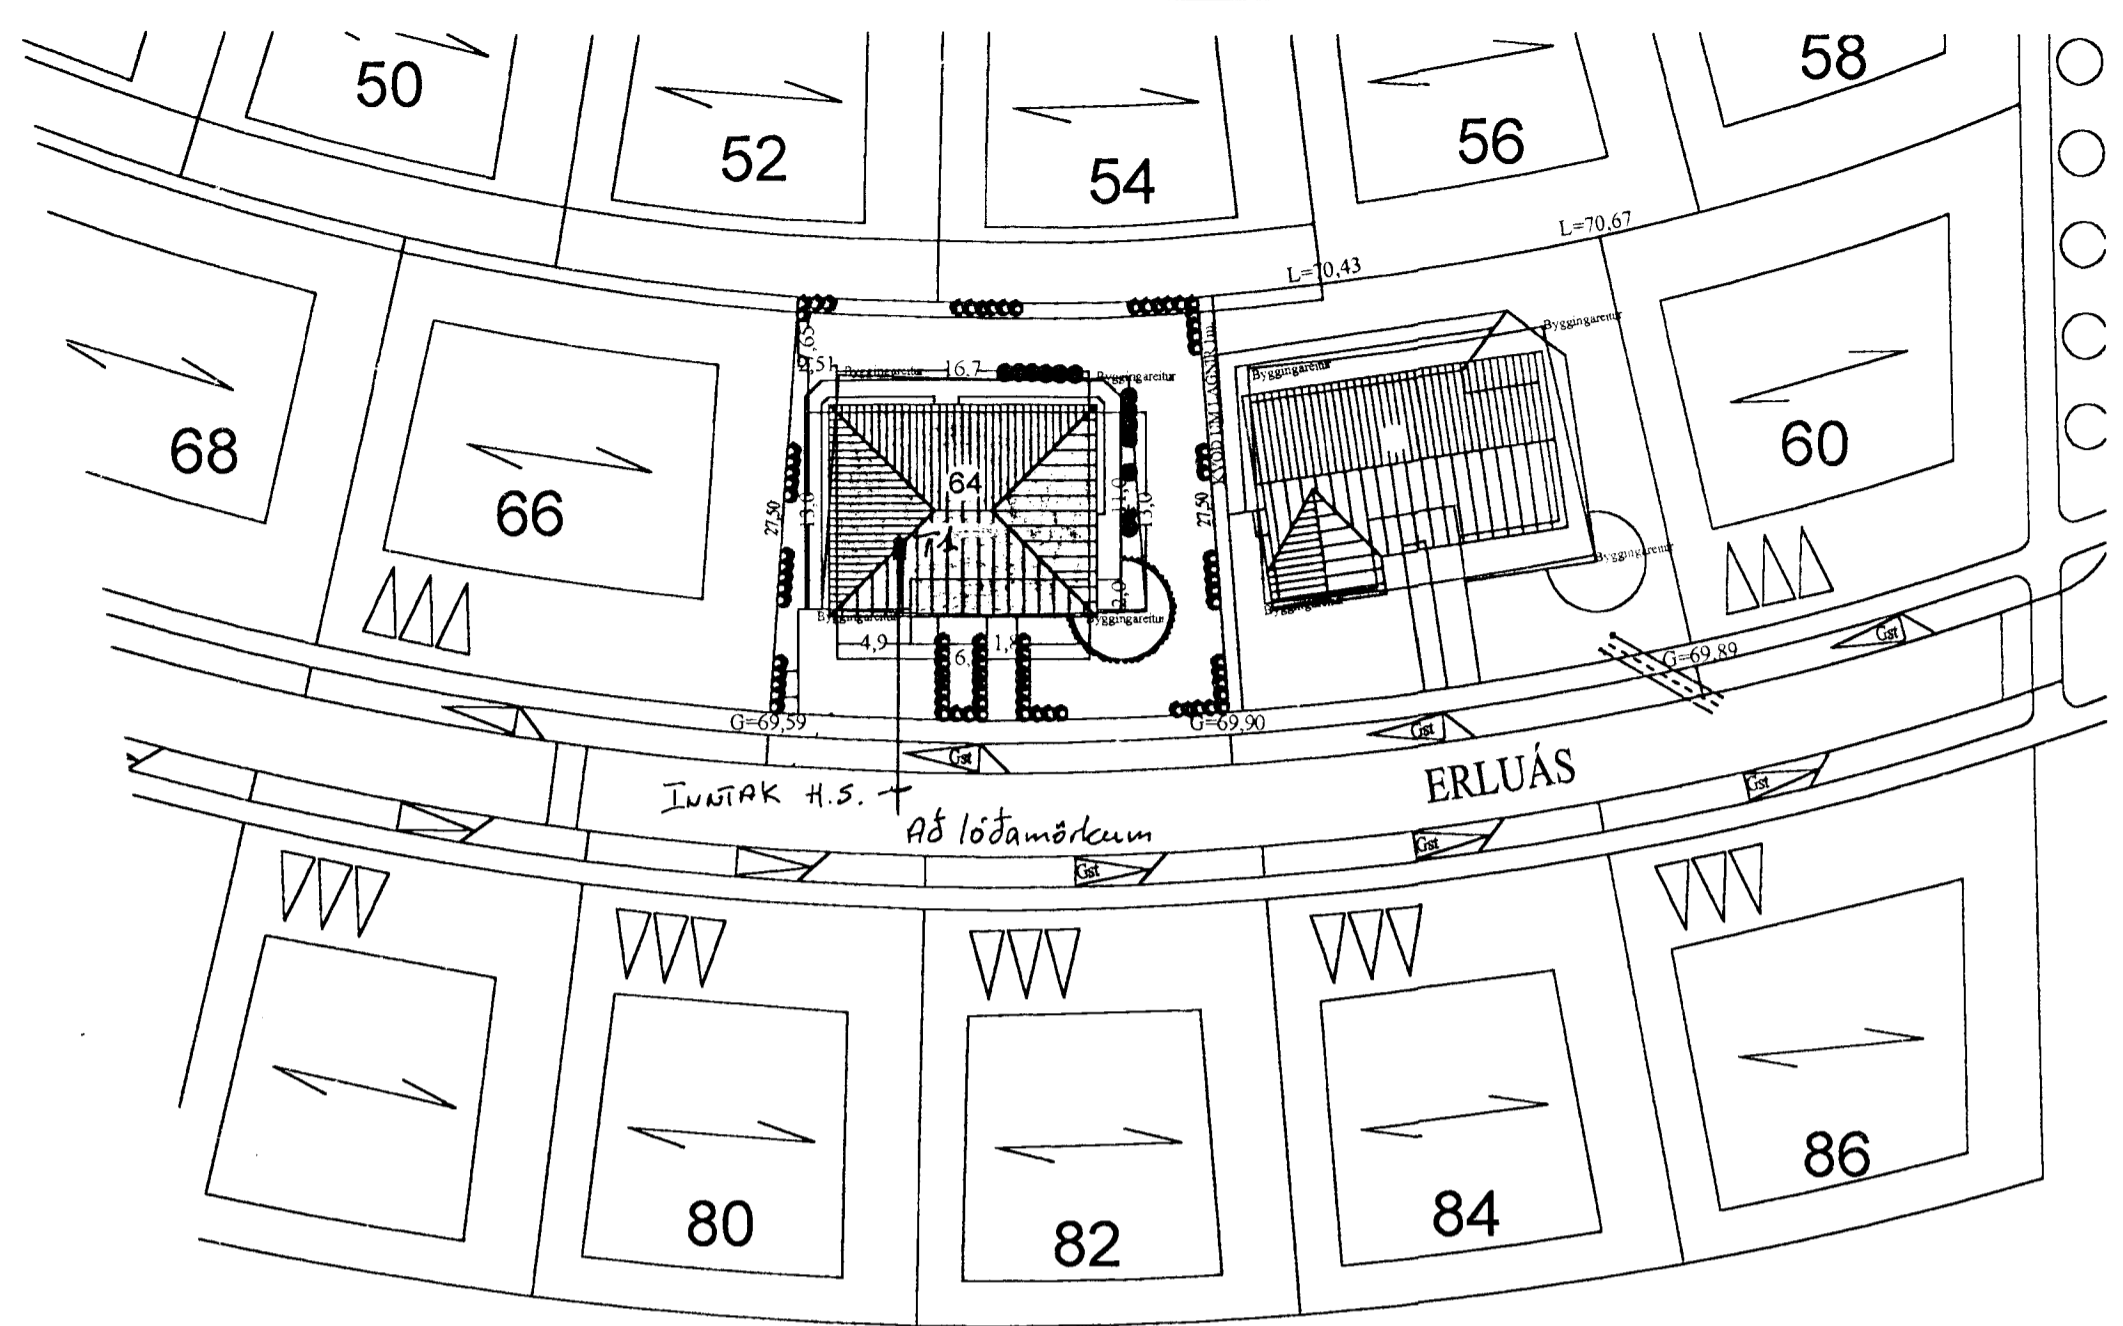


AFSTÖÐUMYND M 1:500

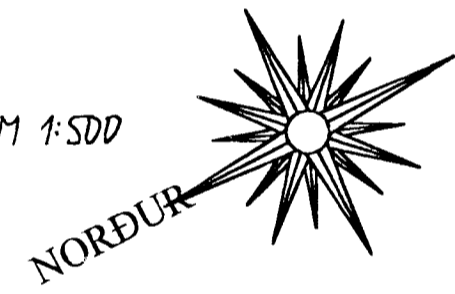

Inntök samþykkt 28.11.2001.  
f.h. HITAVEITU SUDURVEJJA h.f.  
*Birgir Dagbjarts.*

TAFLA T1 M/SMÁSPENNUHÓLFÍ

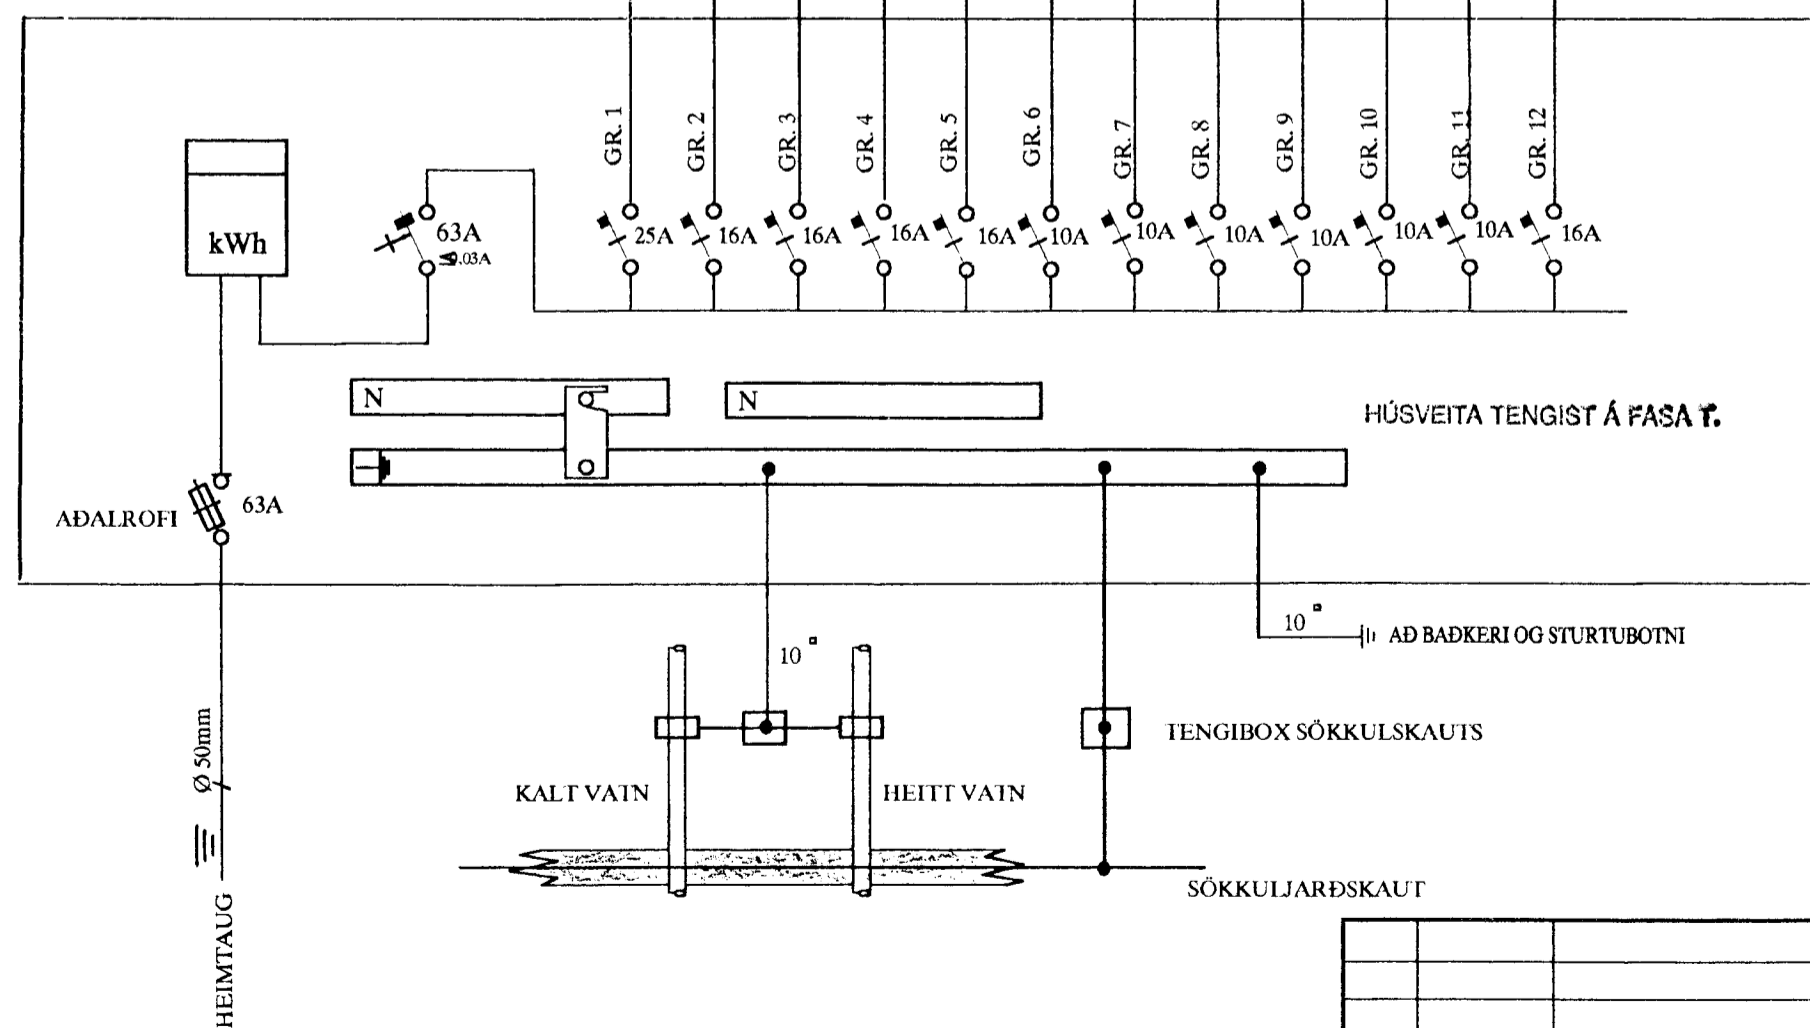

SKÝRINGAR

LAGNIR ERU HULDAR 16mm PLASTPÍPUR OG TAUGAR 3x1,5.  
HÆÐ Á ROFUM SÉ 105 sm.  
TENGLAR VIÐ ROFA SÉU Í SÖMU HÆÐ OG ROFAR.  
HÆÐ Á TENGLUM SÉ 20sm.  
HÆÐ Á VEGGLJÓSUM YFIR VÖSKUM SÉ 210sm.  
MÁLSTRAUMUR ROFA SÉ 10A, EN TENGLA 16A.

NEMA ANNARS SÉ GETIÐ

L = SJÓNVARP, F = BÆJARSÍMI, T = HITANEMAR F. GÓLFHITA H=160sm  
H = HÁTALARADÓSIR H=20sm, DS = DYRASÍMI H=130sm

- [R] REYKSKYNJARI jóniskur
- [R] REYKSKYNJARI optiskur
- HREYFISKYNJARI þJÓFAVARNARKERFIS H=V/LOFT

ERLUÁS 64 HAFNARFIRÐI						MKY 1:100 1:500	
ASTAÐA, SNIÐ, SKÝRINGAR						TEIKN.NR. 1	
EINLÍNUMYND AF TÖFLU						SÍÐASTA TNR.	
A	01.11.20	HEIMTAUGAR OG FULLNADARTEIKNING	BPT	T.S.	<i>Þrændi Sveinbjörn</i>	22046-2439	TNR. 1 AF 2
ÚTG.	DAÐS.		TEIKN.	HANNAÐ	SAMÞYKKT	KENNTALA	GTG. A
TERA S/P						RAFMAGNSVERKFRÆÐISTOFA	
						EDMUND BELLERSEN RAFMAGNSKENNIK SÍÐI 5687368	
						TRÁUSTI SVENJÓRNSSON RAFMAGNSKENNIK SÍÐI 5687390	

4222