

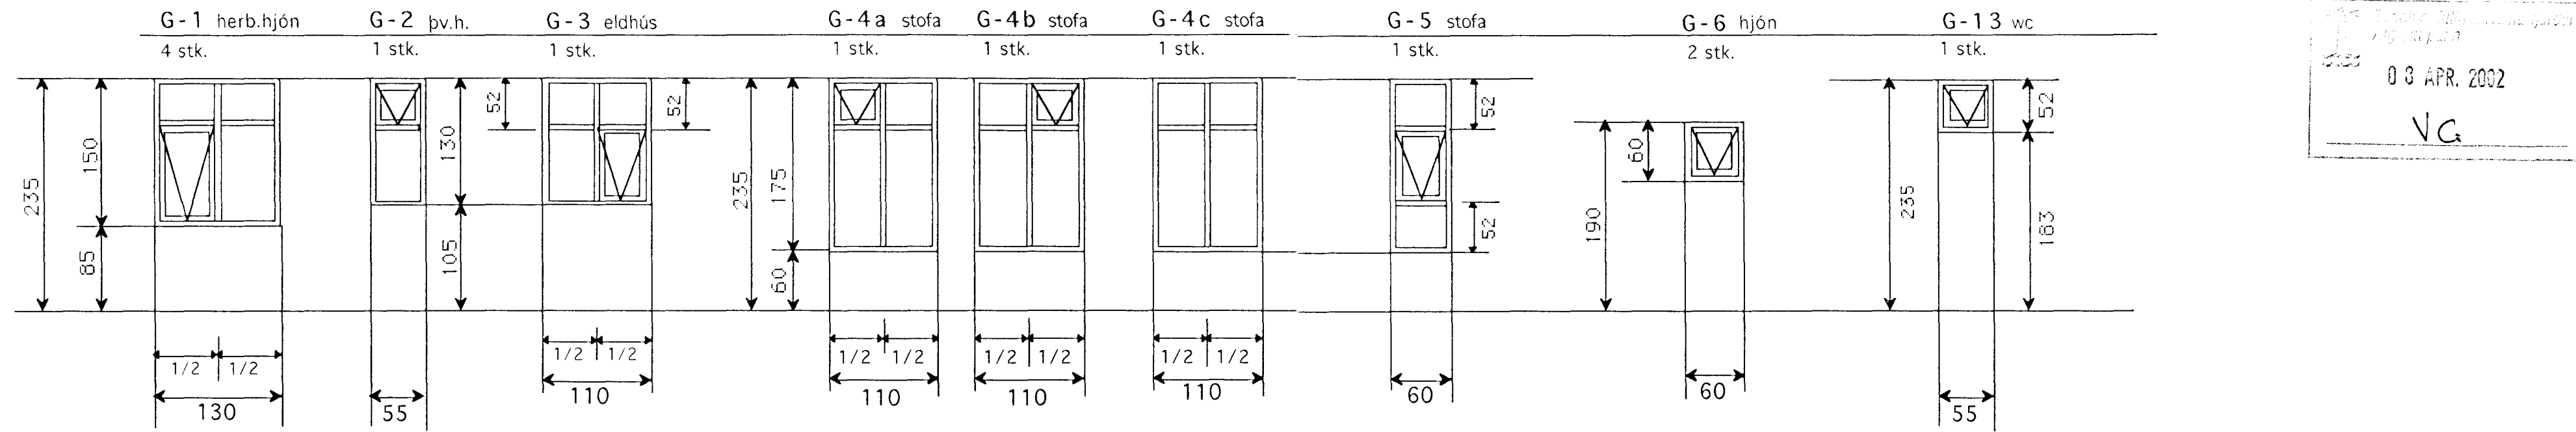


03 APR. 2002  
VG

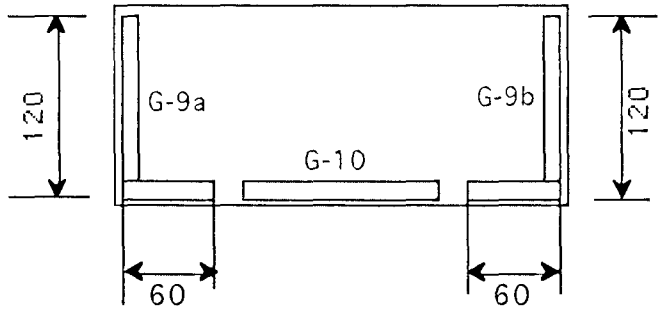

G-11 borðst. 1 stk. G-12a borðst. 1 stk. G-12b borðst. 1 stk. G-13 borðst. 1 stk.

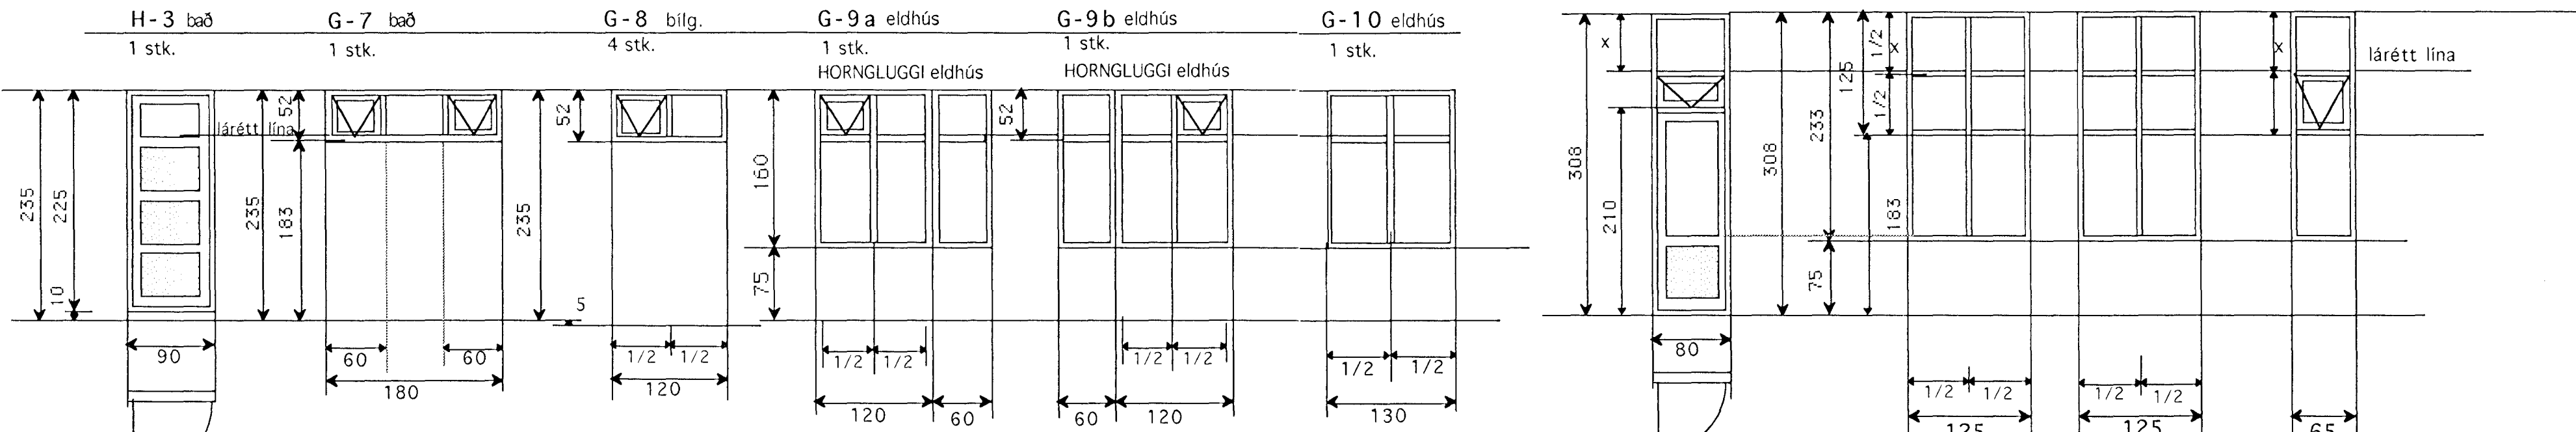


ATH.

Öll hæðarmál miðast við endanlegt gólf.  
Glugga og hurðar karmar er úr furu, ekki málað  
Opnaleg fóg og svalarhurðir er úr origon pine  
eða samsv. Ath. efni í aðalhurð mahoný.  
Ál undirlistar, Ryðfríar brautarlamir

Gluggar og hurðir samtals 34 stk.

Framleiðandi hafi samband við hönnuð  
áður en smíði hefst, vegna e.t.v. breytingar.

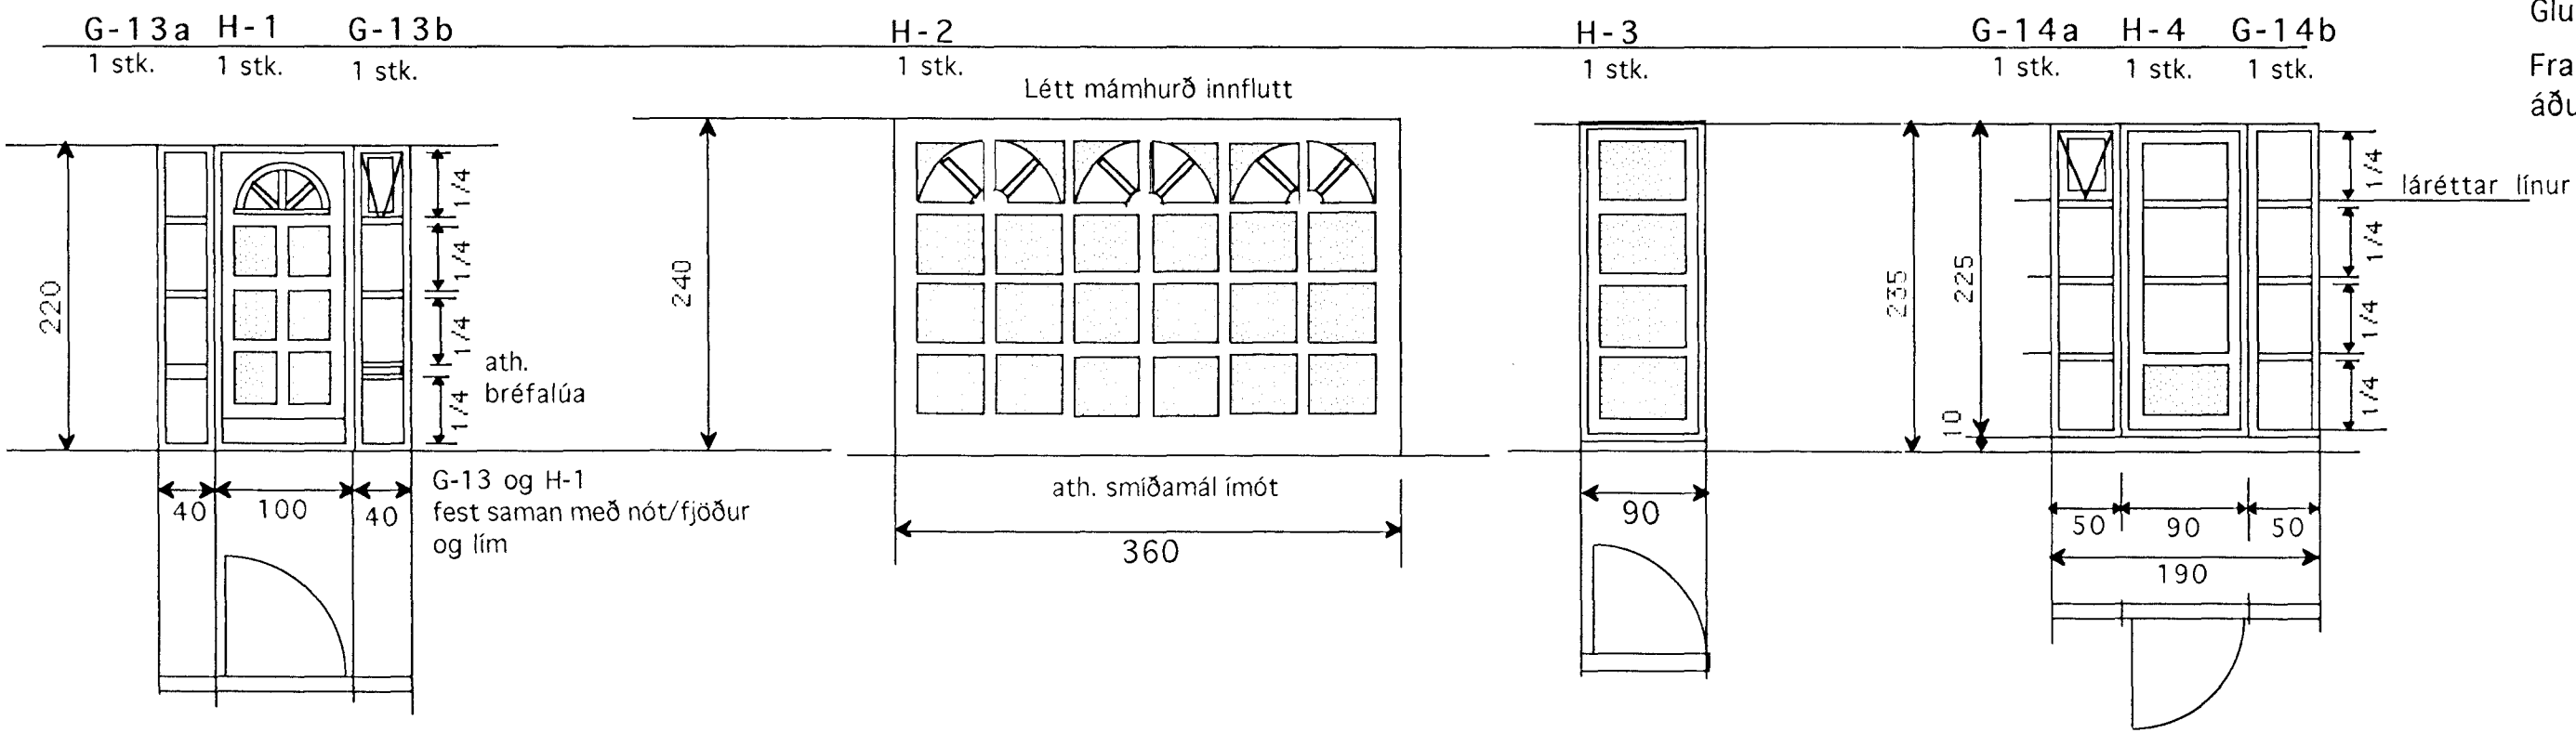

BREYTT Í SEPTEMBER 2001

GLUGGI BORÐSTOFU MJÓKKADUR Í 65 CM  
GLUGGI WC HÆKKADUR H=52 CM

	Verkefni	ERLUÁS 70
		HAFNARFIRÐI
	Heiti	GLUGGAYFIRLIT
kvarði	1:50	verk.nr
dags.	ÁGÚST. 01"	dags br.
		SEPT. 01"
hönnun	G.G.	teikn nr
teikn	G.G.	V-3

Hringbraut 17 220 Hafnarfjörður.  
S. 555 2020 FAX 555 2027  
kvardi@vortex.is

*[Handwritten signature]*