





Samþykkt þann



26 APR. 2002

Byggingafultrúinn í Hafnarfirði  
F.h. Kristján Þórarinnsson

*KP*

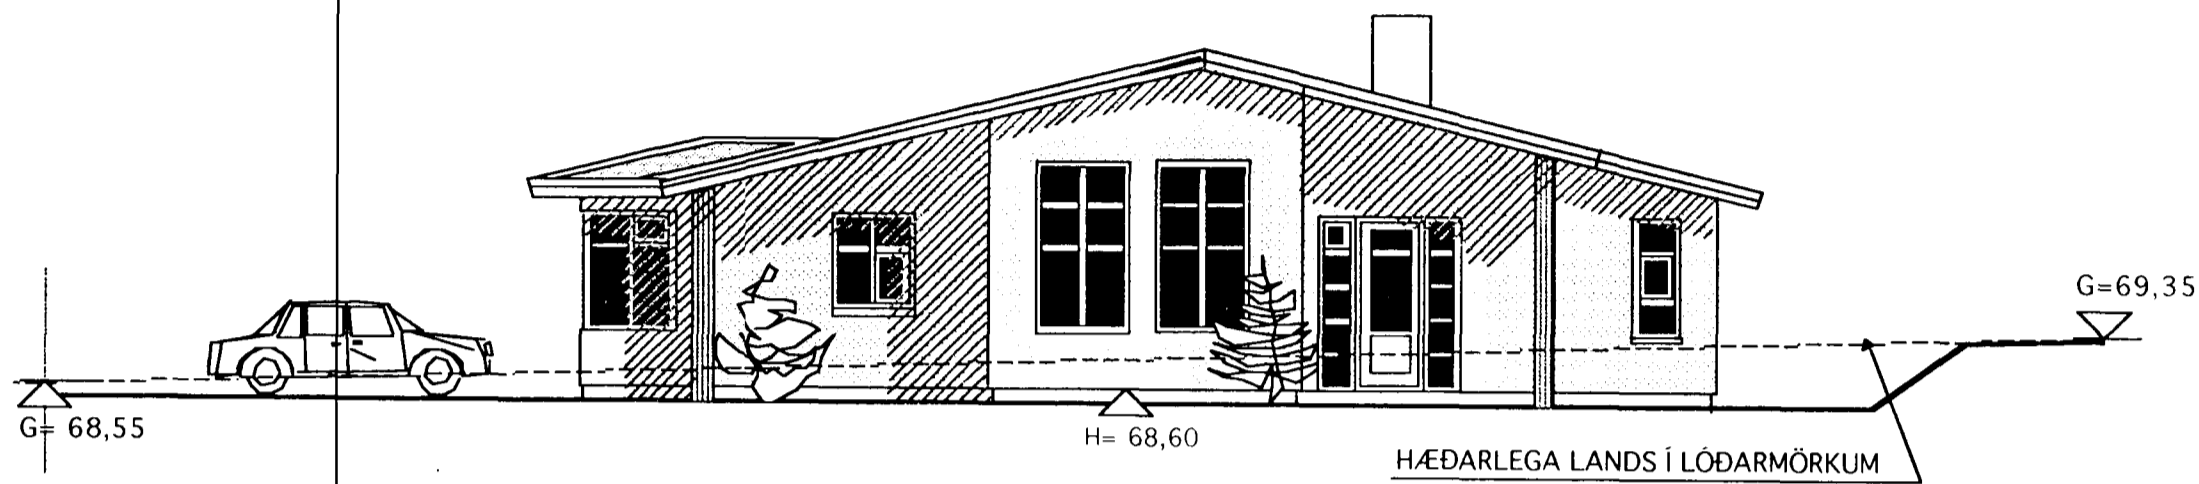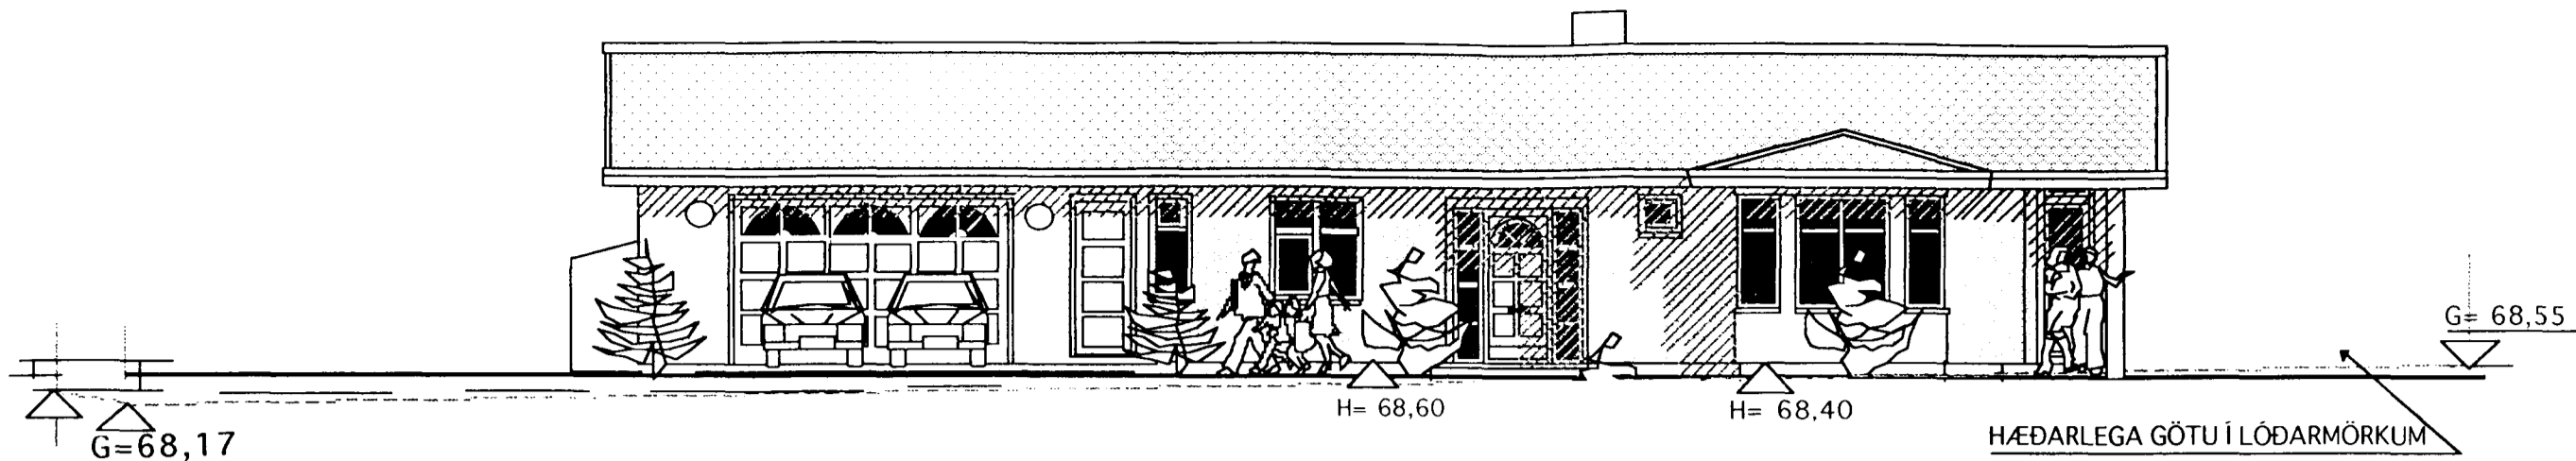

Skráningartafla: Erlúás 70, Hafnarfirði				Skrásetjari: Konráð Karl Baldvínsson													
Landnúmer: 187022				Kennitala: 15.04.46-7169													
Matslutunúmer: 01				Útgáfa: 4.01													
				Dags: 13.7.2001													
Uppskipting og lýsing				Stærðir													
D0	D1	D2	D3	D4	D5	D6	D7	D8	D9	D10a	D10b	D11	D12	D16	D17		
Lokun	Rými hæð-roð	Notkun texti	Höfuð-íkkun	Eignar-hald	Bónafötur m²	Millifötur m²	Stögar m²	Op m²	Brúttufötur m²	Brúttufötur sk. < 1.8	Salarhæð min	Salarhæð max	Brúttur rúmmál m³	Nendufötur m²	Birt flatarmál m²	Ræktistala skiptarúmmáls	Skiptarúmmál m³
Matshluti					242,3	0,0	0,0	0,0	242,3	0,0			997,2	216,0	242,3	845,217	
Bofn																	
					48,5												
01					242,3	0,0	0,0	0,0	242,3	0,0			948,7	216,0	242,3		
A	0101	1. hæð	N	0101	204,7				204,7		2,94	4,76	805,1	182,7	204,7	3,93	718,011
A	0102	Bílgeymsla	B	0102	37,6				37,6		2,99	4,65	143,6	33,3	37,6	3,82	127,206
Athugasemdir																	
Sarneignir summa																	
Eignarhald																	
		Eignar-hald	Notkun texti	Birt flatarmál m²	Skiptarúmmál		Sérregn og sameign m³										
					Sérregn m³	Sérregn og sameign m³											
		0101	Íbúð	204,7	718,011	718,011											
		0102	Bílgeymsla	37,6	127,206	127,206											
		Alls		242,3	845,217	845,217											

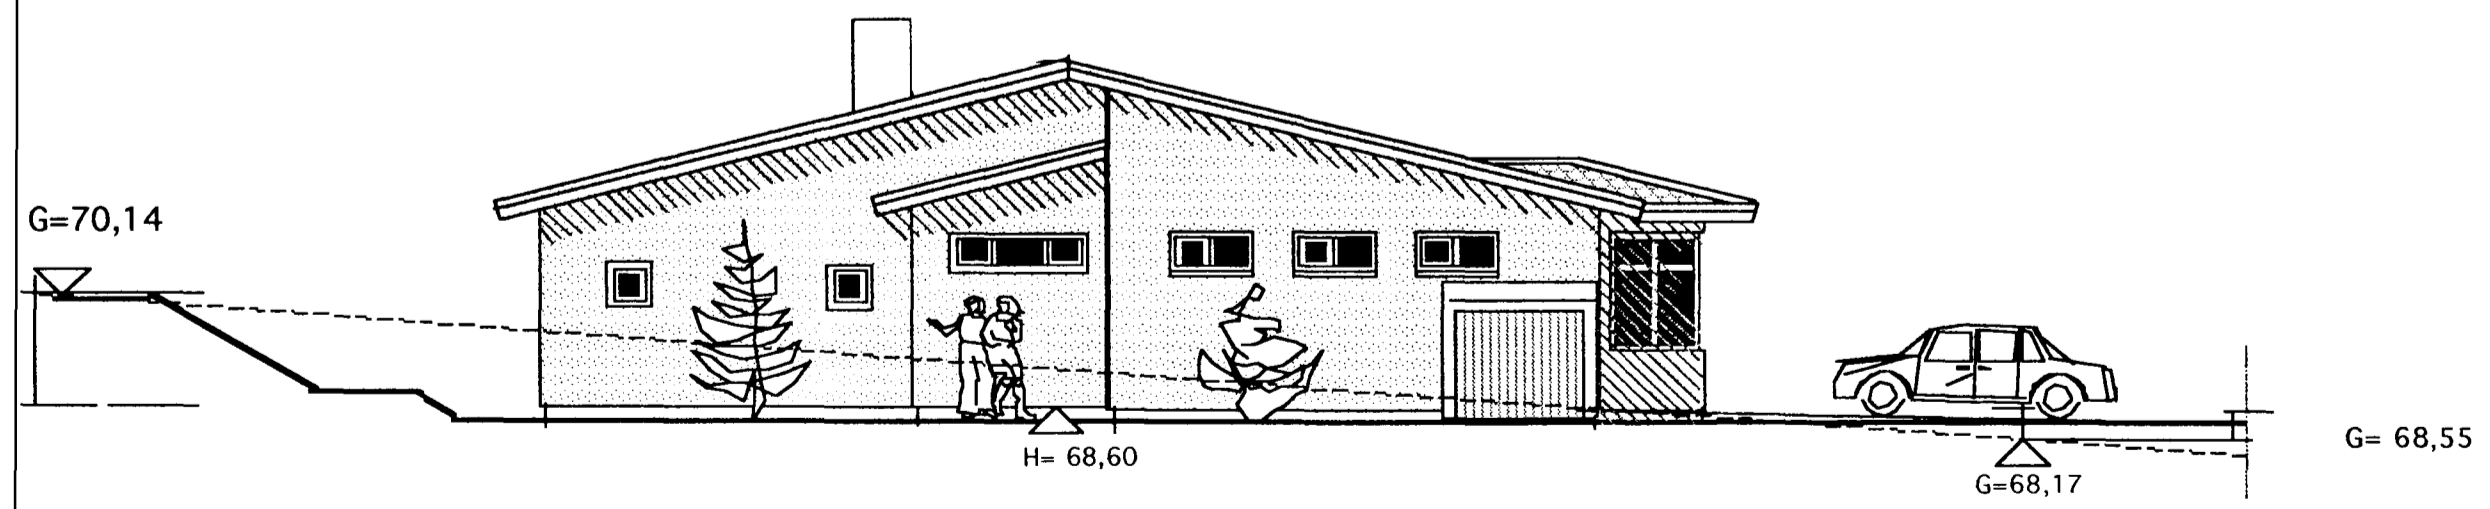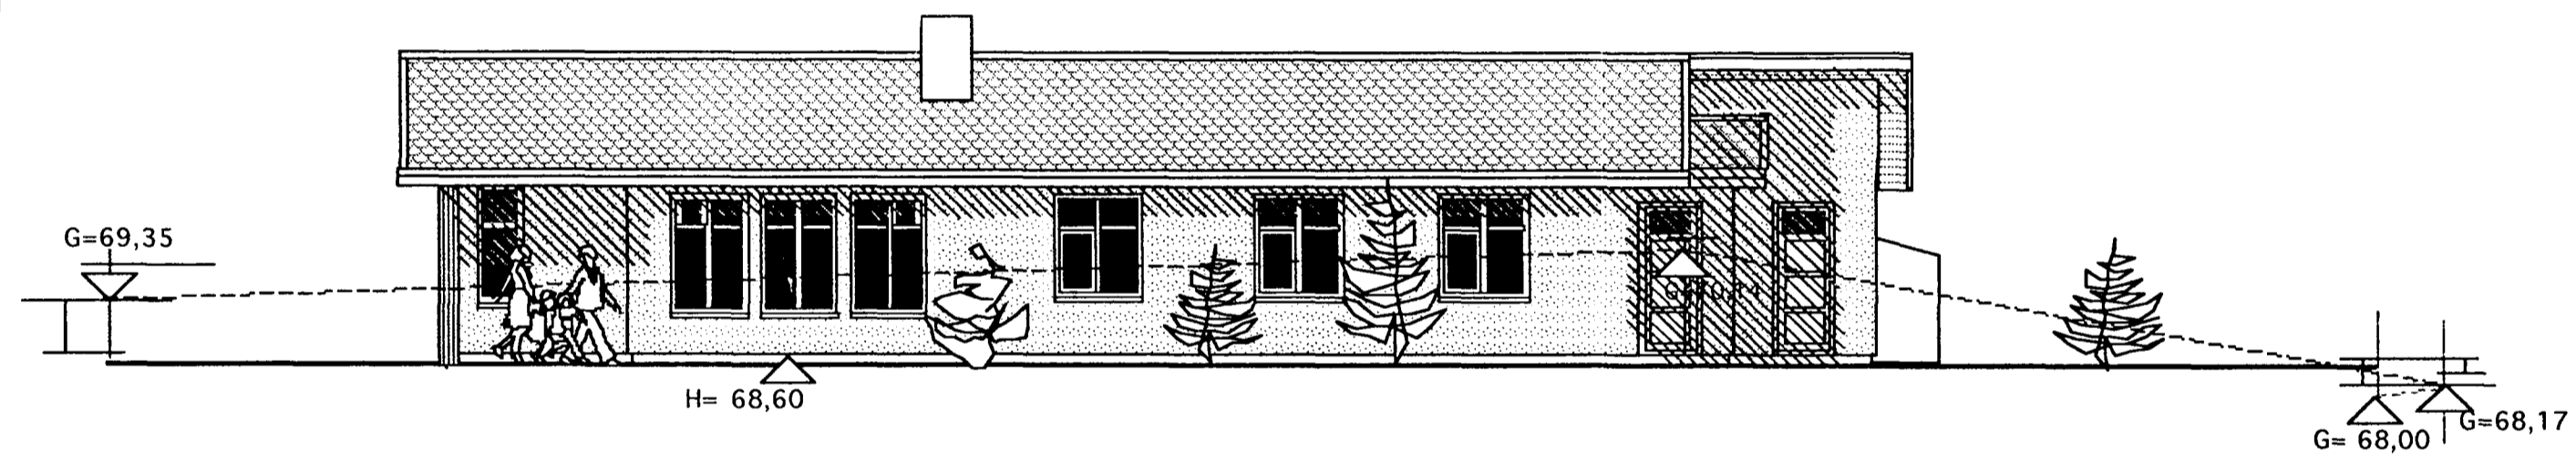

Sótt er um leyfi til að hækka gólfkóta um 20 cm. Bílgeymslu hurð mjókkuð um 60 cm. Bætt við gönguhurð úr bílgeymslu aftast. Tekið neðan af glugga á baði við anddyri. Bætt við arinn,reykháfur Hurð og glugga í stofu breytt.

TEIKNISTOFAN Verkefni  
ERLUÁS 70  
HAFNARFIRÐI

Heiti  
ÚTLITSMYNDIR  
SKRÁNINGARTAFLA

kvarði 1:100	verk.nr
dags. 23 JÚNÍ. 2001	dags br. 2 DES. 2001
hönnun GÍSLI G.	teikn nr
teikn. GÍSLI G.	A-2

Hringbraut 17 220 Hafnarfirði  
s. 555-2020 FAX 555-2021  
Gisli G. Gunnarsson BFI kt. 020649-2409