Erluás nr. 72 Hafnarfirði m. 1:100 / 1:500

Samþykkt þann
15 NOV. 2001
Byggingafulltrúinn í Hafnarfirði
F.h. Kristján Þórarinsson

blað nr. 1

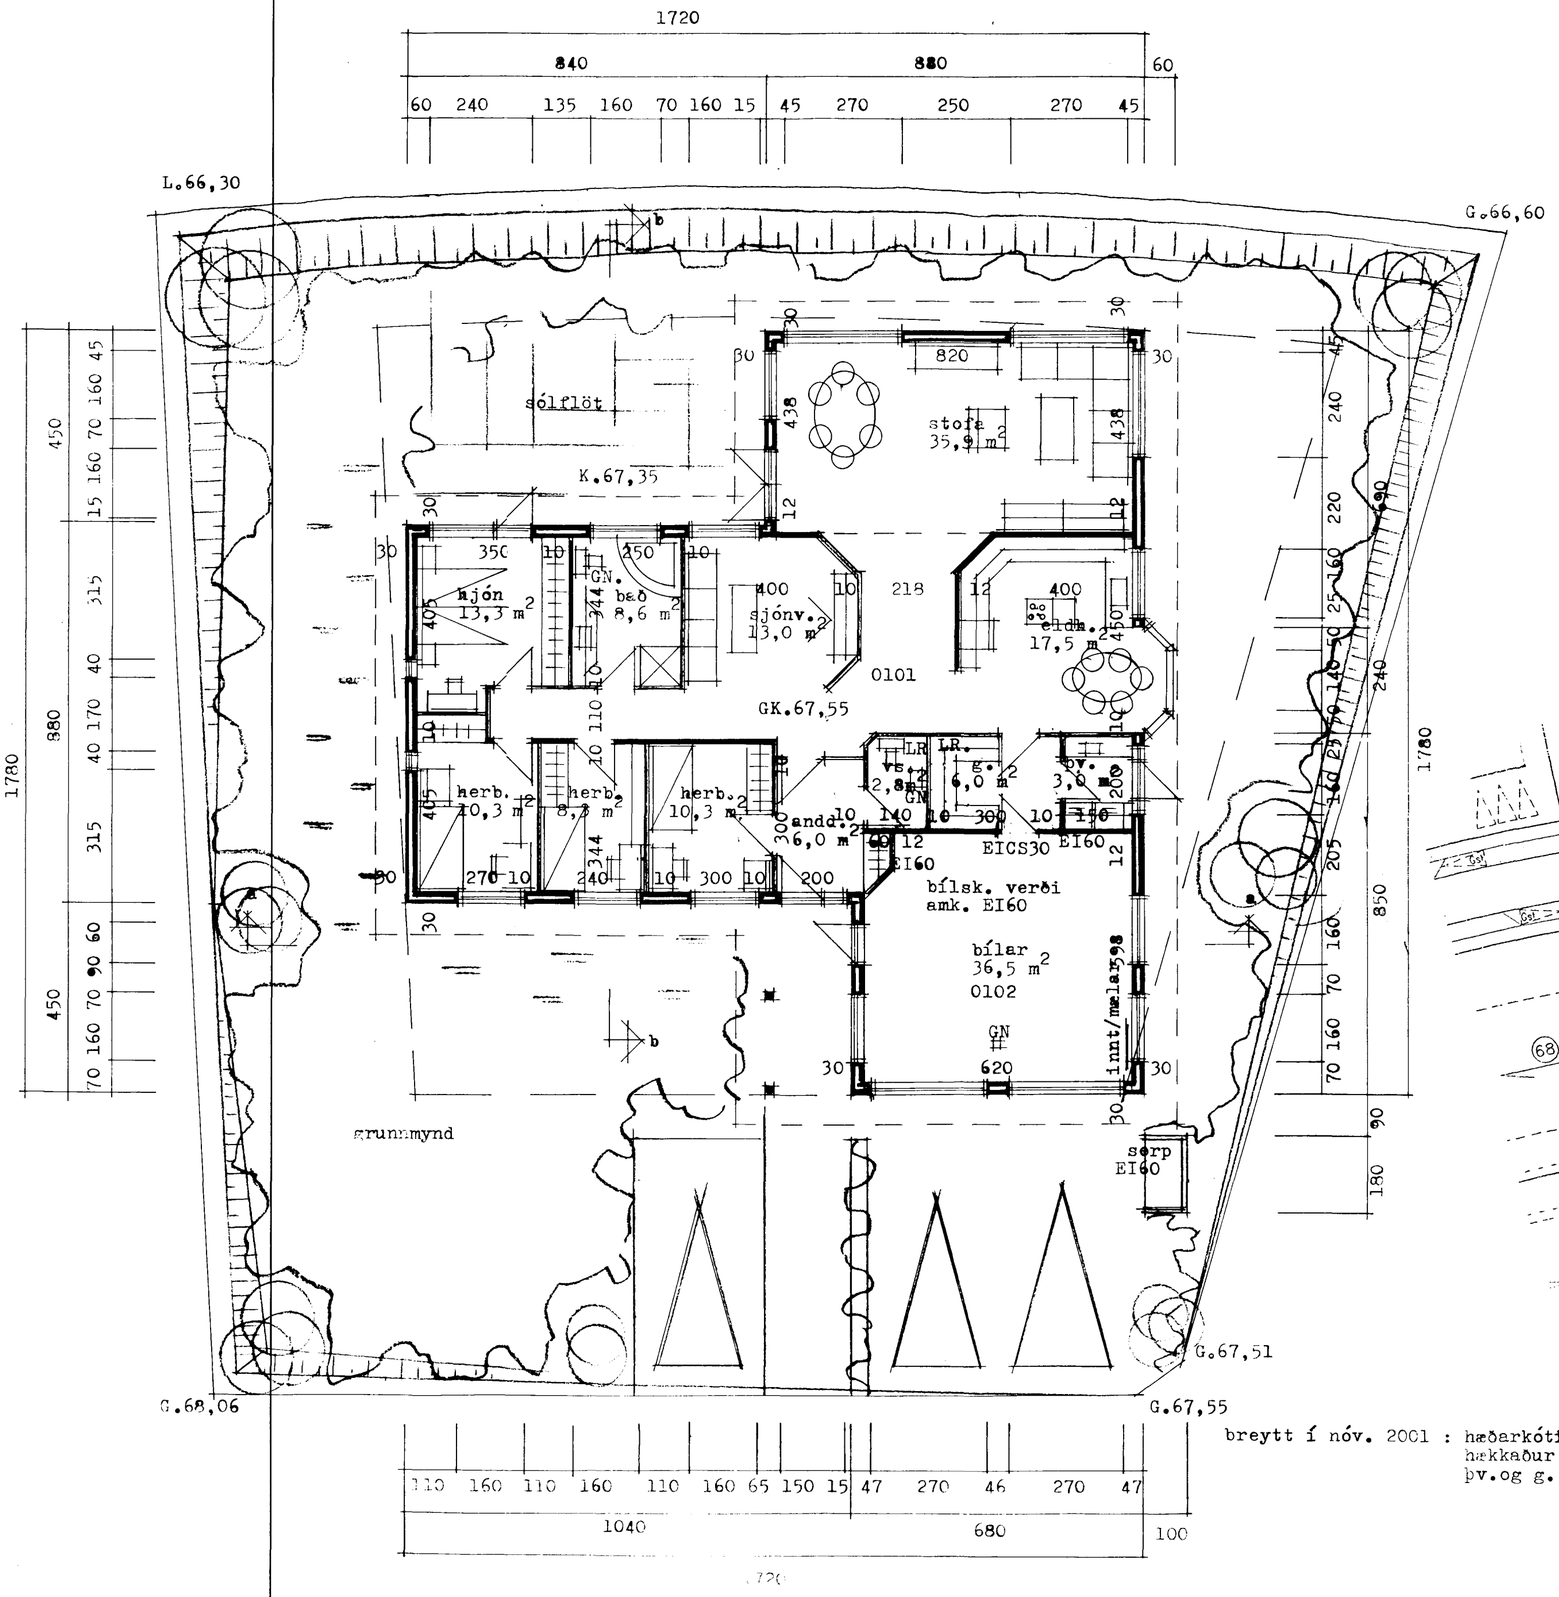

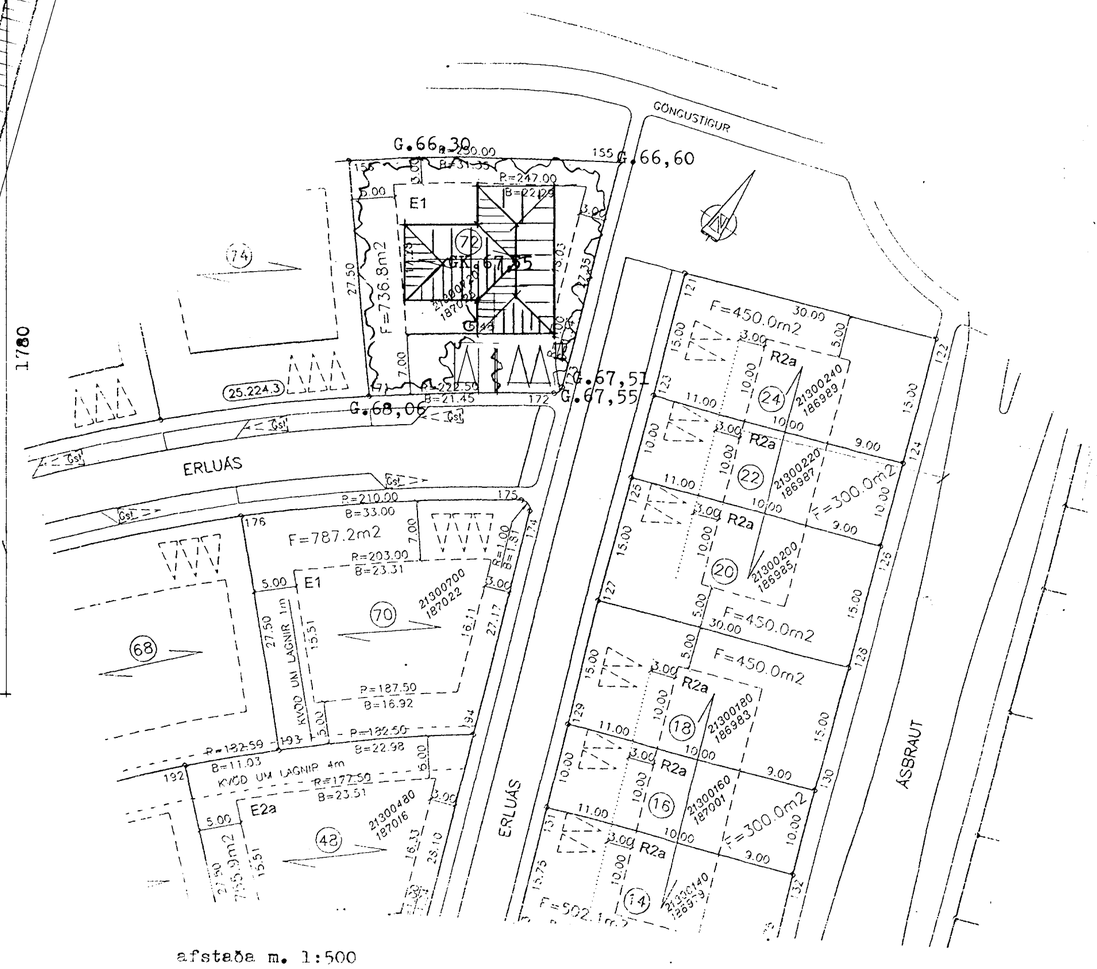

afstaða m. 1:500

breytt í nóv. 2001 : hæðarkóti húss hækkaður um 15 cm. þv.og g. breytt

es

TEIKNISTOFAN Suðurlandsbraut 48 Sími 5887344 Fax 5887343

VERKHEITI: Erluás nr. 72 Hafnarfirði

SIGURÐUR KJARTANSSON kt 090246-2839

MÁL: 1:100 /1:500 BLAÐ

DAGS: júlí 2001

BREYTT