




RP

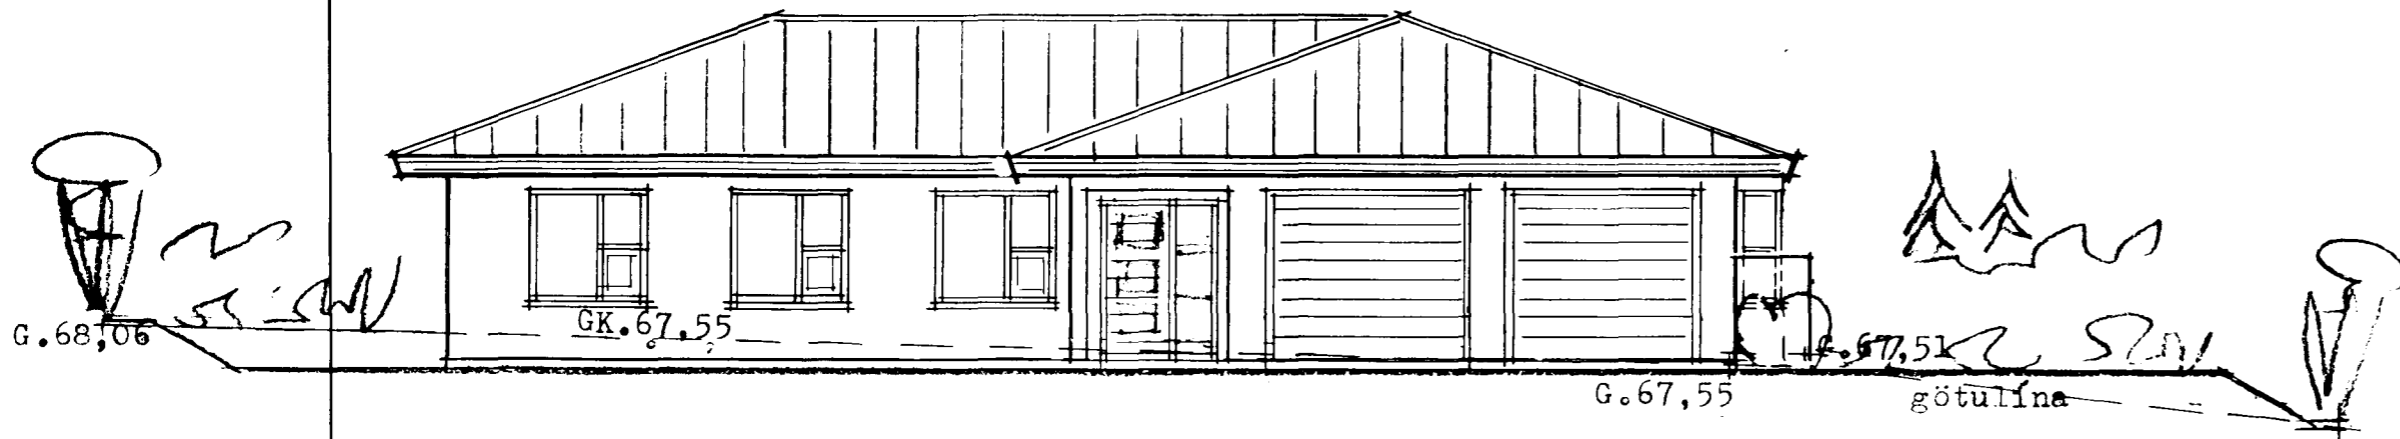


suð-austur

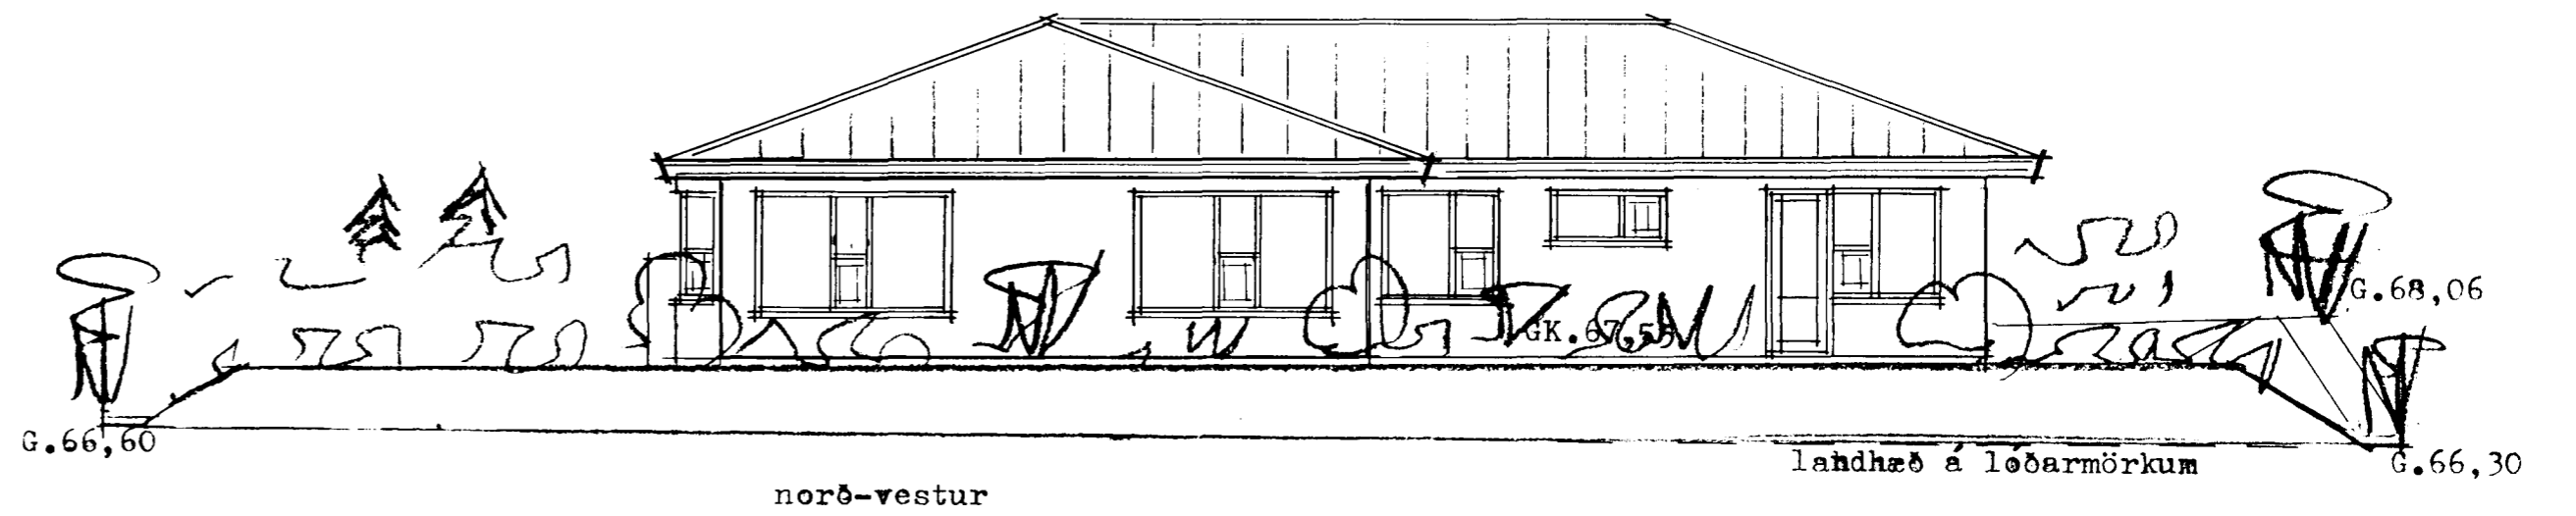

norð-vestur

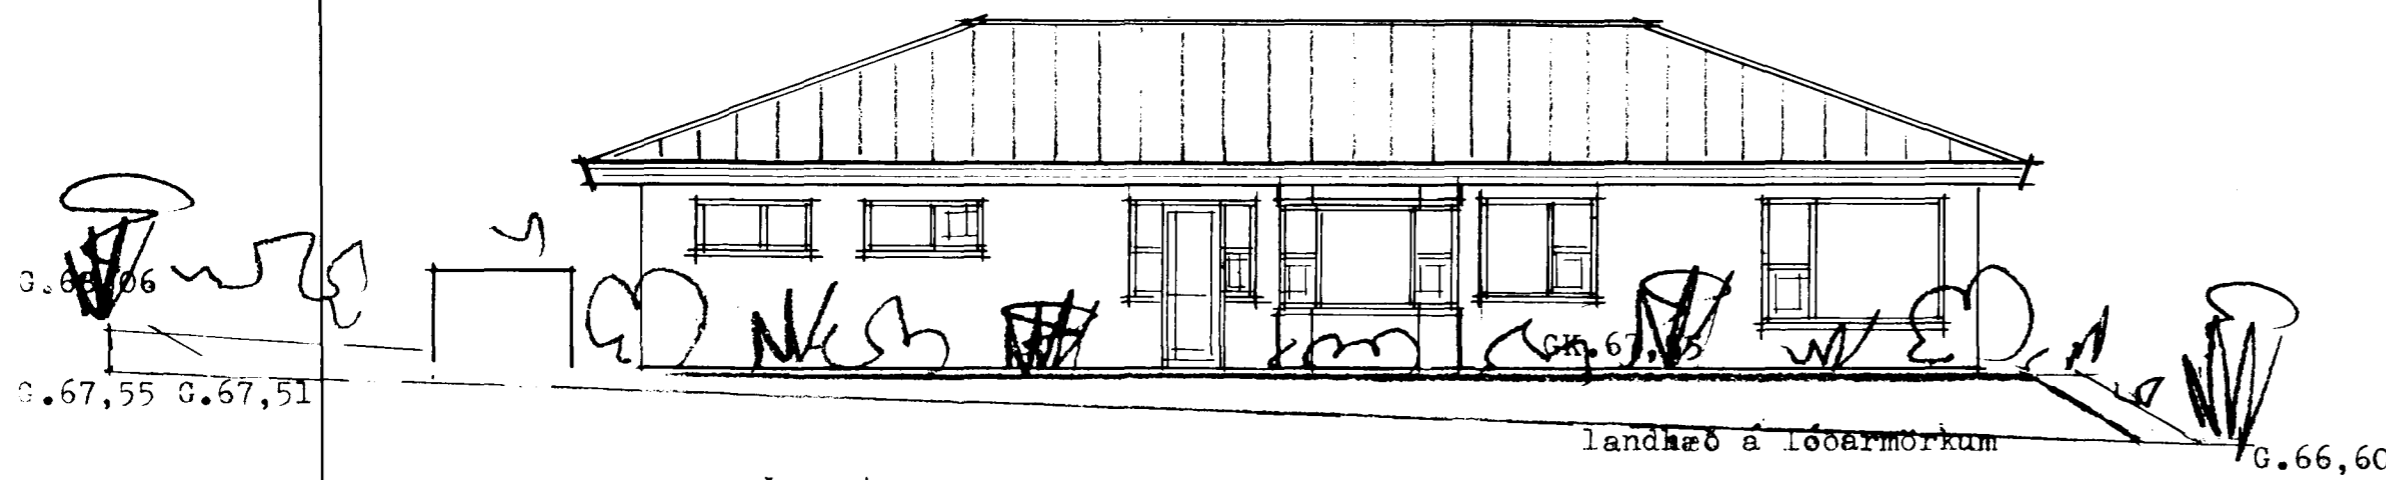

norð-austur

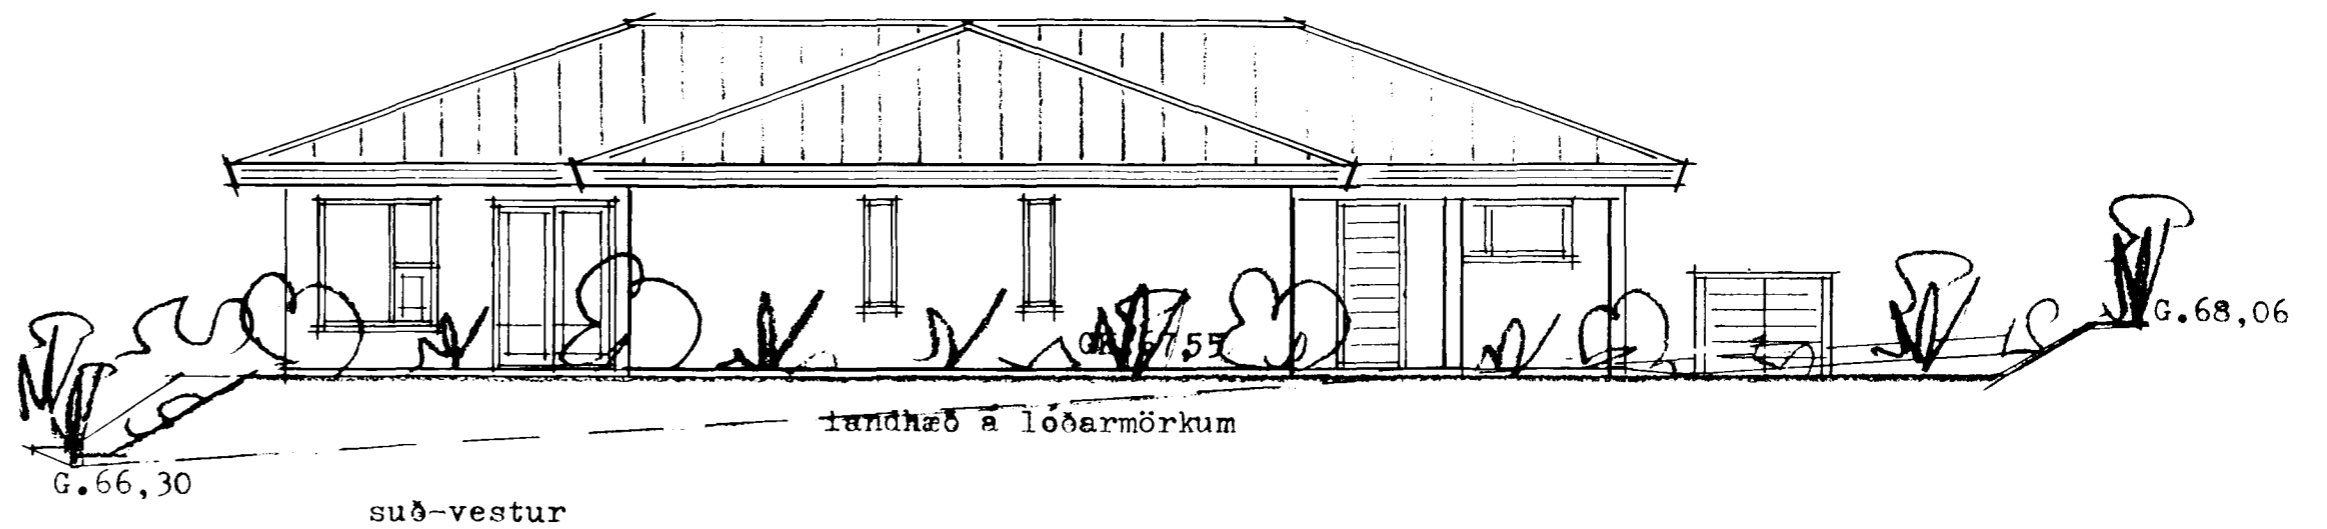

suð-vestur

breytt í nóv. 2001 : hæðarkóti húss
hækkaður um 15 cm.
þv. og g. breytt

es

TEIKNISTOFAN Suðurlandsbraut 48 Sími 5887344 Fax 5887343

VERKHEITI Erluás nr. 72 Hafnarfirði

SIGURDUR KJARVANSSON
kl. 090246-2839

MÁL	1:100	BLAD	3/3
DAGS	júlí 2001		
BREYTT			