


snið a-a

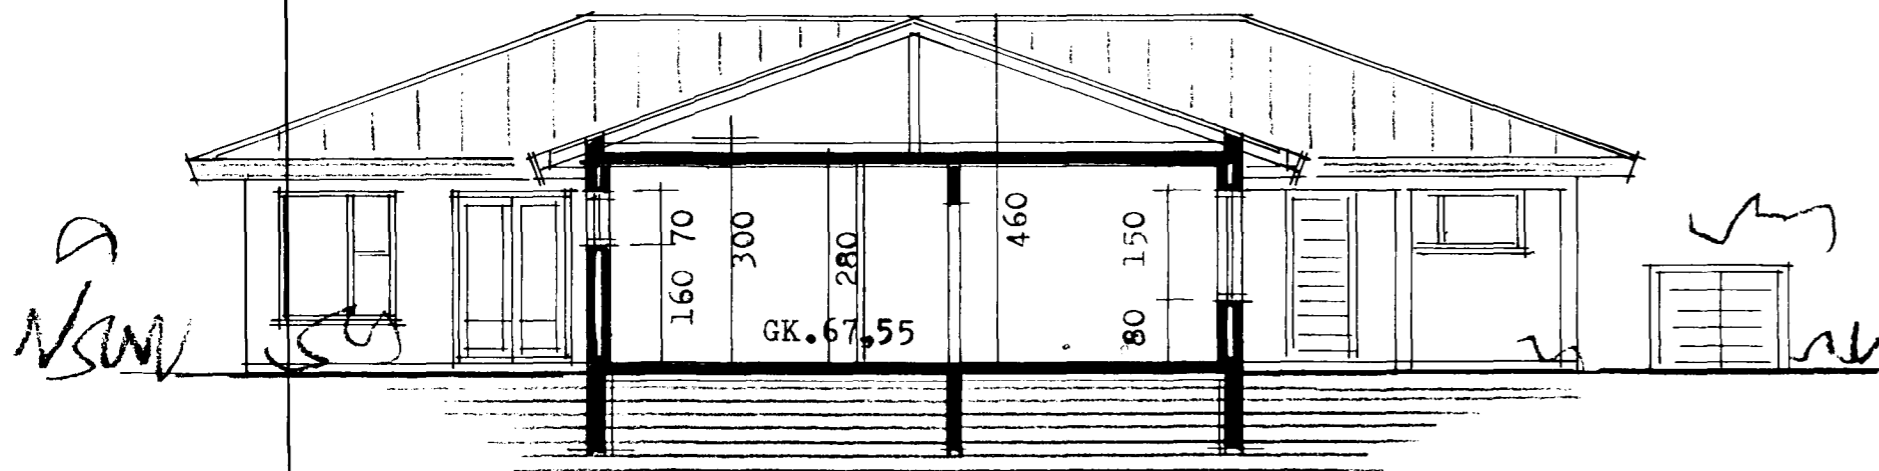

snið b-b

Byggingarlýsing :

Húsið er einrar hæðar einbýlishús með innbyggðum bílskúr, sem byggist úr steinsteyptum samlokueiningum frá Forsteypunni ehf. Loftplata hússins verður steypt nema yfir stofu en þar verður upptekið sperrubak, einangrað verður með 200 mm. þakull, þak verður klætt með bárujárni eða sambærilegu. Útveggjaeiningar verða með marmarasalla að utan, innveggir ýmist steyptir eða léttir. Einangrun undir plötu og niður með sökkli verður 75 mm. plast/steinull. Allt tréverk utanhúss skal fúaverja með viðurkenndu efni. Hurðargöt að innan verði amk. 88 cm./ aðalhurð amk. 98 cm. Frá lokuðu rými komi loftræsting. Bílskúr verði amk. EI60 og sorpgeymsla amk. EI60. Inntök rafm. síma, hitav. vatnsv. verður í bílsk. og samkv. kröfum byggingarreglugerðar.

Stærðir : sjá skráningartöflu.

Skráningartífa		ERLUÁS NR 72		Skrásetjari: KJARTAN SIGURÐSSON													
Landnúmer		187023		Kennitala: 121066-5809													
Matshlutanúmer		01		Útgáfa 4 01													
Uppskipting og lýsing				Dags.: 12.07.2001													
D0	D1	D2	D3	D4	D5	D5M	D6	D7	D8	D9	D10a	D10b	D11	D12	D16	Rekjavala	D17
Lokun	Rými	Nokun	Höfuð	Eignar	Born	MIR	Stígar	Op	Brúttó	Brúttó	Sala	Sala	Brúttó	Nettó	Brúttó	Rekjavala	Skipa
	hæð	texti	flökun	hald	m ²	m ²	m ²	m ²	m ²	sh < 1.8	hæð	hæð	rúmmál	rúmmál	rúmmál	skiptarúmmál	rúmmál
					452,2	0,0	0,0	0,0	221,6	0,0			865,1	197,2	221,6		552,160
																	44,3
	01	1. hæð			221,6	0,0	0,0	0,0	221,6	0,0			620,5	197,2	221,6		
A	0101	IBUD	N	0101	179,4				179,4		2,80	2,80	502,3	160,7	179,4	2,80	449,960
A	0102	BILSK	B	0102	42,2				42,2		2,80	2,80	118,2	36,5	42,2	2,80	102,200
	02	Þak			230,6	0,0	0,0	0,0	0,0	0,0			200,3	0,0	0,0		
A	0201	ÞAKRYMI	F	0101	230,6						0,20	1,80	200,3				
Athugasemdir																	
SORPGEYMSLA FYLGR EIGNINNI																	
Samselgnir sumra																	
Eignarhald																	
	Eignar	Nokun	Brúttó	Skiptarúmmál	Séreisgn	Séreisgn											
	hald	texti	m ²	m ²	m ²	m ²	Séreisgn og samselgn m ²										
	0101	IBUD	179,4	449,960	449,960												
	0102	BILSK	42,2	102,200	102,200												
		Alls	221,6	552,160	552,160												

breytt í nóv. 2001 : hæðarkóti húss
hækkaður um 15 cm.
þv. og g. breytt

TEIKNISTOFAN Suðurlandsbraut 48 Sími 5887344 Fax 5887343

VERKHEITI Erluás nr. 72 Hafnarfirði

ES SIGURDUR KJARTANSSON kl. 090246-2839

MÁL 1:100 BLAD 2/3

DAGS júlí 2001

BREYTT