

GRUNNMÝND ÞAKVIÐA
MKV. 1:50

REIM 50x225
SPERRUR 50x225 dc 60

REIM 50x225 FEST VIÐ VEGG
MEÐ M10/140 MÚRBOLTA dc 100

SKÝRINGAR:

SJÁ ALMENNAR SKÝRINGAR Á TEIKNINGU 600.
SJÁ SNIÐ Í BURÐARVIRKI Á TEIKNINGUM 606 OG 607.


JÁRNBENDING STEYPTRA VEGGJA:

STEYPTA INNVEGGI SKAL JÁRNBENDA MEÐ EINFÖLDU NETI #K10 C/C 30 ER KOMI Í MIÐJAN VEGG.
STEYPTA ÚTVEGGI SKAL JÁRNBENDA MEÐ EINFÖLDU NETI #K10 C/C 25 ER KOMI Í YTRI BRÚN VEGGJA.
UMHVERFIS ÖLL MÚROP KOMI 2K12 ER NÁI MINNST 50 SM ÚT FYRIR OP NEMA AÐ ANNAÐ KOMI FRAM Á TEIKNINGUM.

STEINSTEYPA SKAL STANDAST KRÖFUR UM S250.

BURÐARVIÐIR Í ÞAKI SKULU STANDAST KRÖFUR UM T18.

LÍMTRÉ STANDIST KRÖFUR UM L40.
ALLAR FESTINGAR Í ÞAKI SKULU VERA GALVANISERADAR EÐA RYÐFRJÁR.
BORDAKLÆDNINGU SKAL NEGLA VIÐ HVERJA SPERRU MEÐ 3 STK 3" NÖGLUM.

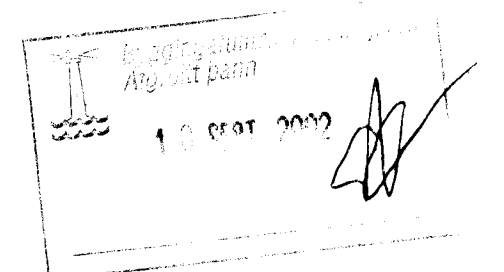

Br. nr.	Dags.	Af.	Breyting
(A)	12.09.02.	bF	ÞAKI YFIR ANDDYRI BREYTT
(B)			
(C)			
(D)			



ARMÚLI 36, 108 REYKJAVÍK, SIMI 568-8866, FAX 568-8878
borsteinn Friðbjólfsson, Magnús Þ. Guðmundsson,
byggingataknifræðingur, innviðhönnuðarkitekt.
Kt. 211055-5299 Kt. 240654-5559

ERLUÁS 76
HARNARFJÖRÐUR

Teikningarhæti: GRUNNMÝND ÞAKVIÐA

Dags. 04.03.2001. Kvæð 1:50

Hannað bF Teknað bF Sama

Værknr. 01-822 Teikn.nr. 603 Breyt.nr. A

