


ERLUÁS 80, HAFNARFIRDI

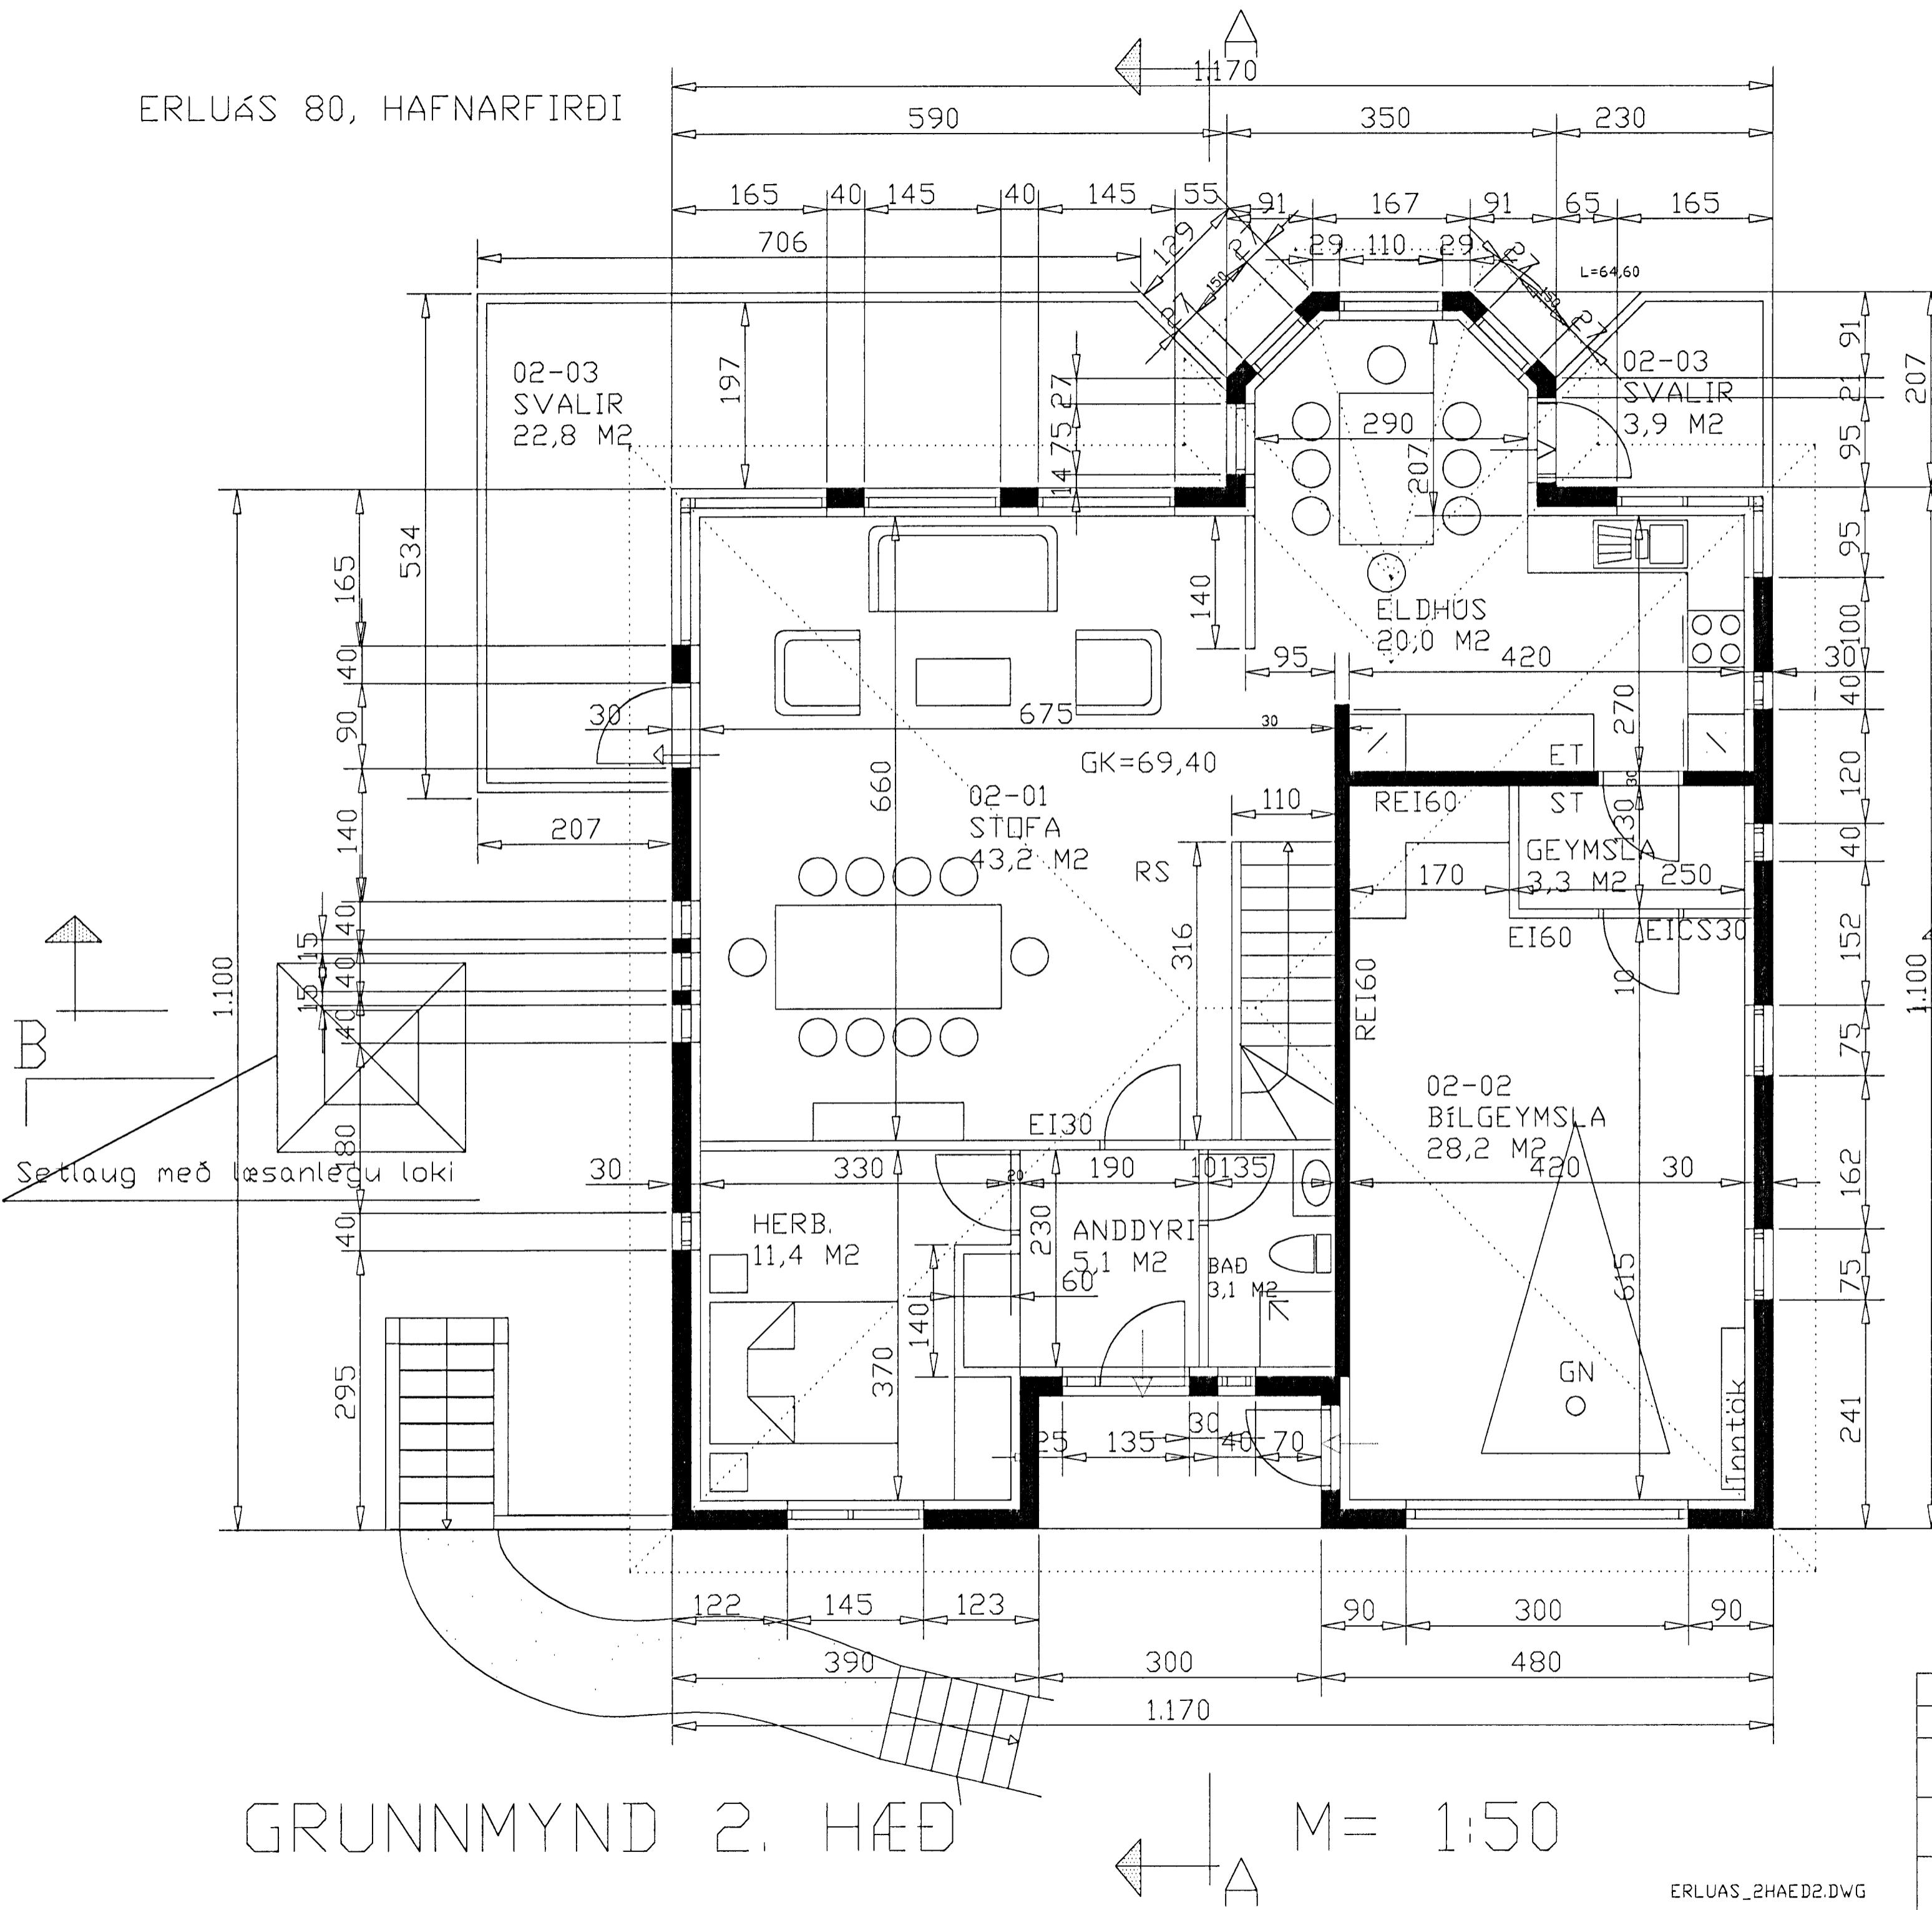

Erluás 80 – Byggingarlýsing og skýringar

Húsið er staðsteypt og einangrað að innanverðu. Útveggir hússins eru byggðir úr 18 cm steinsteypu, sem er einangruð að innan með 100 mm einangrun og þússaðir, að utan eru útveggir hraunadír og ljósmálaðir. Lagnir eru ósýnilegar, lagðar í einangrun undir gálfþlötum. Einangrun undir botnþlötum er 75 mm þykk, veggir sökkla eru einangraðir 50 cm niður fyrir plötum með 75 mm einangrunarplasti. Æll loft eru steinsteypt.

Gluggar eru smíðaðir úr timbri í samræmi við fST 40 og 41 og ísteyptir.
Gler er tvöfalt K-gler eða sambærilegt.

Klaðning bílskúrslofts skal vera í flokki 1. Klaðning lofts í
íbúðarhluta skal vera í flokki 2 eða meira.
Efni og vinna skal vera í samræmi við Byggingarreglugerð, viðkomandi ÍST
staðla og Reglugerð um brunavarnir.

Innanmál útidyra er 90 cm. Innanmál annarra dyra er 80 cm.

þak hússins er byggt úr timbursperrum sem hvíla á steyptri efstu plötum. þak er borðaklætt, með pappa og klætt bárustáli. Einangrun er 200 mm steinull.


U-gildi einstakra byggingarhluta er sem hér segir:

Bak	0,2
Útveggir	0,4
Léttir veggir	0,3
Gluggar (karmar, gler, vegið meðaltal K-gler	2,0
Hurðir	3,0
Gólf á fyllingu og að óupphituðu rými	0,3
Gólf að útlofti	0,2
Útveggir, vegið meðaltal (veggfletir, gluggar og hurðir)	0,85

LR táknað loftreising. Geymsla er loftreist í gegnum stokk og lokað rými um loftrás, þeði sjálftrekkjandi. Ónnur rými eru loftreist um glugga.

Lóðin verður að hluta girt með timburgirðingu, hæð að hámarki 1,80 m. Á lóðinni verður setlaug með læsanlegu loki og verður frágangur hennar í samræmi við Byggingarreglugerð.

Tákn:
REI60 . . . Berandi veggur og milligólf úr steypu
EI30 . . . Ekki berandi veggur úr stálgrind og g.
EI-CS30 . Eldvarnarhurð
RS . . . Reykskynjari
ET . . . Eldvernparteppi

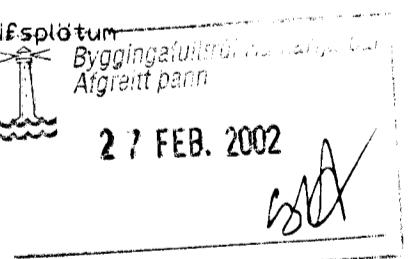

Breytingar:
Bætt er við svöldum út af eldhúsi og svalahurð úr eldhúskrók. Einnig
er skipt út svalahurð á stærri svalir og hurðin sett í stofuna í stað
þess að koma í borðkrók.
Bílskúrshurð er látin vera fyrir miðjum vegg og hliðarhurð látin opnast
út í stað þess að opnast inn.

GRUNNMYND 2. HÆD

M = 1:50

ERLUAS_2HAED2.DWG

HANNAD H.K	JÓN BERGSSON VERKFR. VERKFRAÐIHÖNNUN DIPL. ING. 301031-3439 M.V.F.I SMÁRAHVAMMI 4, HAFNARF. S. 555-1974	TEIKNING NR. 8
TEIKNAÐ H.K	SAMPYKKT ERLUÁS 80	M=1: 50
YFIRFARID	VERK GRUNNMYND 2. HÆD	DAGS. OKT. 2001