

ERLUÁS 80, HAFNARFJÖRÐUR




Samþykkt þann

3 1 OKT. 2001

Byggingafulltrúinn / Hafnarfirði  
F.h. Kristján Þórarinnsson

*KP.*

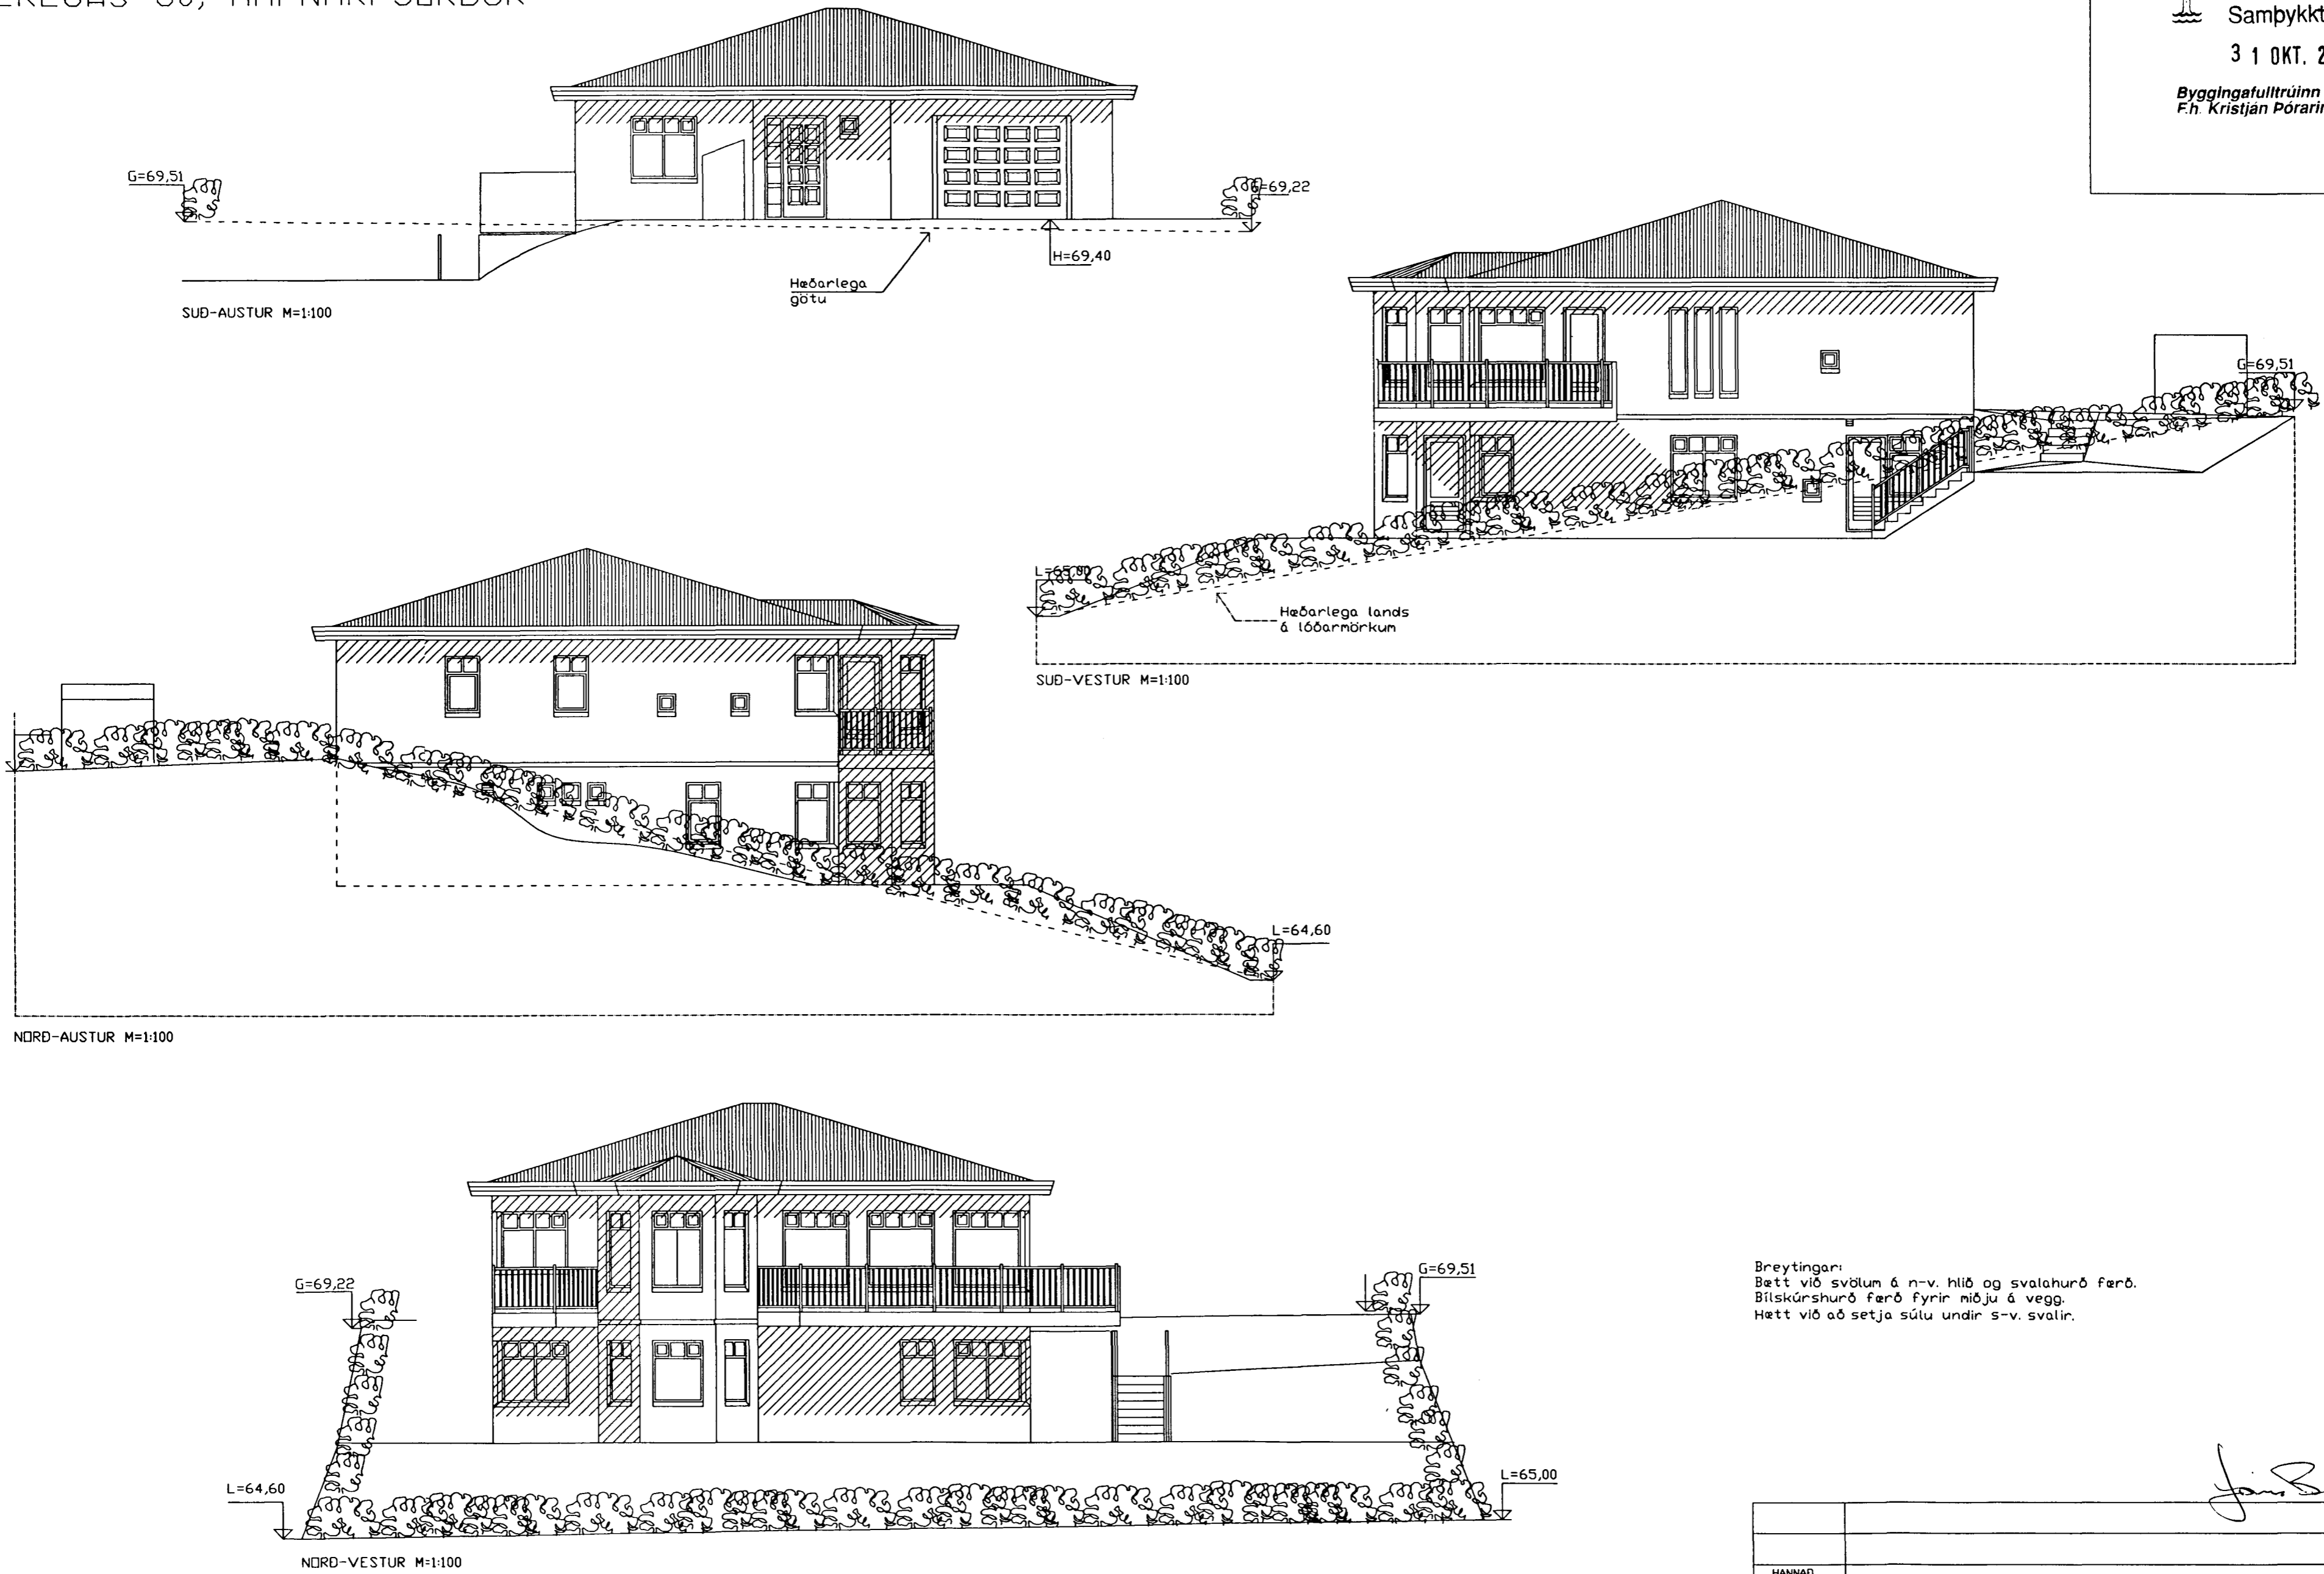

Breytingar:  
Bætt við svölum á n-v. hlið og svalahurð færð.  
Bílskúrshurð færð fyrir miðju á vegg.  
Hætt við að setja súlu undir s-v. svalir.

*Jón Bergsson*

ERLUAS\_UTLIT2.DWG

HANNAÐ	JÓN BERGSSON	VERKFR. VERKFRÆÐIHÖNNUN	TEIKNING NR.
H.K.	DIPL. ING. 301031-3439	M.V.F.1 SMÁRAHVAMMI 4, HAFNARF. S. 555-1974	3 B
TEIKNAD	SAMÞYKKT	ERLUÁS 80	M=1: 100
YFIRFARID	VERK	ÜTLITSMYNDIR	DAGS. OKT 2001