



AFSTÖÐUMYND MKV. 1:500.

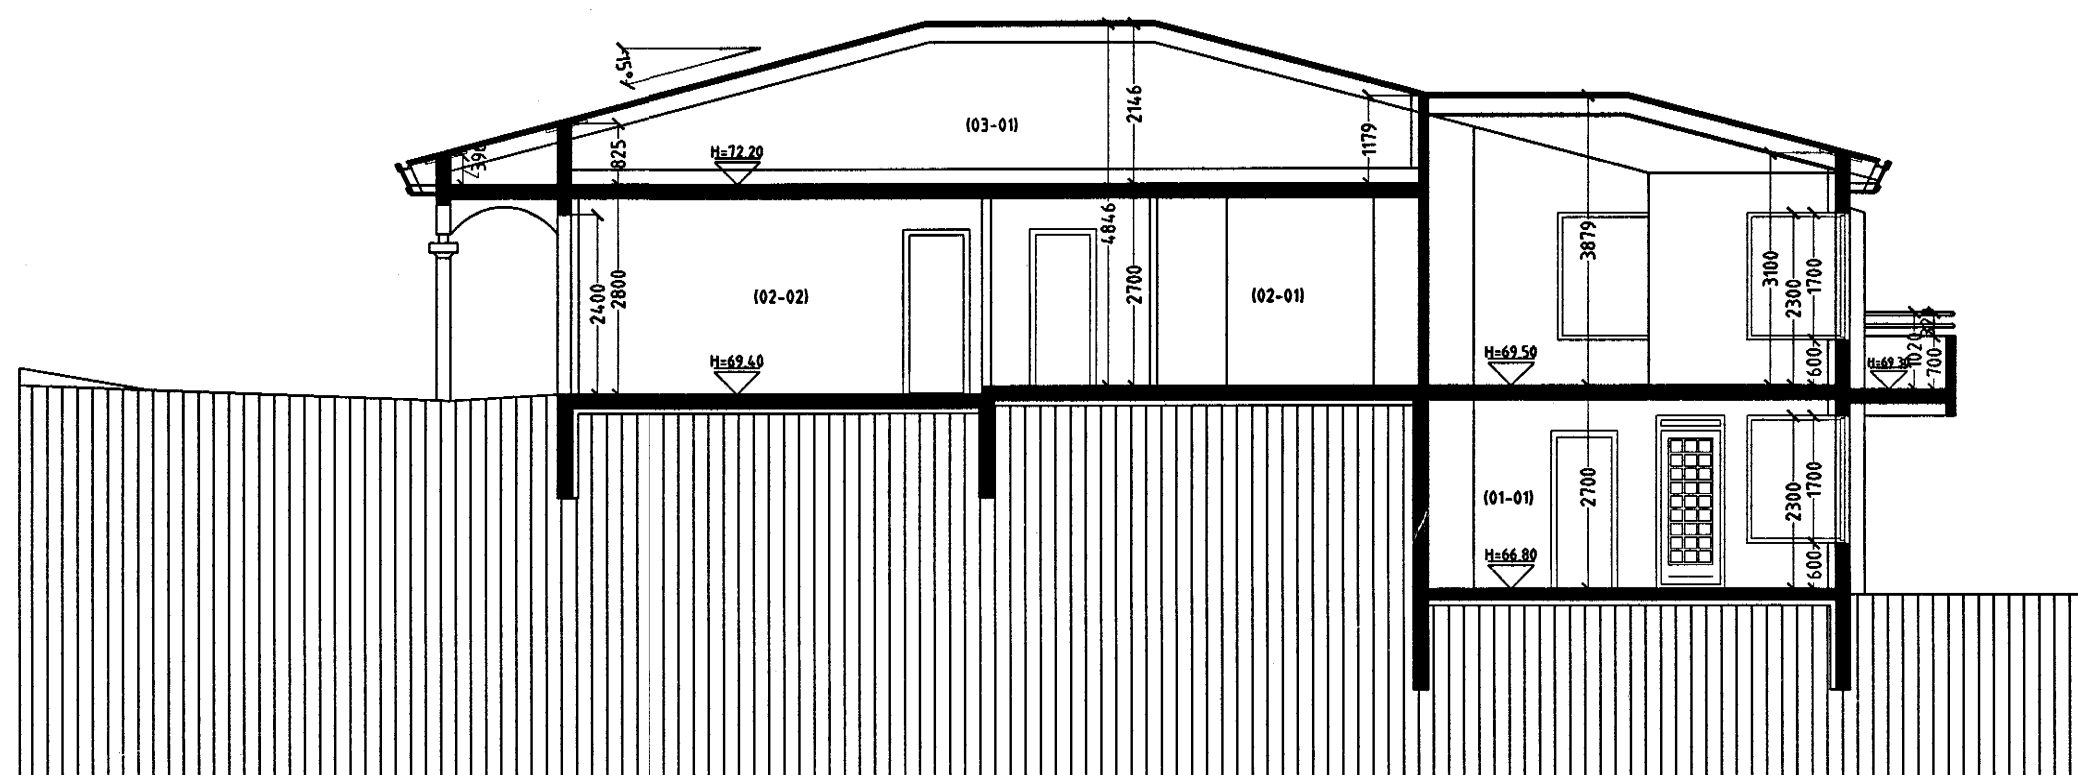

SNÍÐ A-A MKV. 1:100.

Varðandi frekari málsetningar, sjá sérteikningar aðalhönnuðar í mkv. 1:50.  
Séruppdrættir skulu unnir þegar aðaluppdrættir hafa verið samþykktir af byggingaryfirvöldum.

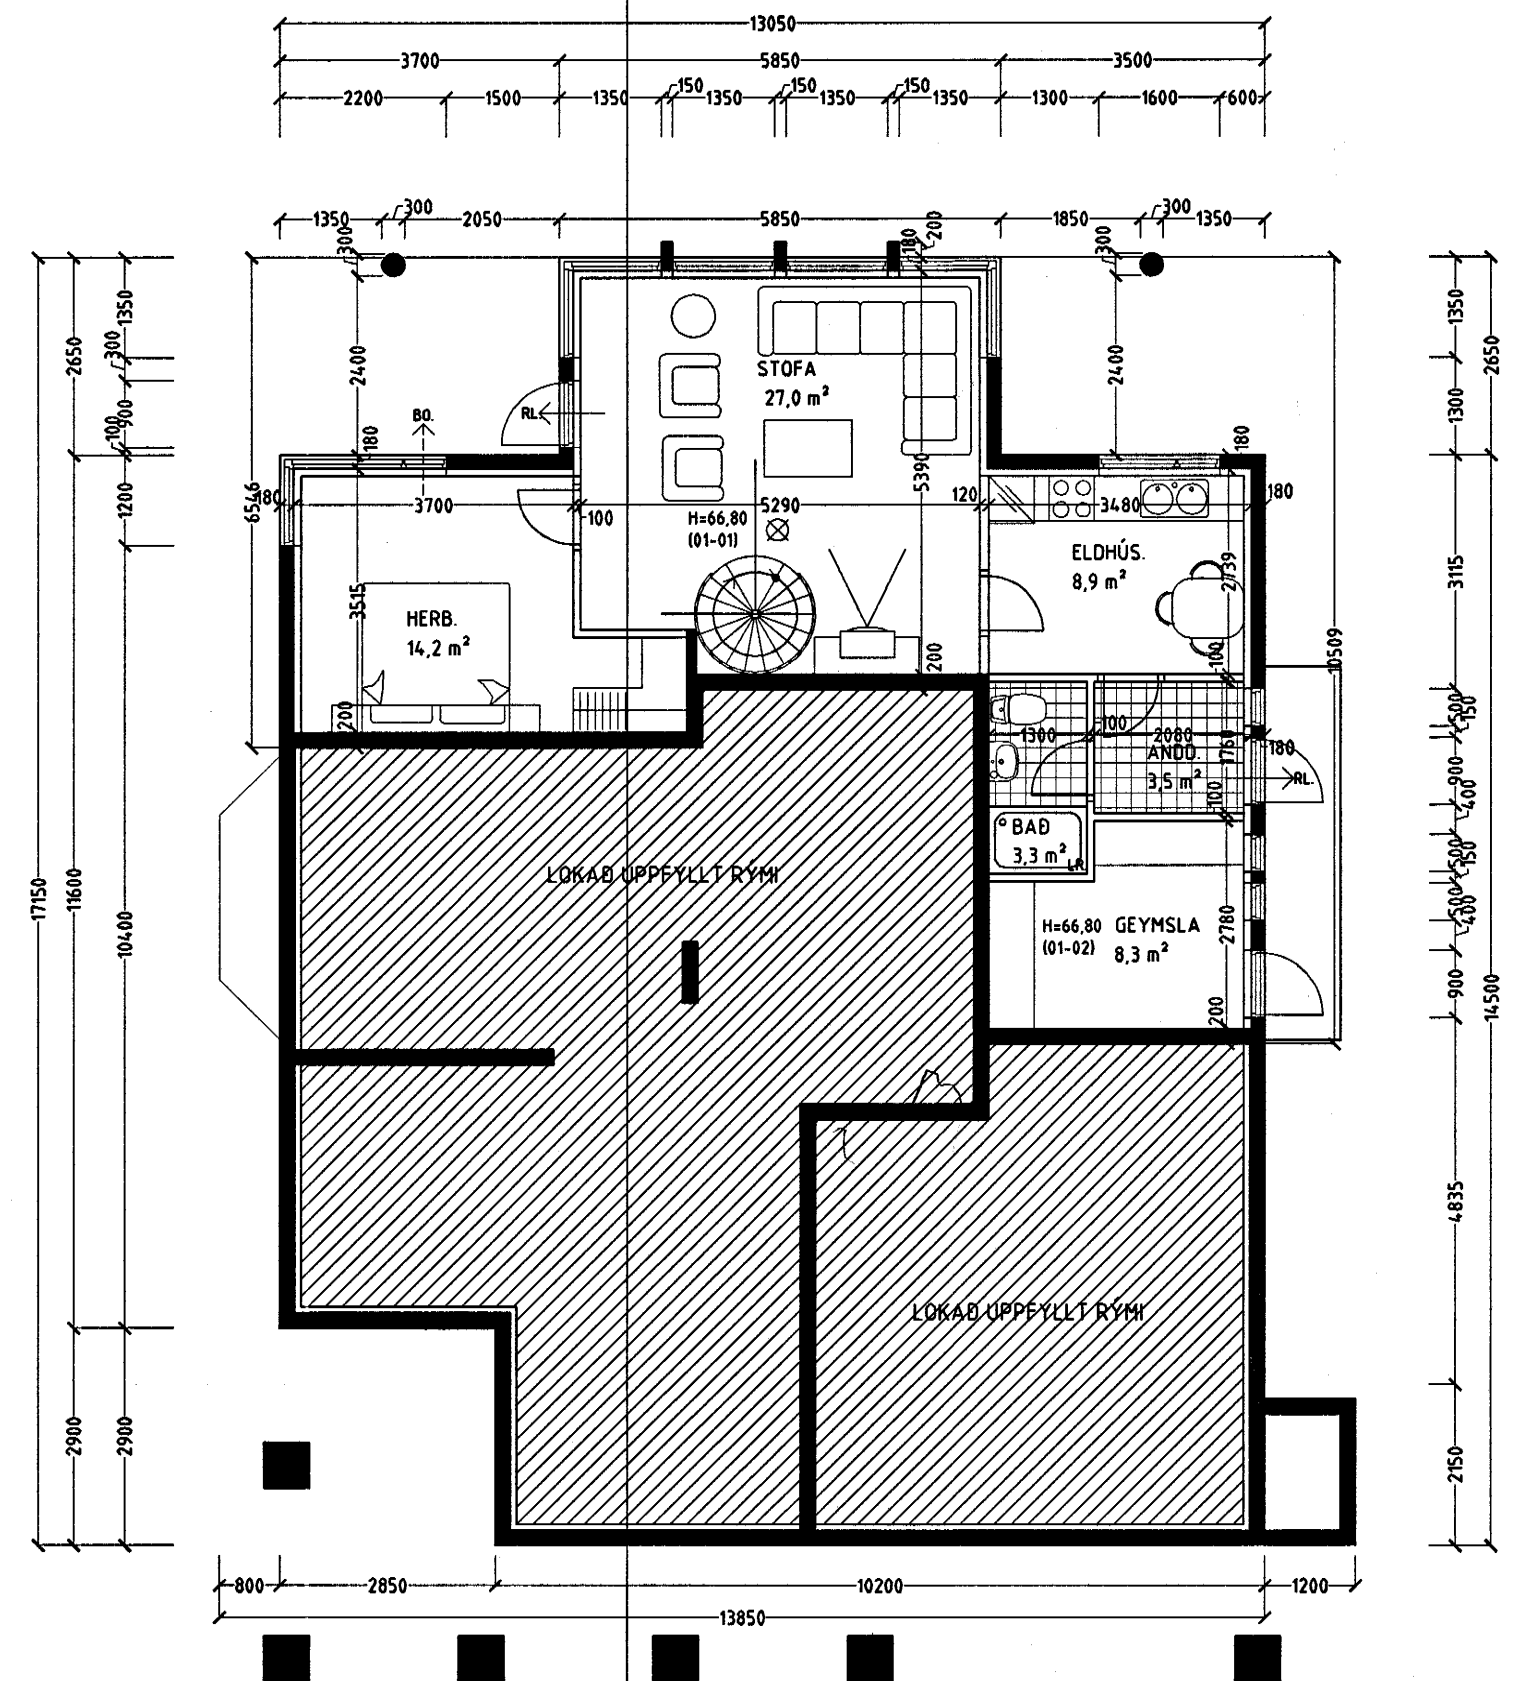

GRUNNMYND 1. HÆÐ MKV. 1:100.

ERLUÁS 82 HAFNARFIRÐI.

Sigurður Þorvarðarson byggingafræðingur b.í.  
Teiknistofan Strandgötu 11 220 Hafnarfirði.  
Sími: 5651510. Netfang: teiknistofan@islandia.is

Skýringar:	Aðaluppdráttur.
Teikning:	GRUNNMYND 1. HÆÐ, SNÍÐ A-A & AFSTÖÐUMYND
Mælikvæði:	1: 100 & 1:500.
Undirskrift:	<i>22/501 Erlendur Hjálmarsson</i>
Blað nr:	1 af 4. Dagsetning: 2 maí 2001.
Breytt:	Kóti hækkadur um 15 sm. 2 maí 2001.