


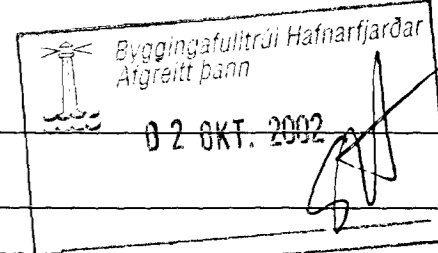

MÆLIKVARÐI 1:50			
BREYTINGAR			
ÚTG. DAGS.	BREYTING	HA. YF.	
VERKHLUTI ÚTLITSMYNDIR SUDURHLIÐ			
VERKKAUPI			
GÖTUHEITI ERLUÁS 86			
STAÐUR HAFNARFJÖRÐUR			
HANNAÐ G.G.	TEIKNAD J.J.	YFIRF. G.G.	BLAÐ NR. 104
DAGS. 22.09.02	VERK NR. 02-02	N. BLAÐ NR. 105	
TEIKN.NR. 1.104		UTGAFA FRUM	
SAMP.		KENNIT.	
Gisli G. Gunnarsson BFL kt. 7020649-2409			