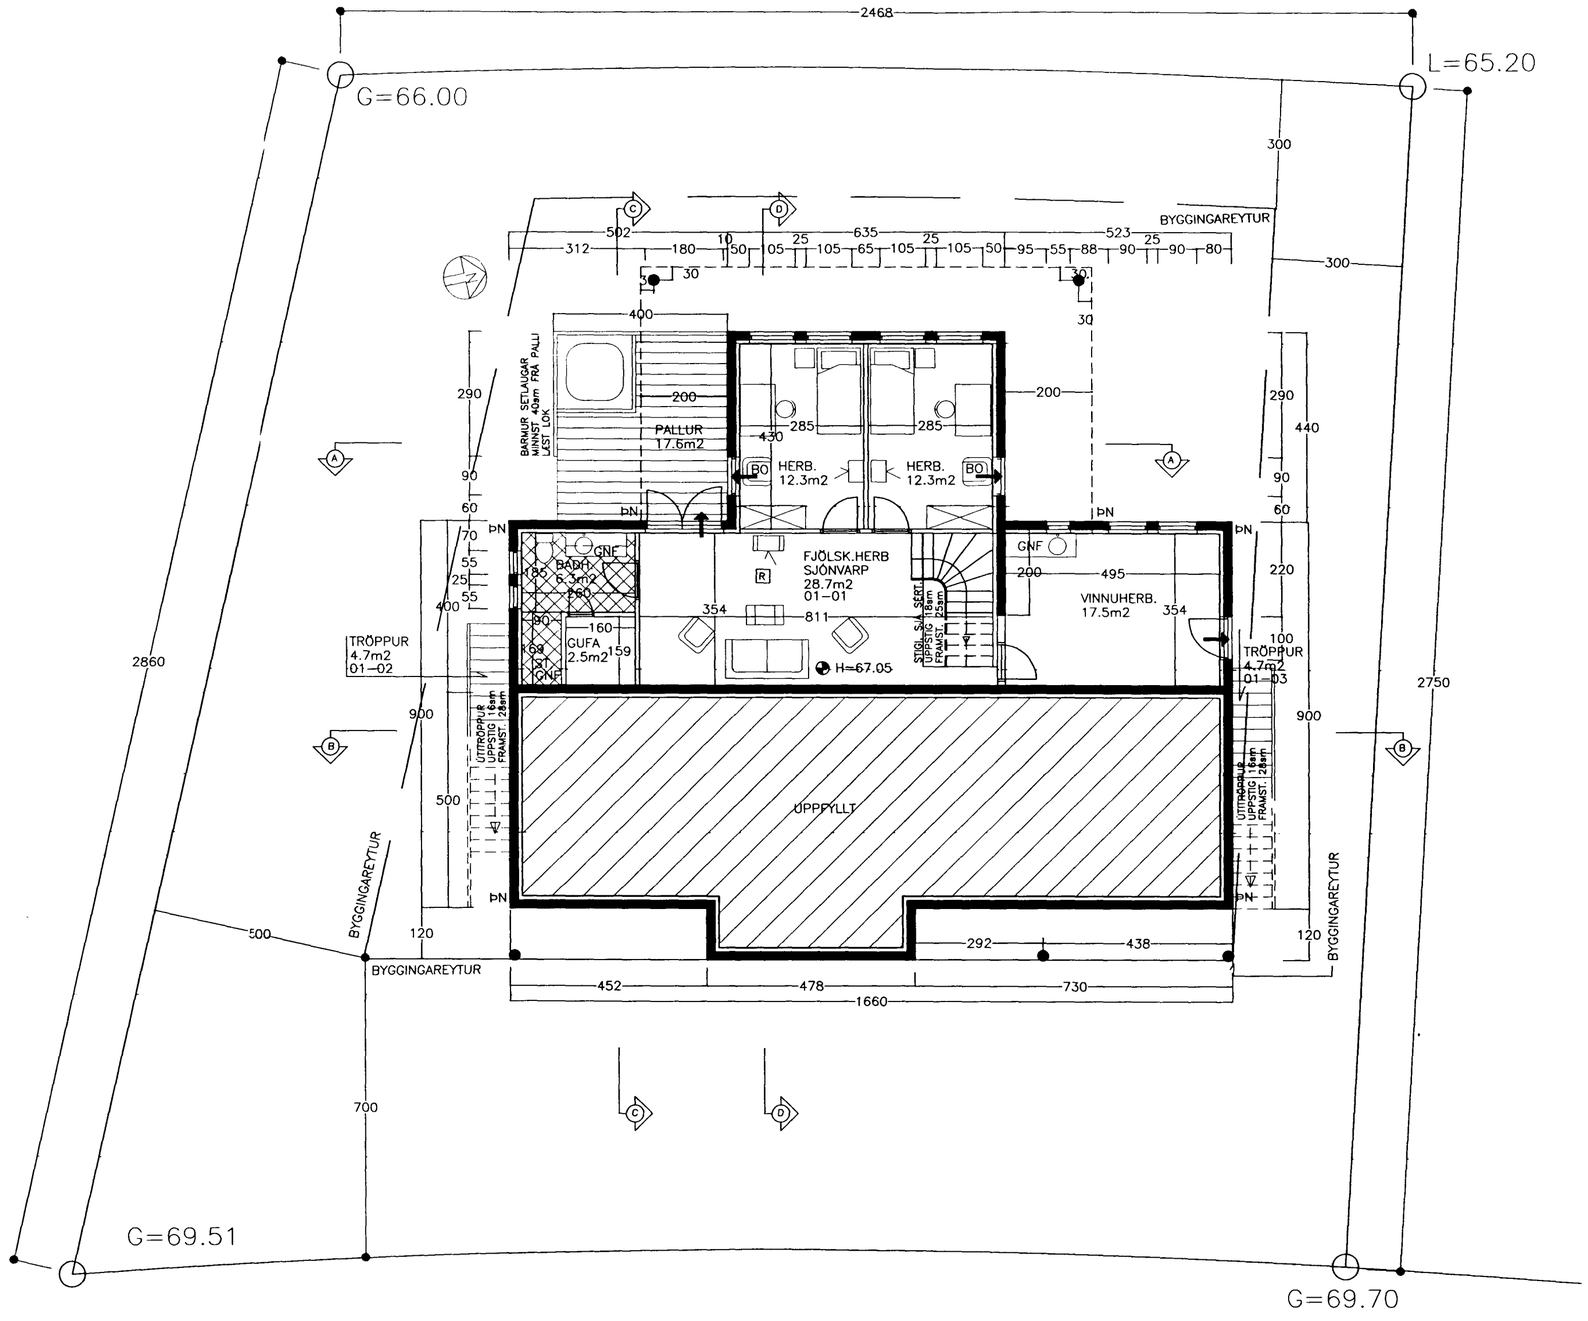

Samþykkt þann
29 APR. 2002
Byggingafulltrúinn í Hafnarfirði
F.h. Kristján Þórarinsson

SKÝRING ÚTGÁFUR
A: SÖKKULVEGGIR UNDIR SÚLUR TEKNIR, SÚLUR UNDIR SVÖLUM FÆRÐAR, VINNUHERBERGI MEÐ GLUGGUM OG HURÐUM BÆTT VIÐ, BO Í HERB. FÆRÐUST.

MÆLIKVARÐI				
1:100				
BREYTINGAR				
ÚTG.	DAGS.	BREYTING	HA.	YF.
A	23.04.02	SJÁ SKÝRINGAR	G.G.	G.G.

VERKHLUTI
GRUNNMYND
1. HÆÐ

VERKKAUPI

GÖTUHEITI
ERLUÁS 86

STAÐUR
HAFNARFJÖRÐUR

HANNAÐ	TEIKNAÐ	YFIRF.	BLAÐ NR.
G.G.	J.J.	G.G.	02
DAGS.	VERK NR.		N. BLAÐ NR.
10.02.02	02-02		03
TEIKN.NR.			ÚTGÁFA
1-002			A

SAMÞ. KENNIT.
Gísli G. Gunnarsson BFÍ kt. 020649-2409