



Samþykkt þann

29 APR. 2002

Byggingatulltrúinn í Hafnarfirði
F.n. Kristján Þórarinnsson

KJP

A

B

C

D

E

F

A


B

C

D

E

F

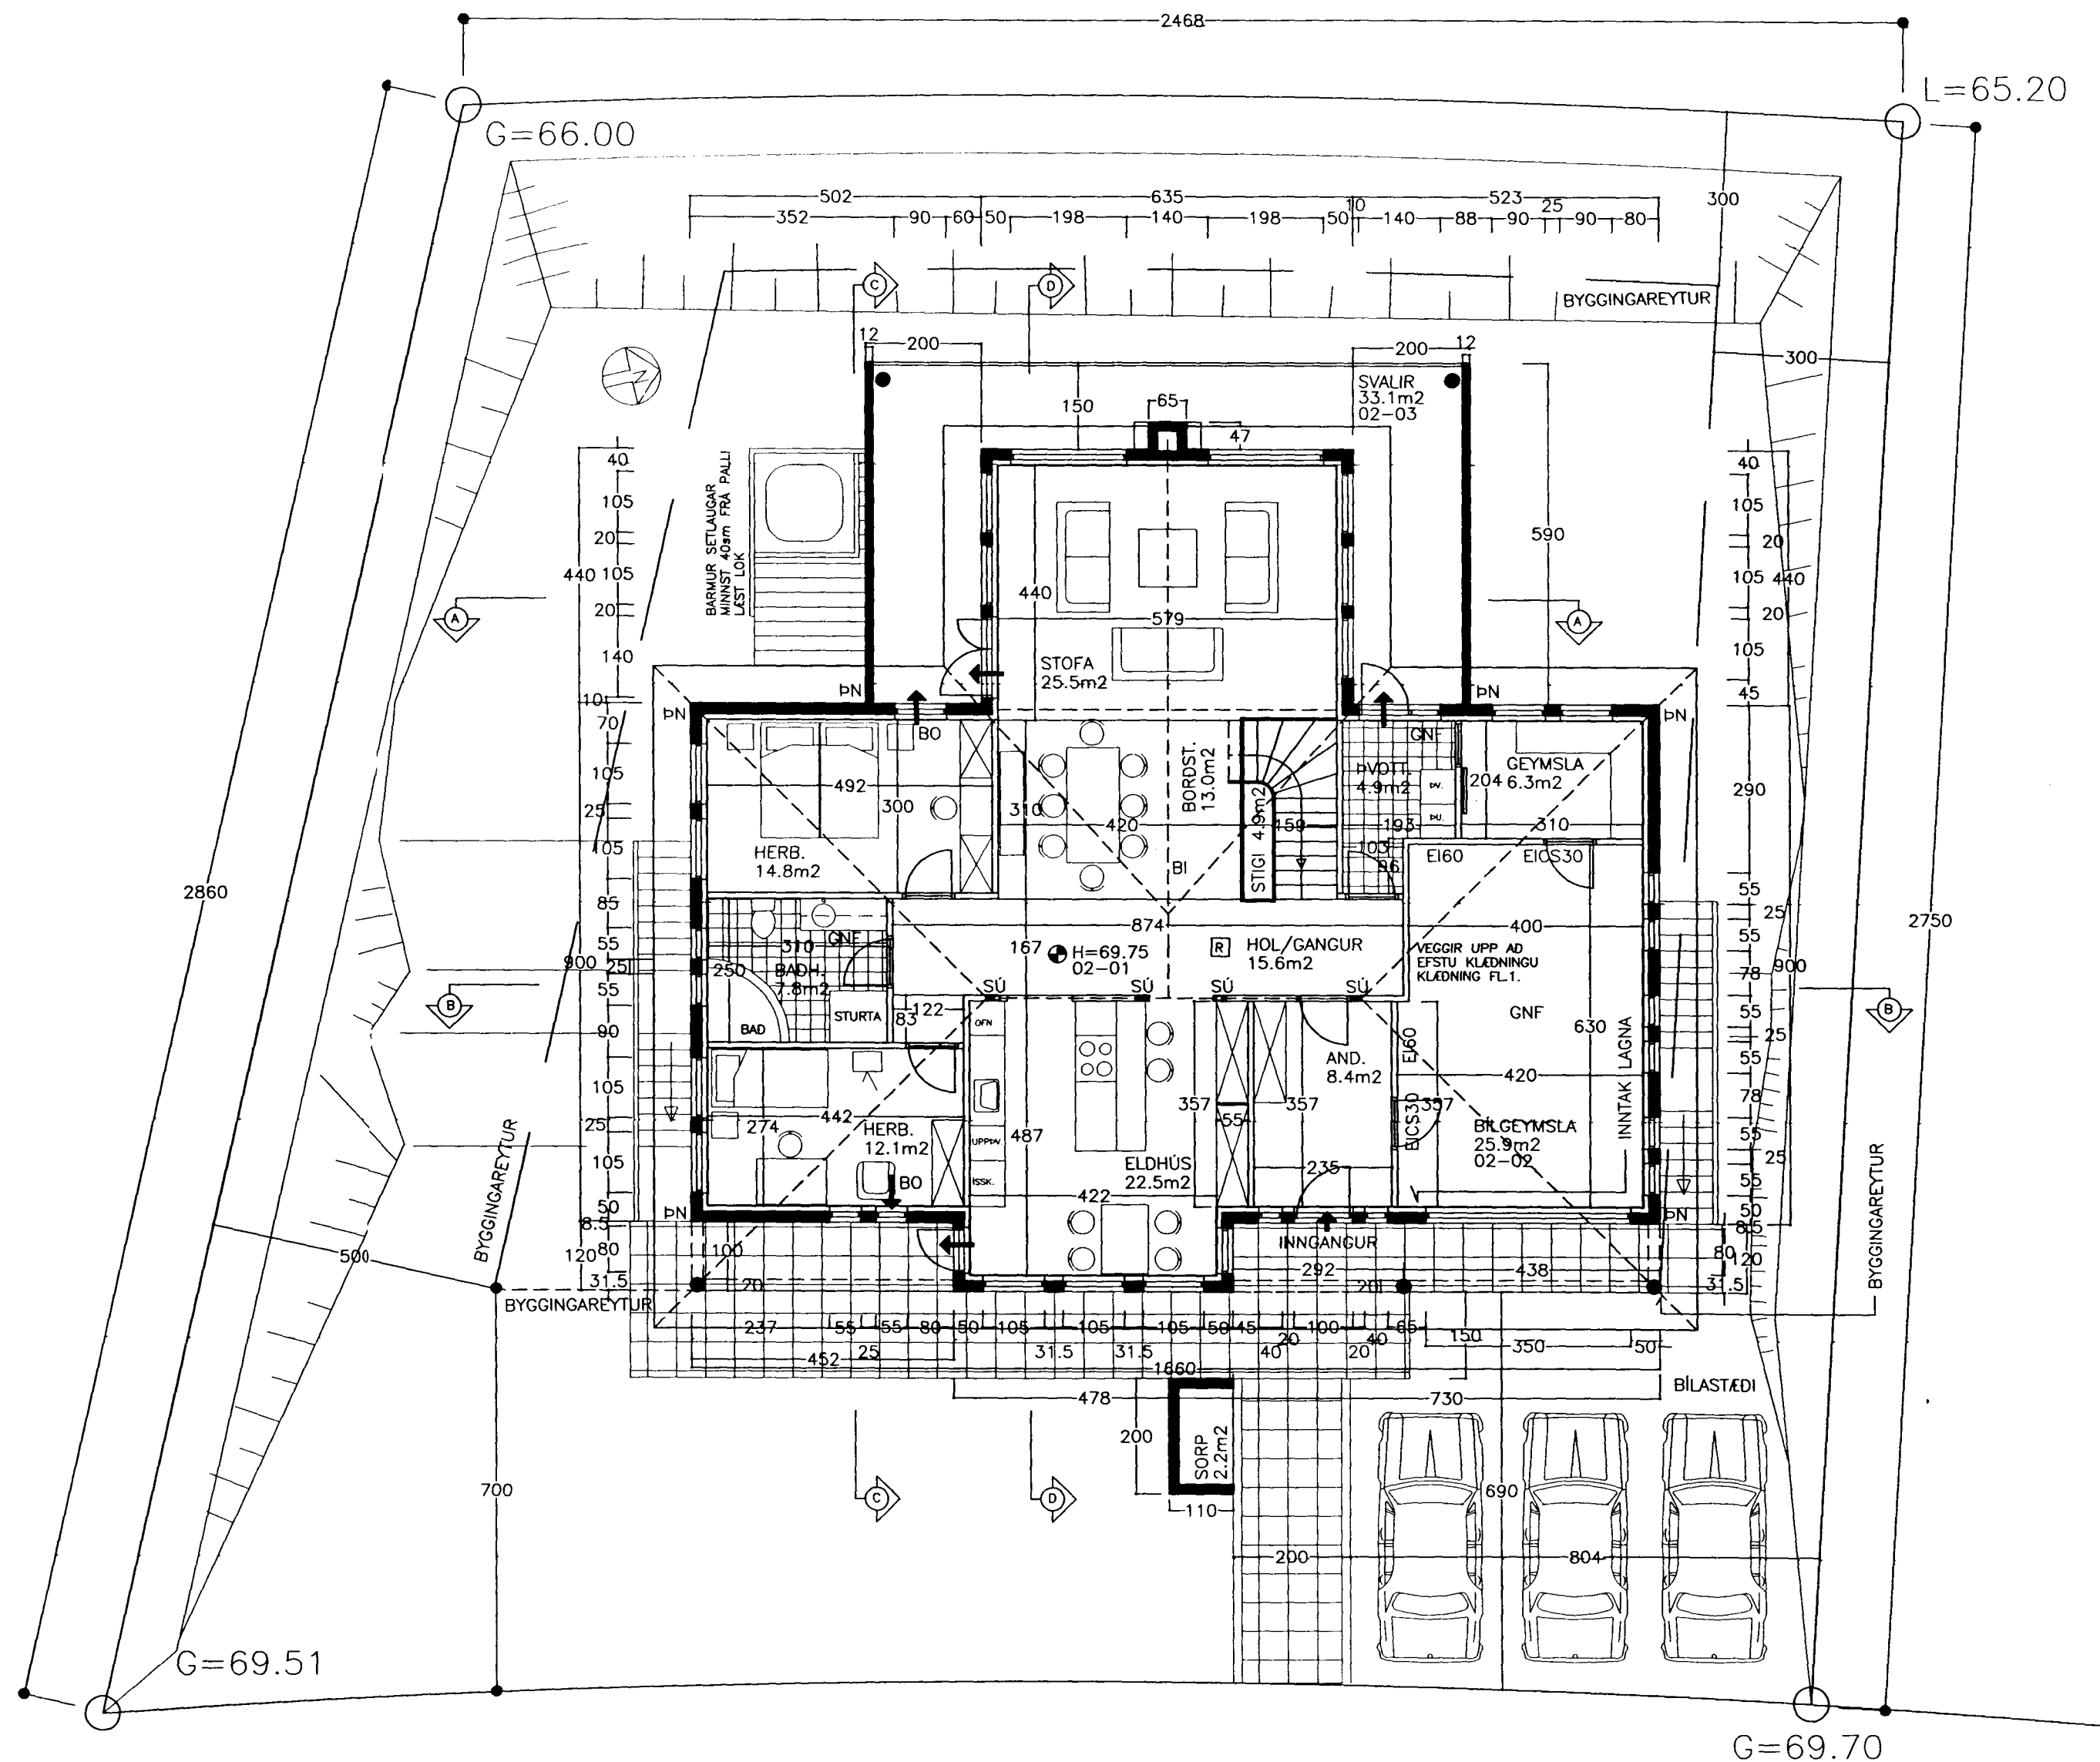

SKÝRING ÚTGAFUR
 A: GLUGGI Í STOFU BÆTIST VIÐ, TRÖPPUR VIÐ NORDURHLÍÐ
 FÆRIST, SÚLUR OG HANDRÍÐ Á SVÖLUM BREYTT
 BÓ Í HERBERGJUM OG INNTAK LAGNA FÆRIST

MÆLIKVARÐI 1:100				
BREYTINGAR				
ÚTG.	DAGS.	BREYTING	HA.	YF.
A	23.04.02	SJÁ SKÝRINGAR	G.G.	G.G.
VERKHLUTI GRUNNMYND 2. HÆÐ				
VERKKAUPI				
GÖTUHEITI ERLUÁS 86				
STADUR HAFNARFJÖRÐUR				
HANNAÐ	TEIKNAD	YFIRF.	BLAD NR.	
G.G.	J.J.	G.G.	03	
DAGS.	VERK NR.		N. BLAD NR.	
10.02.02	02-02		04	
TEIKN.NR. 1.003			ÚTGÁFA A	
SAMP. Gísli G. Gunnarsson BFI kt. 020649-2409				
KENNIT. <i>Gísli Gunnarsson</i>				