VESTURHLIÐ

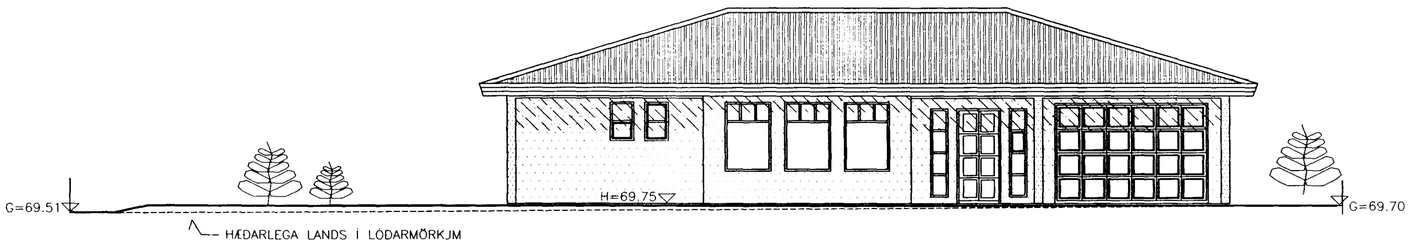

AUSTURHLIÐ
FRAMHLIÐ

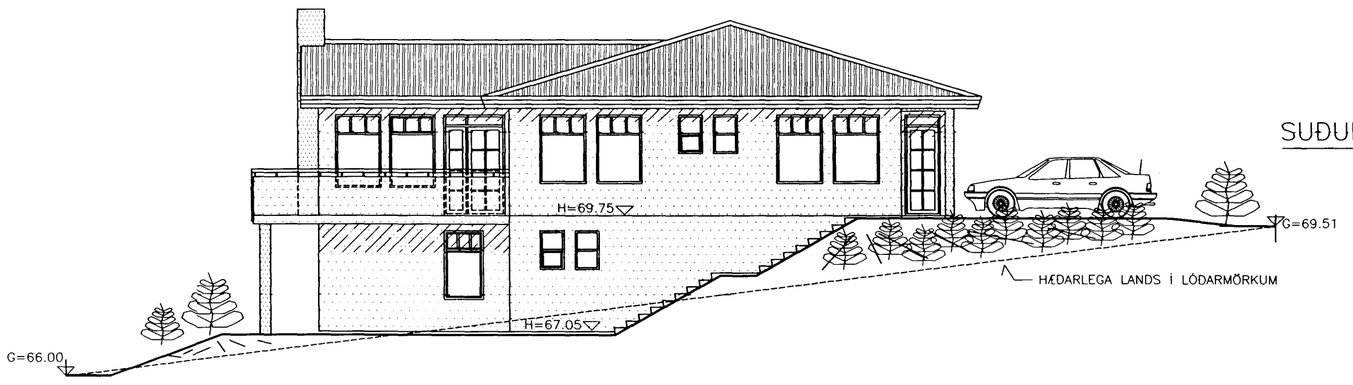

SUÐURHLIÐ

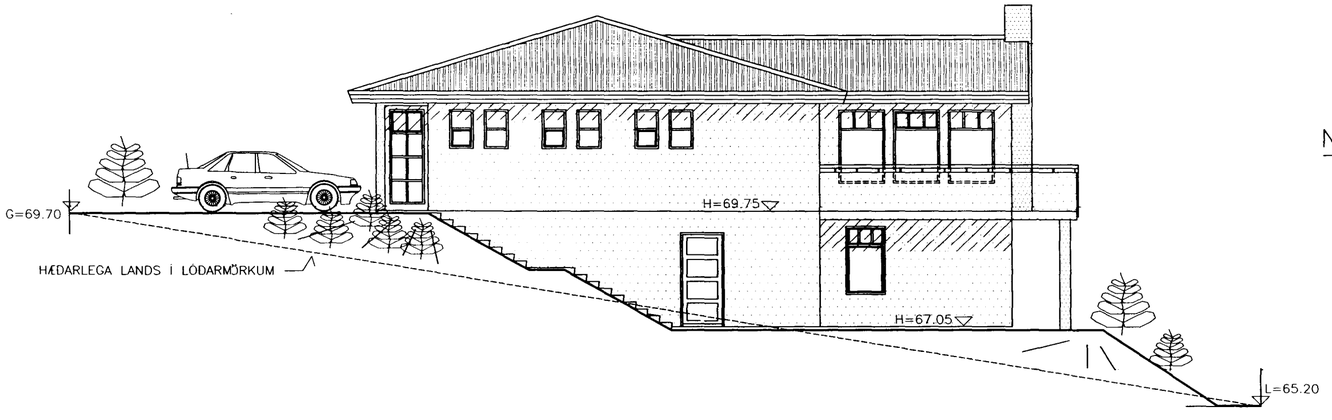

NORÐURHLIÐ

Samþykkt þann
29 APR. 2002
Byggingafulltrúinn í Hafnarfirði
F.h. Kristján Þórarinsson

SKÝRING ÚTGÁFUR
A: PÓSTAR Í GLUGGUM, HANDRIÐ OG SÚLUR Á SVÖLUM
GLUGGAR OG HURÐ Á VINNUHERBERGI
TRÖPPUR VIÐ NORÐURHLIÐ FÆRAST

MÆLIKVARÐI
1:100

BREYTINGAR

ÚTG.	DAGS.	BREYTING	HA.	YF.
A	23.04.02	SJÁ SKÝRINGAR	G.G.	G.G.

VERKHLUTI
ÚTLITSMYNDIR

VERKKAUPI

GÖTUHEITI
ERLUÁS 86

STAÐUR
HAFNARFJÖRÐUR

HANNAÐ	TEIKNAÐ	YFIRF.	BLAÐ NR.
G.G.	J.J.	G.G.	04
DAGS.	VERK NR.		N. BLAÐ NR.
10.02.02	02-02		05
TEIKN.NR.			ÚTGÁFA
1.004			A

SAMÞ. KENNIT.
Gísli G. Gunnarsson BFÍ kt. 020649-2409