




Samþykkt þann


29 APR. 2002

Byggingafultrúinn í Hafnarfirði
F.h. Kristján Þórarinnsson


Handwritten signature

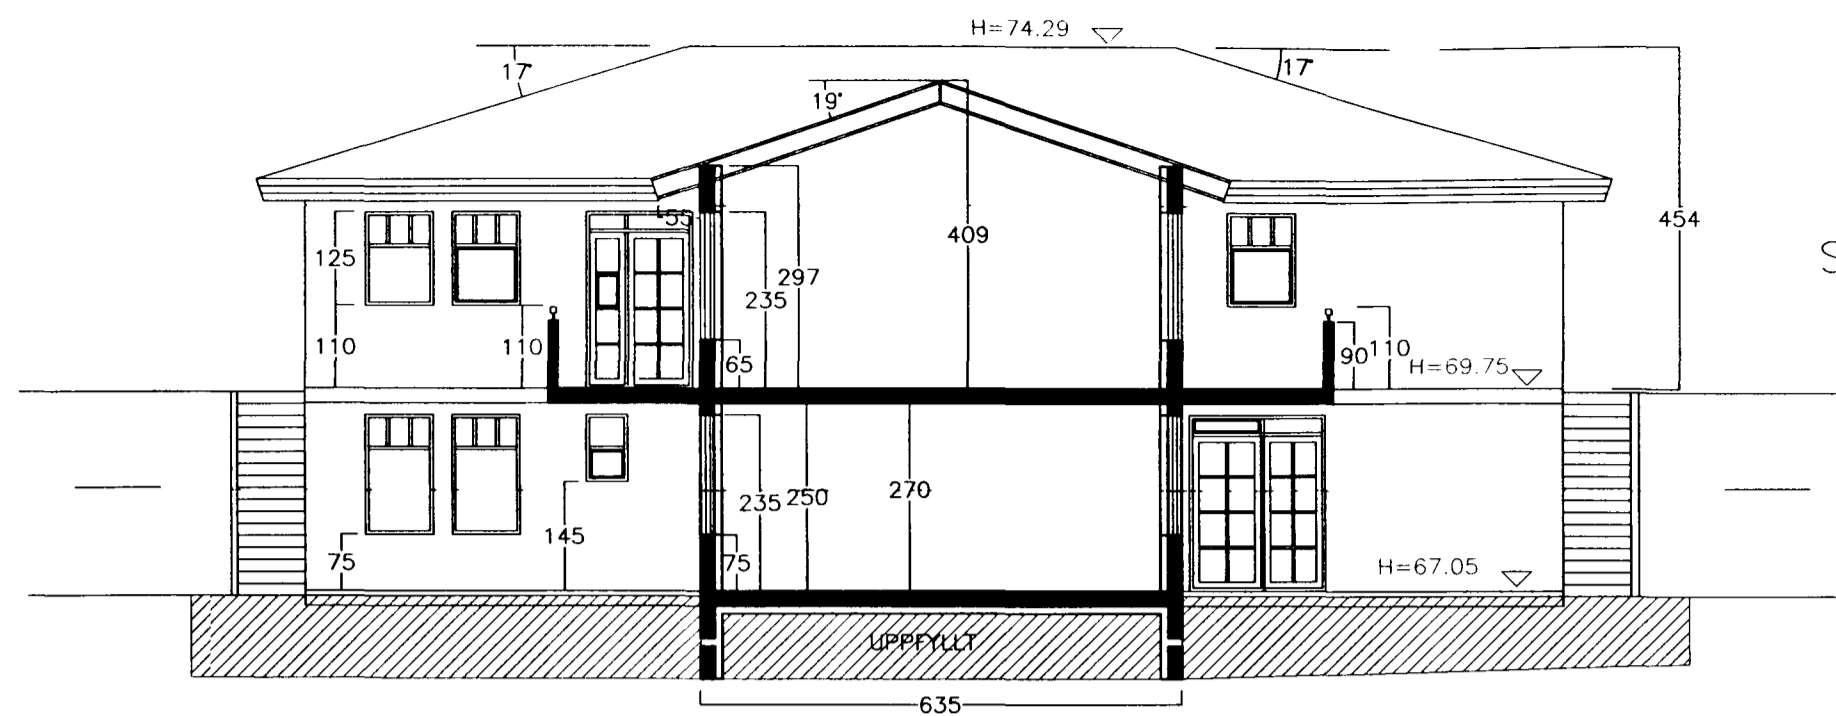


SNID A - A

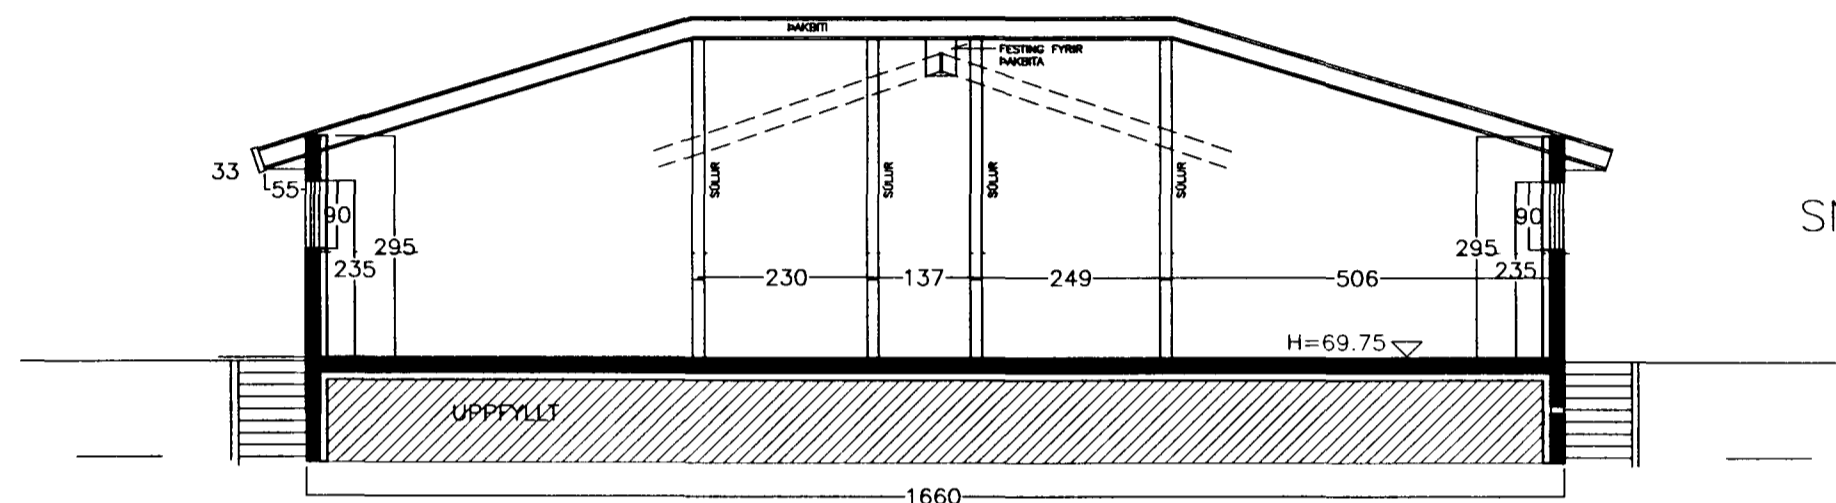

SNID B - B

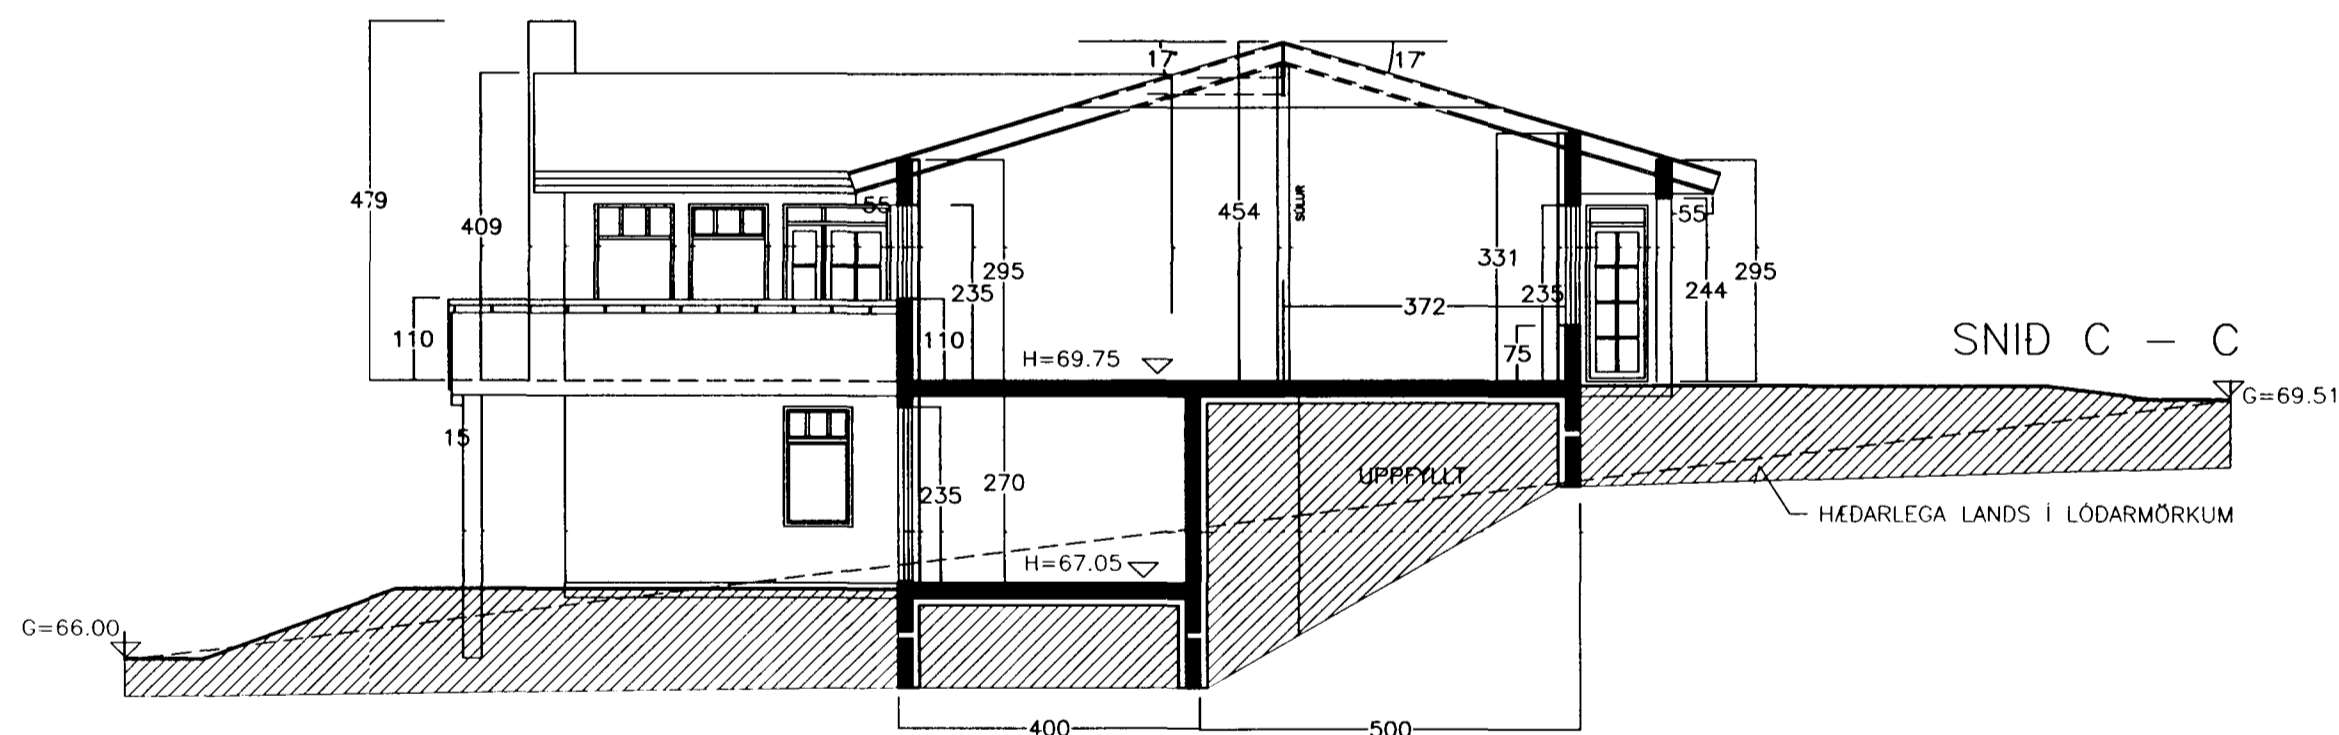

SNID C - C

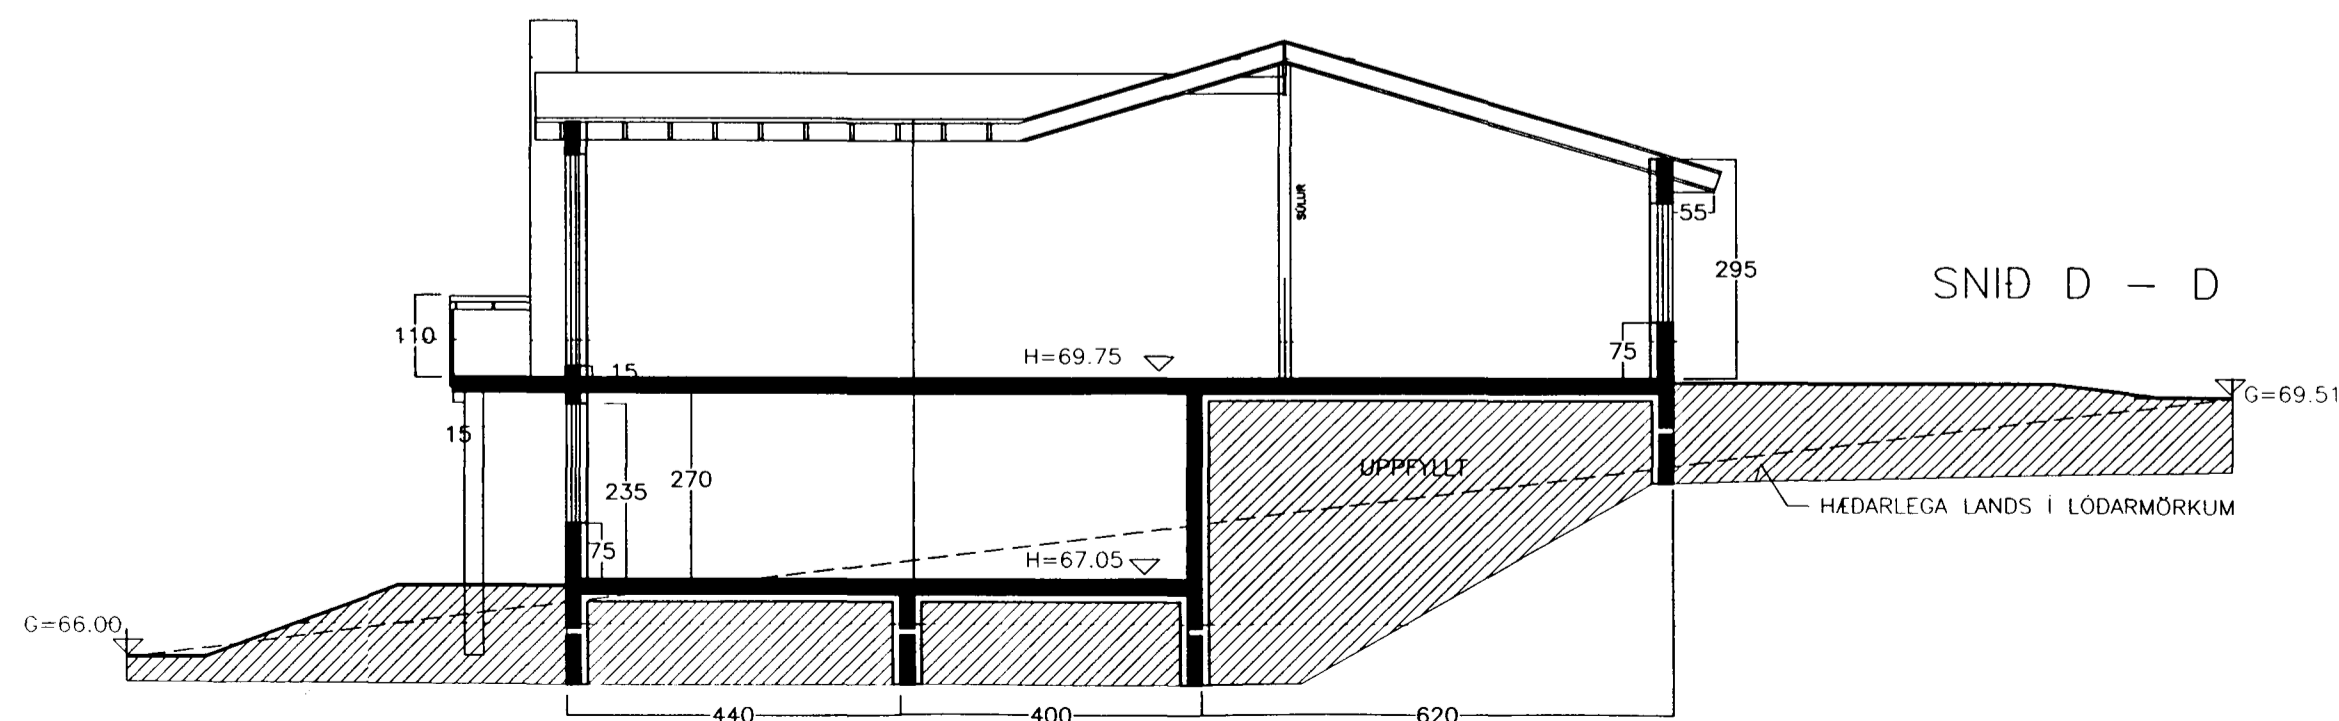

SNID D - D

SKÝRING ÚTGÁFUR
A: SÖKKULVEGGIR UNDIR SÖLUR TEKNIR, SÖLUR UNDIR SVÖLUM FÆRDAR, VINNUHERBERGI MED GLUGGUM BÆTT VIÐ HANDRÍÐ A SVÖLUM BREYTT.

MÆLIKVARÐI				
1:100				
BREYTINGAR				
ÚTG.	DAGS.	BREYTING	HA.	YF.
A	23.04.02	SJÁ SKÝRINGAR	G.G.	G.G.
VERKHLUTI				
SNIDMYNDIR				
VERKKAUPI				
GÖTUHEITI				
ERLUÁS 86				
STAÐUR				
HAFNARFJÖRDUR				
HANNAÐ	TEIKNAD	YFIRF.	BLAÐ NR.	
G.G.	J.J	G.G.	05	
DAGS.	VERK NR.	N. BLAÐ NR.		
10.02.02	02-02	06		
TEIKN.NR.	1.005			UTGÁFA
				A
SAMP. KENNIT.				
Gísli G. Gunnarsson BFL kt, 020649-2409				
<i>Handwritten signature</i>				