


Samþykkt á fundi bygginga-
nefndar þ. 13/4 1977
BYGGINGAFULLTRÚGIN
Í HAFNARFIRÐI

F. Jónsson

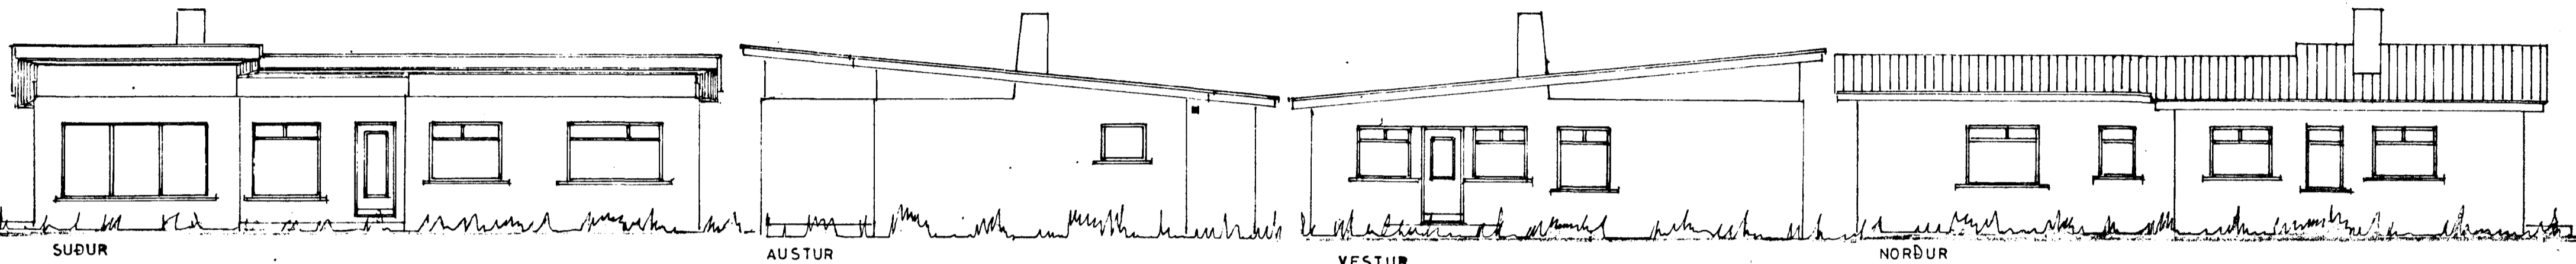

SUDUR


AUSTUR

VESTUR

NORÐUR

FYRIR BREYTINGU

EFTIR BREYTINGU

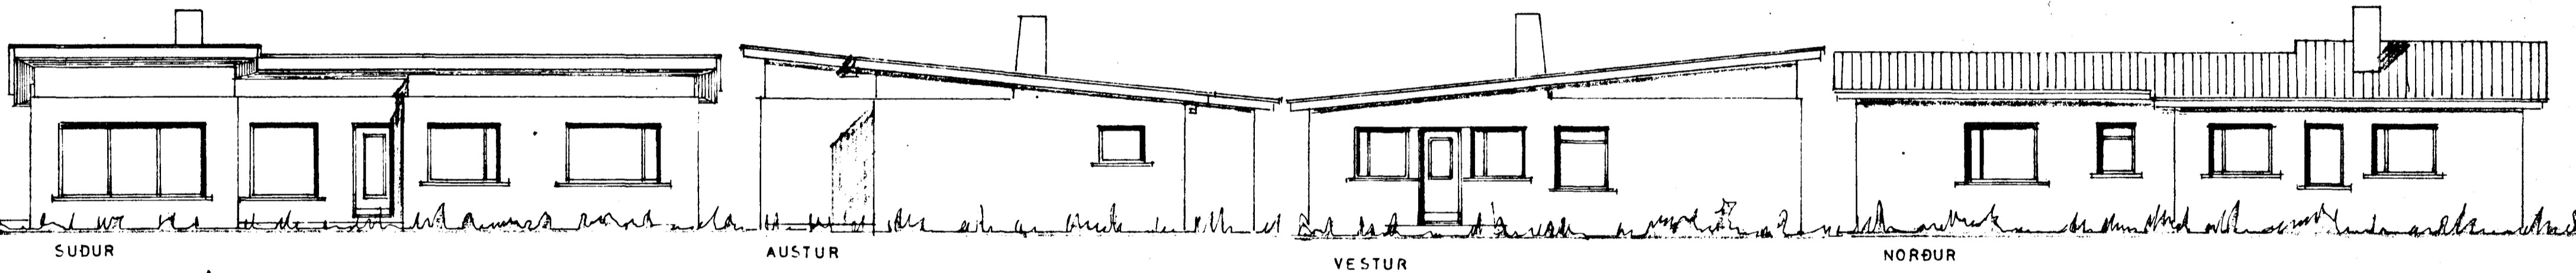

SUDUR

AUSTUR

VESTUR

NORÐUR

ERLUHRAUN NR 1

GLUGGABREYTING

ÚTLIT. 1:100

Hafnarfirði 7. mars 1977
F. Jónsson