(Erluhraun nr. 1) Eig: Ingibergur Halldórsson

1:100

AFSTÖÐUMYND 1:500

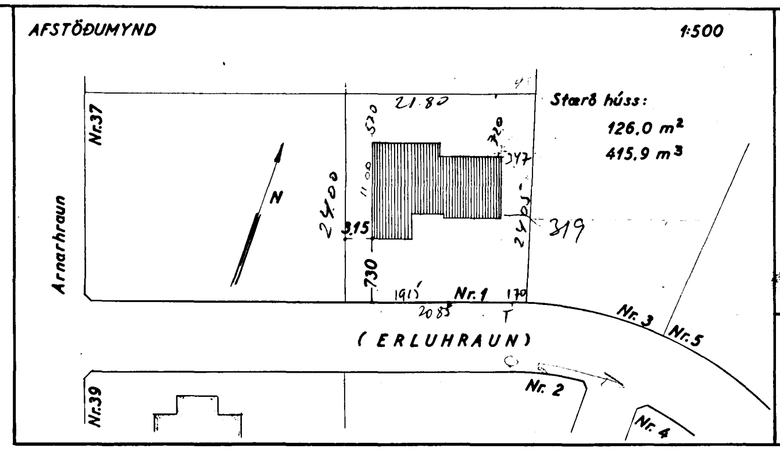

Samþykkt á fundi byggingarnefndar þ. 8/7 1960

BYGGINGAFULLTRÚINN
Í HAFNARFIRÐI

Hallór Guðmundsson.
HÚSASMÍÐAMEISTARI:

MÚRARAMEISTARI:

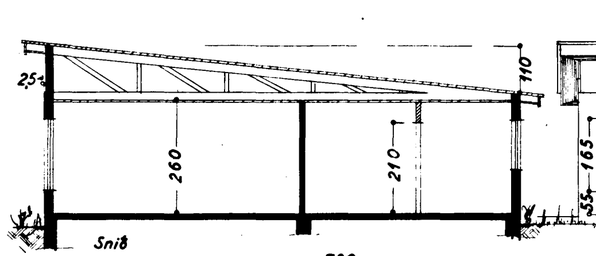

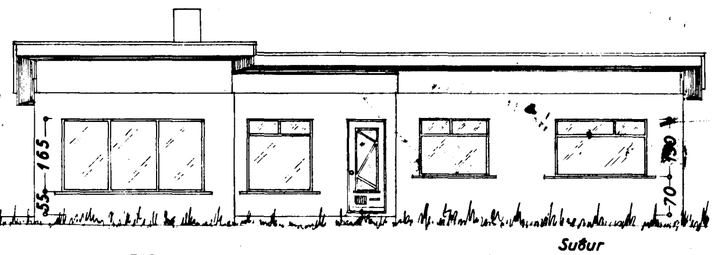

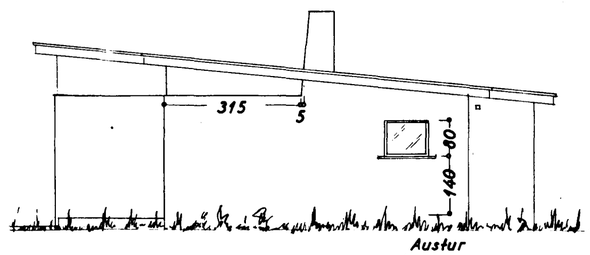

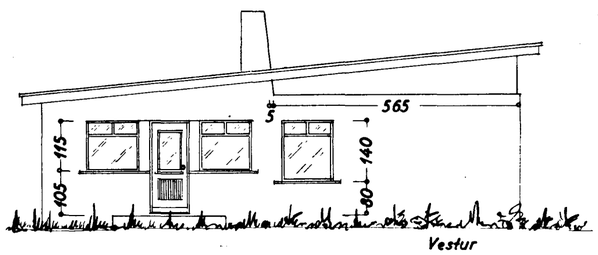

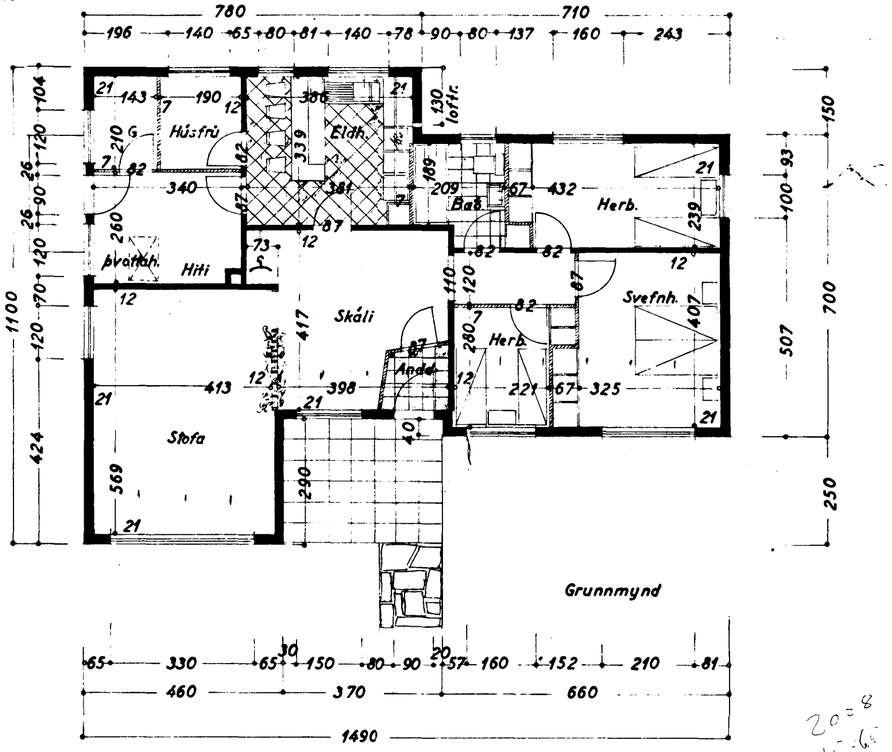

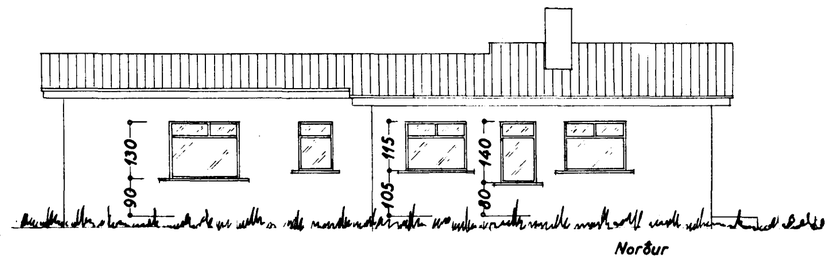

Hafnarfirði í júní 60

Fr. Sigurðsson